


計画図 (1/4)

図4



S=1:2,500 (A3)
0-10 50 100m

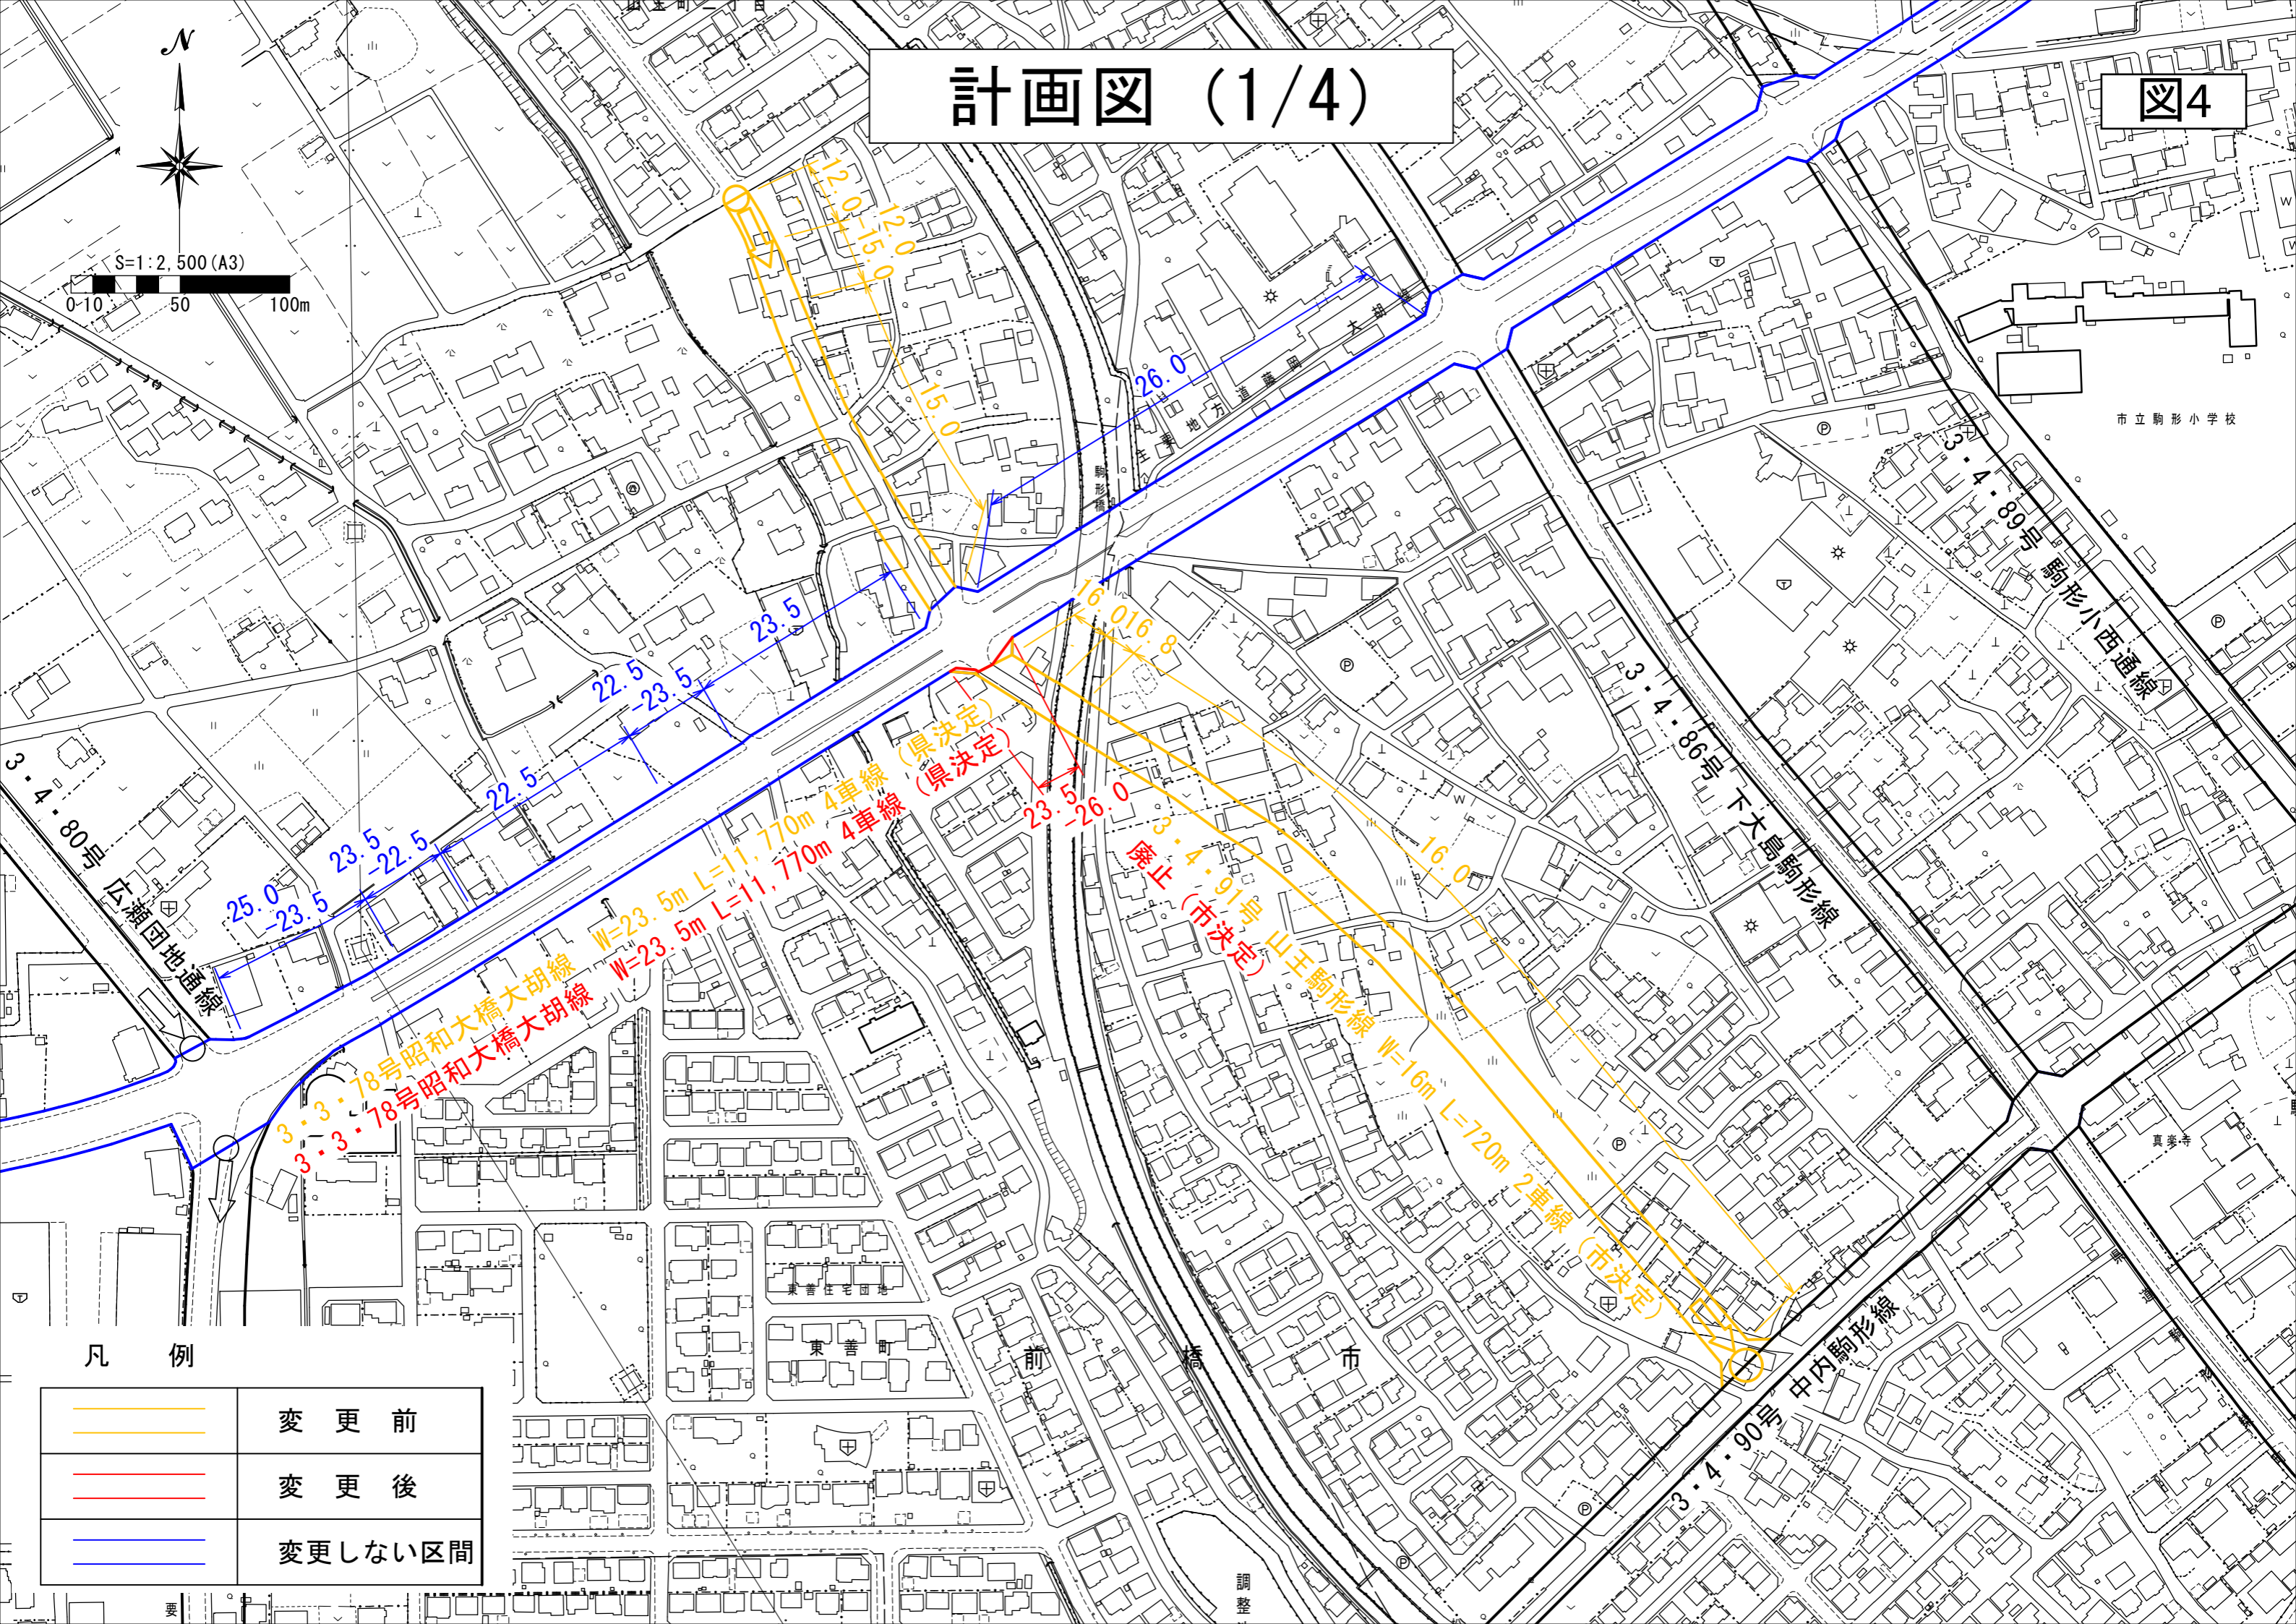

凡 例	
	変更前
	変更後
	変更しない区間

3・4・80号 広瀬団地通線
 25.0 -23.5 23.5 -22.5 22.5 -23.5 23.5
 3・3・78号昭和和大橋大胡線 W=23.5m L=11.770m 4車線 (県決定)
 3・3・78号昭和和大橋大胡線 W=23.5m L=11.770m 4車線 (県決定)
 3・4・91号 山王駒形線 W=16m L=720m 2車線 (市決定)
 3・4・86号 下島駒形線
 3・4・90号 中内駒形線
 3・4・89号 駒形小西通線
 調整

市立駒形小学校

真菜寺