


計画図 (4/4)

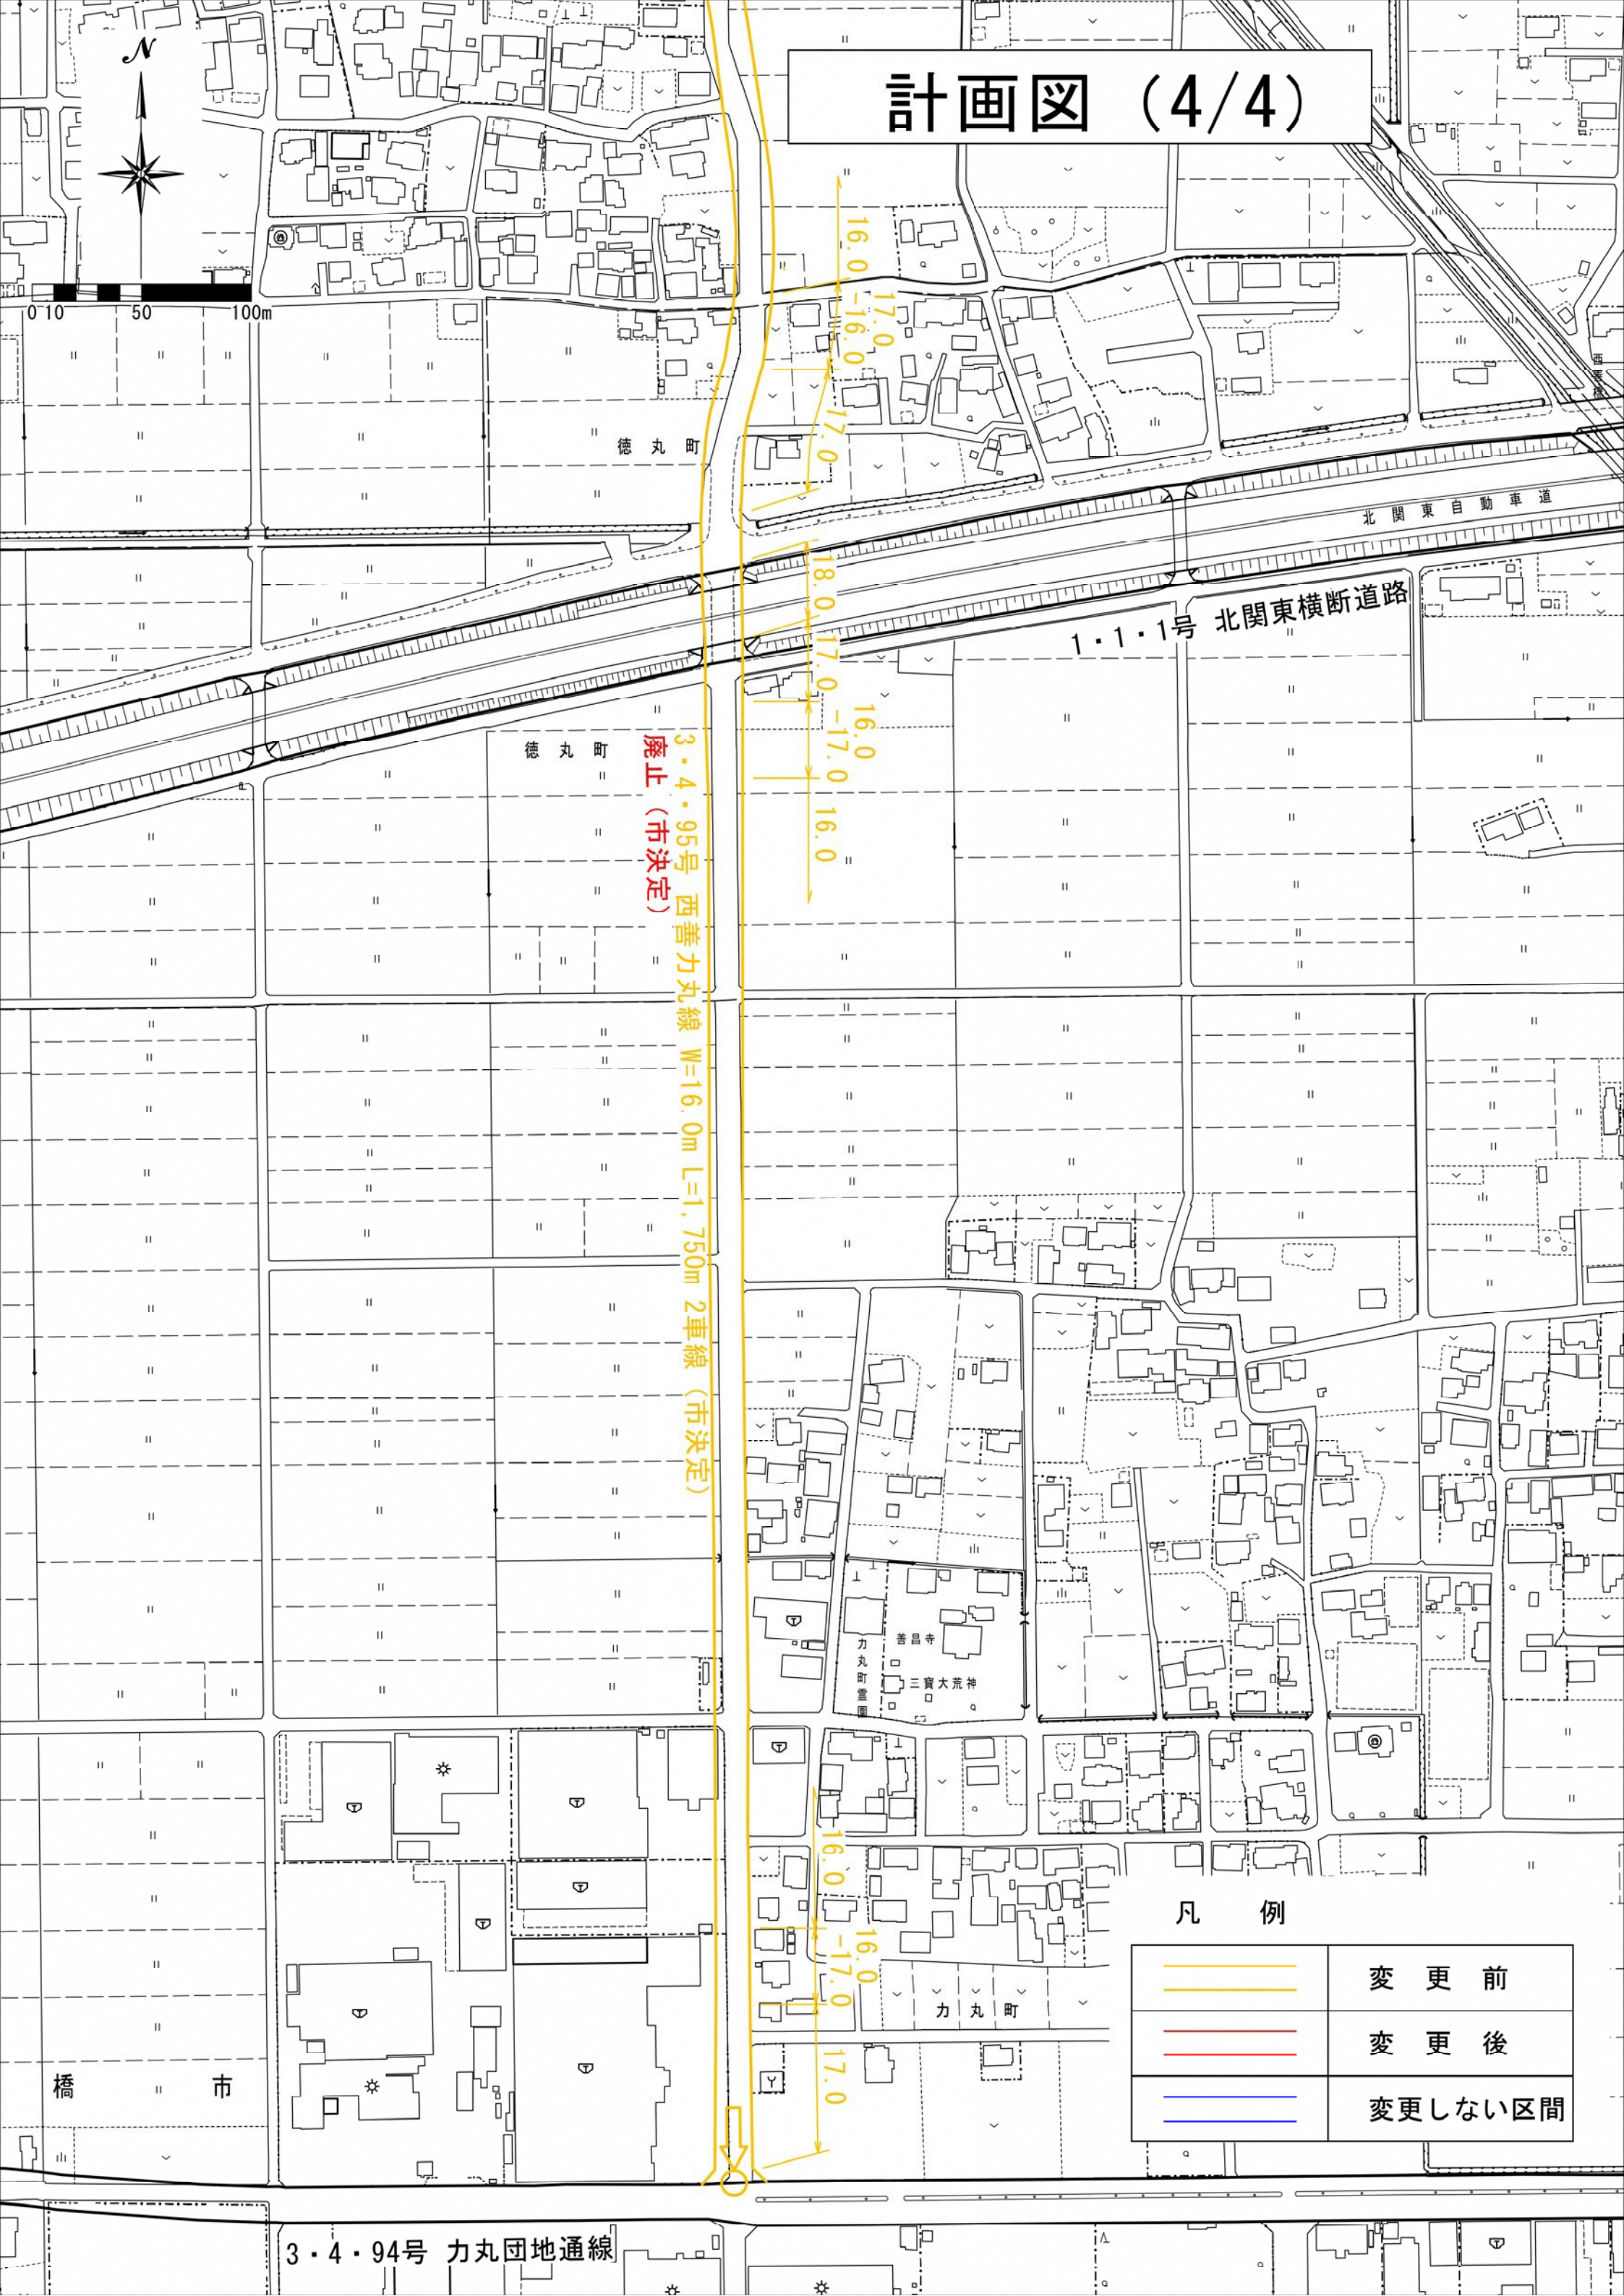

3・4・95号 西善力丸線 W=16.0m L=1,750m 2車線 (市決定) 廃止 (市決定)

1・1・1号 北関東横断道路

凡 例

	変 更 前
	変 更 後
	変更しない区間

3・4・94号 力丸団地通線