


計画図 (2/4)

図5

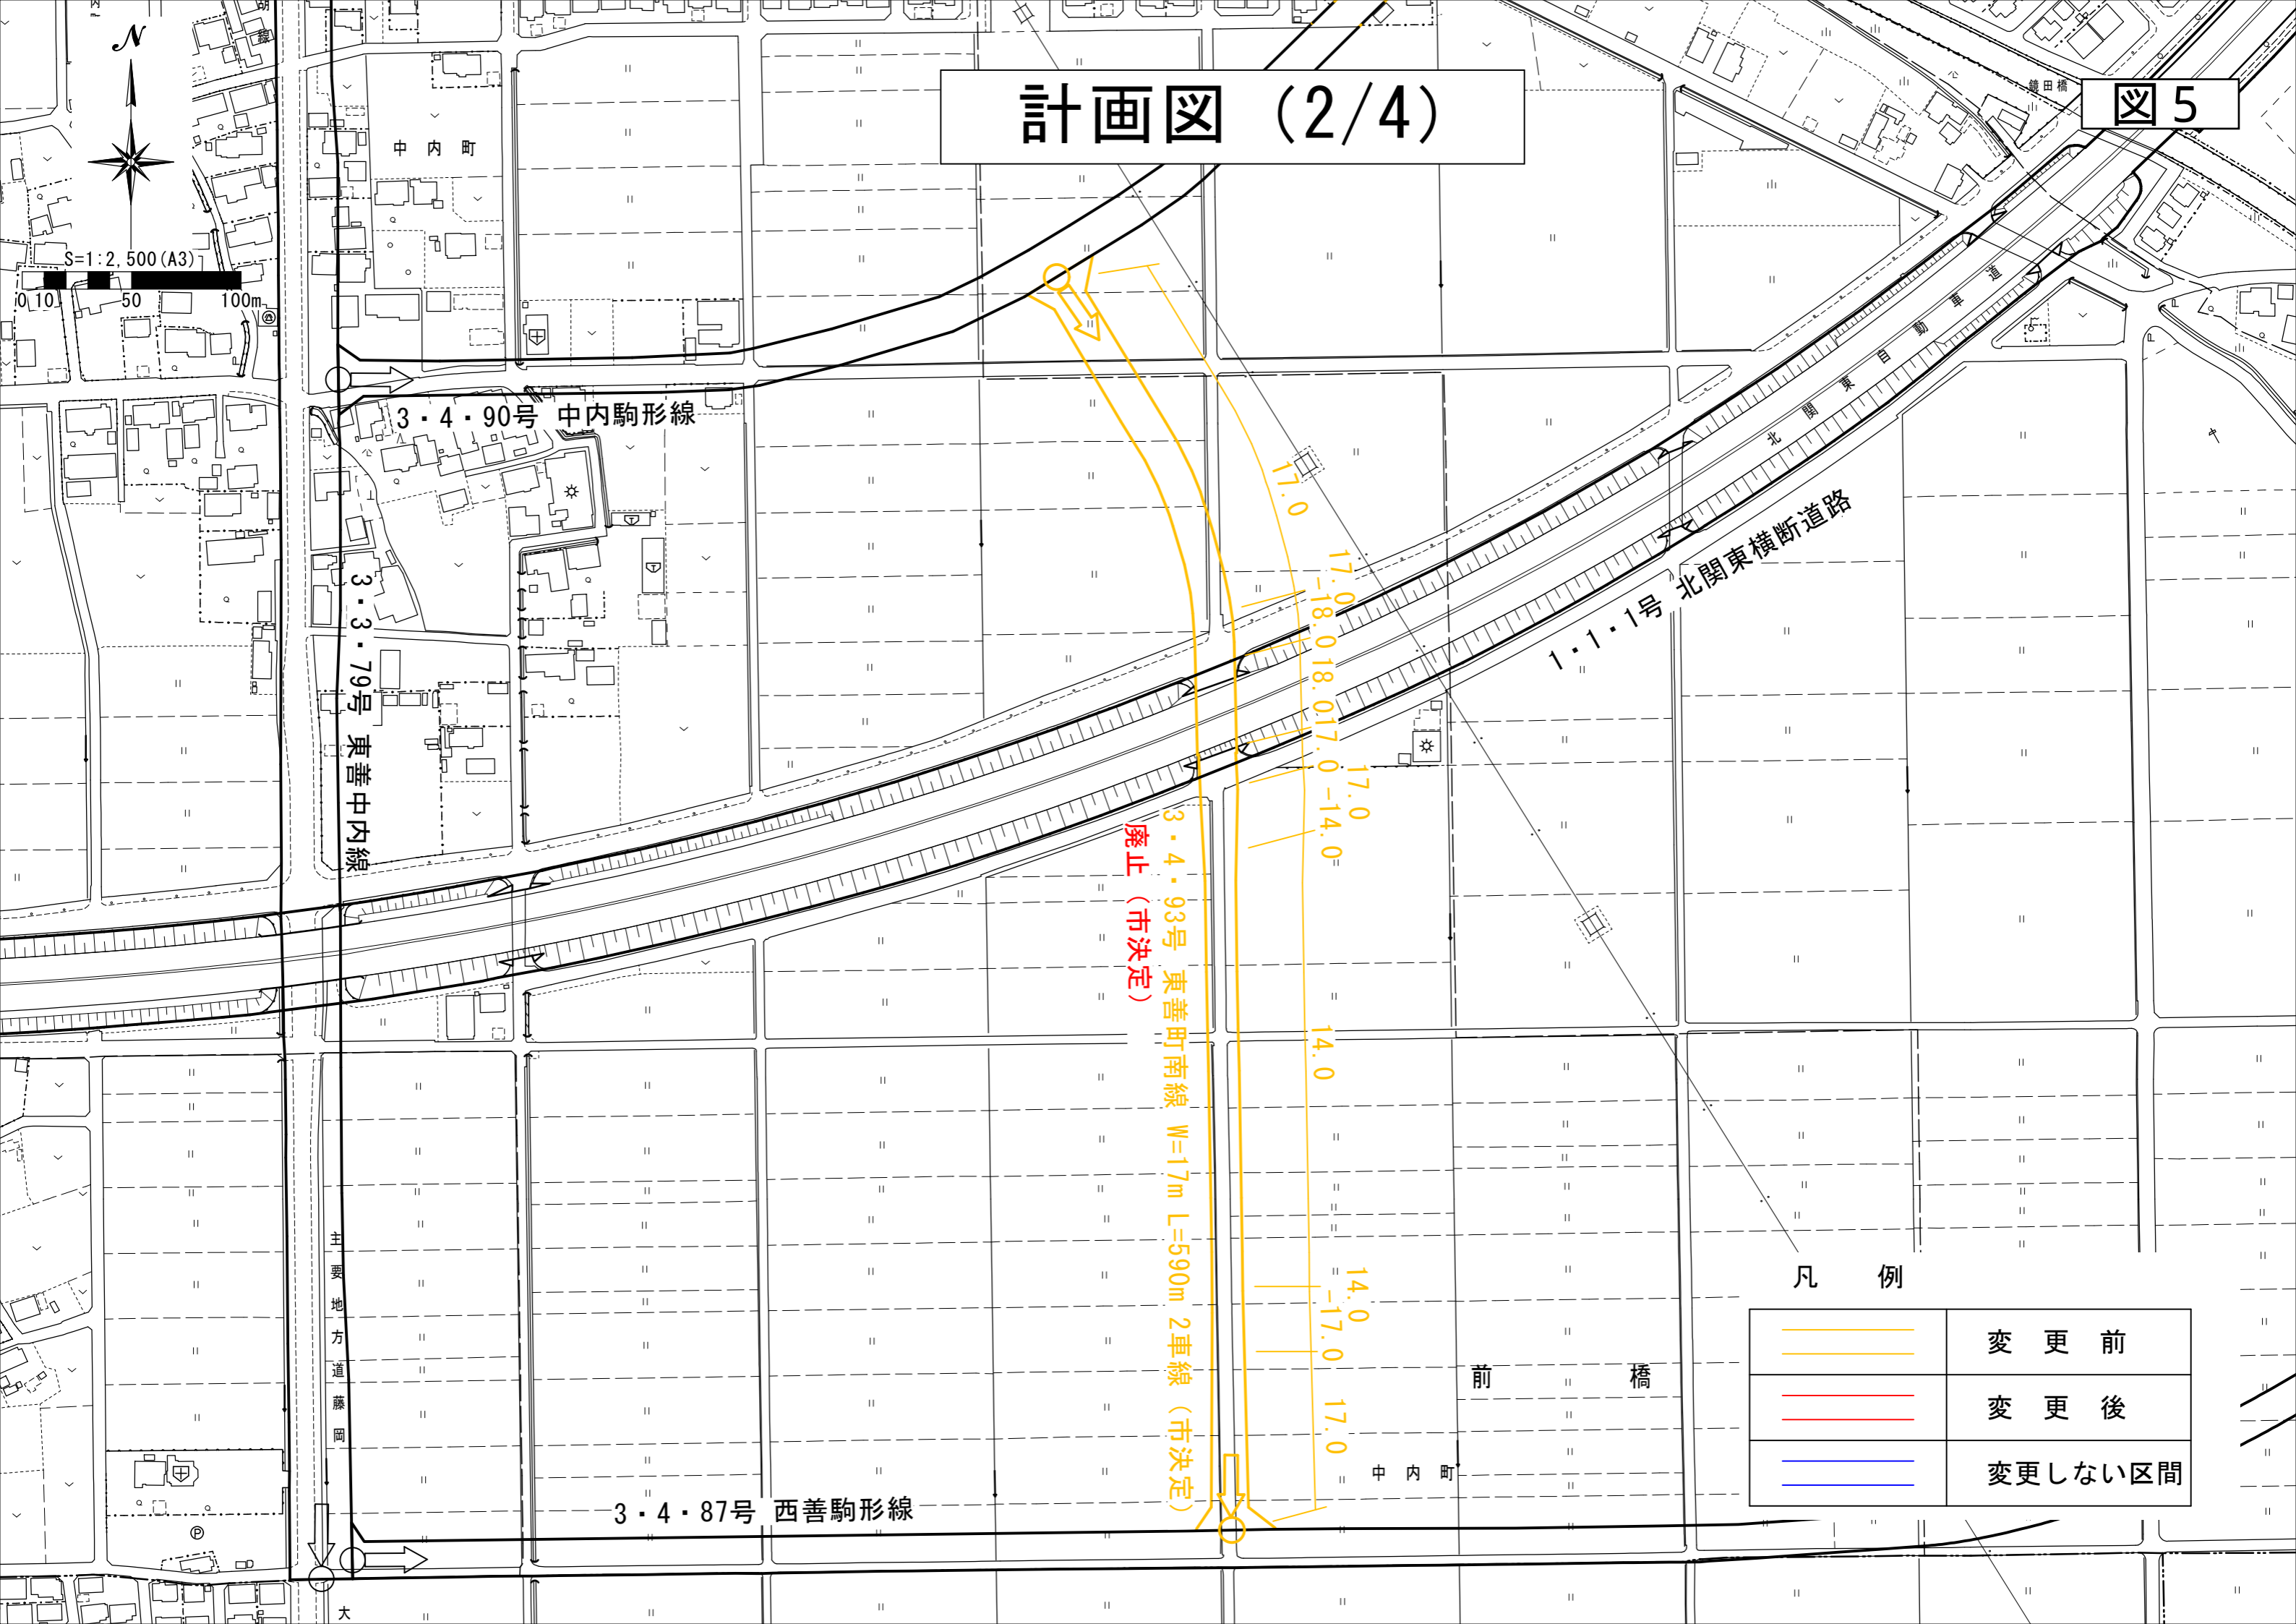

S=1:2,500 (A3)
0 10 50 100m

3・4・90号 中内駒形線

3・3・79号 東善中内線

1・1・1号 北関東横断道路

3・4・93号 東善町南線 W=17m L=590m 2車線 (市決定)
廃止 (市決定)

3・4・87号 西善駒形線

凡 例

	変更前
	変更後
	変更しない区間

前 橋

中内町

主要地方道 藤岡

大