



計画図 (3/4)

図6

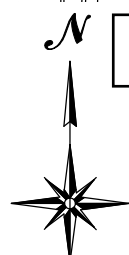

S=1:2,500 (A3)

0.10 50 100m

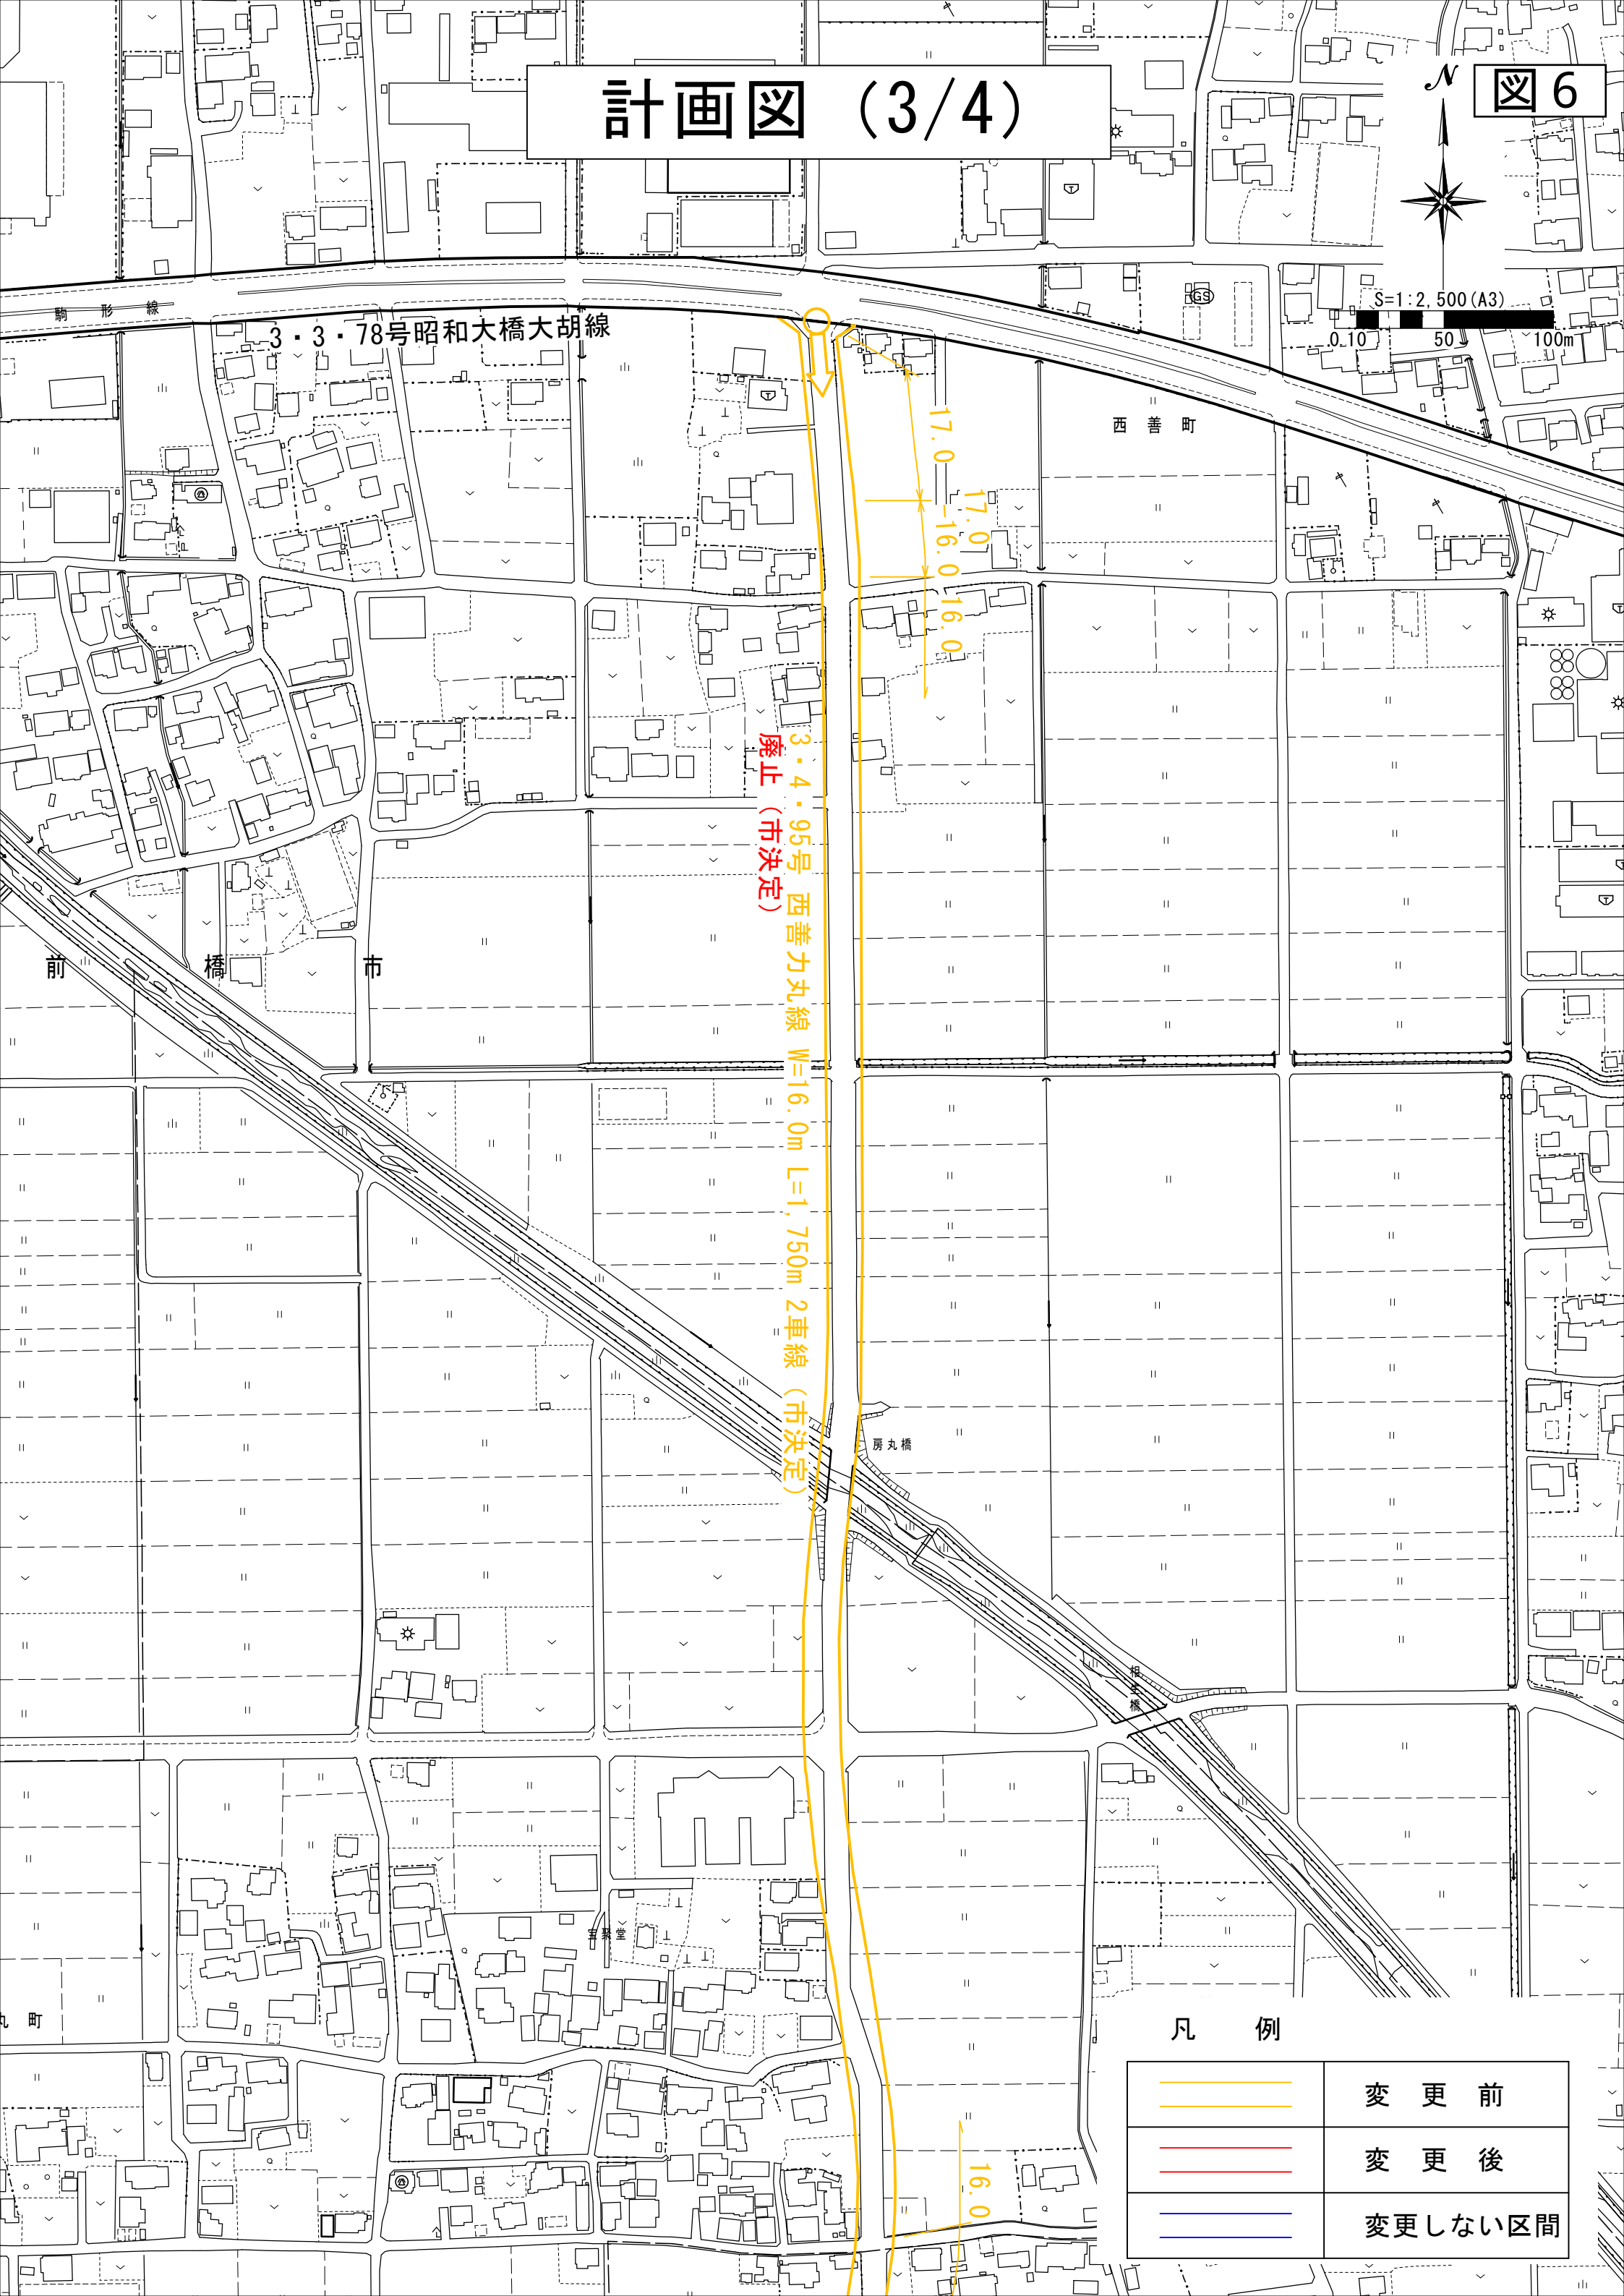

3・3・78号昭和大橋大胡線

西善町

3・4・95号西善力丸線 W=16.0m L=1,750m 2車線 (市決定)
廃止 (市決定)

前橋市

房丸橋

凡例

	変更前
	変更後
	変更しない区間

16.0