


# 計画図 (1/2)

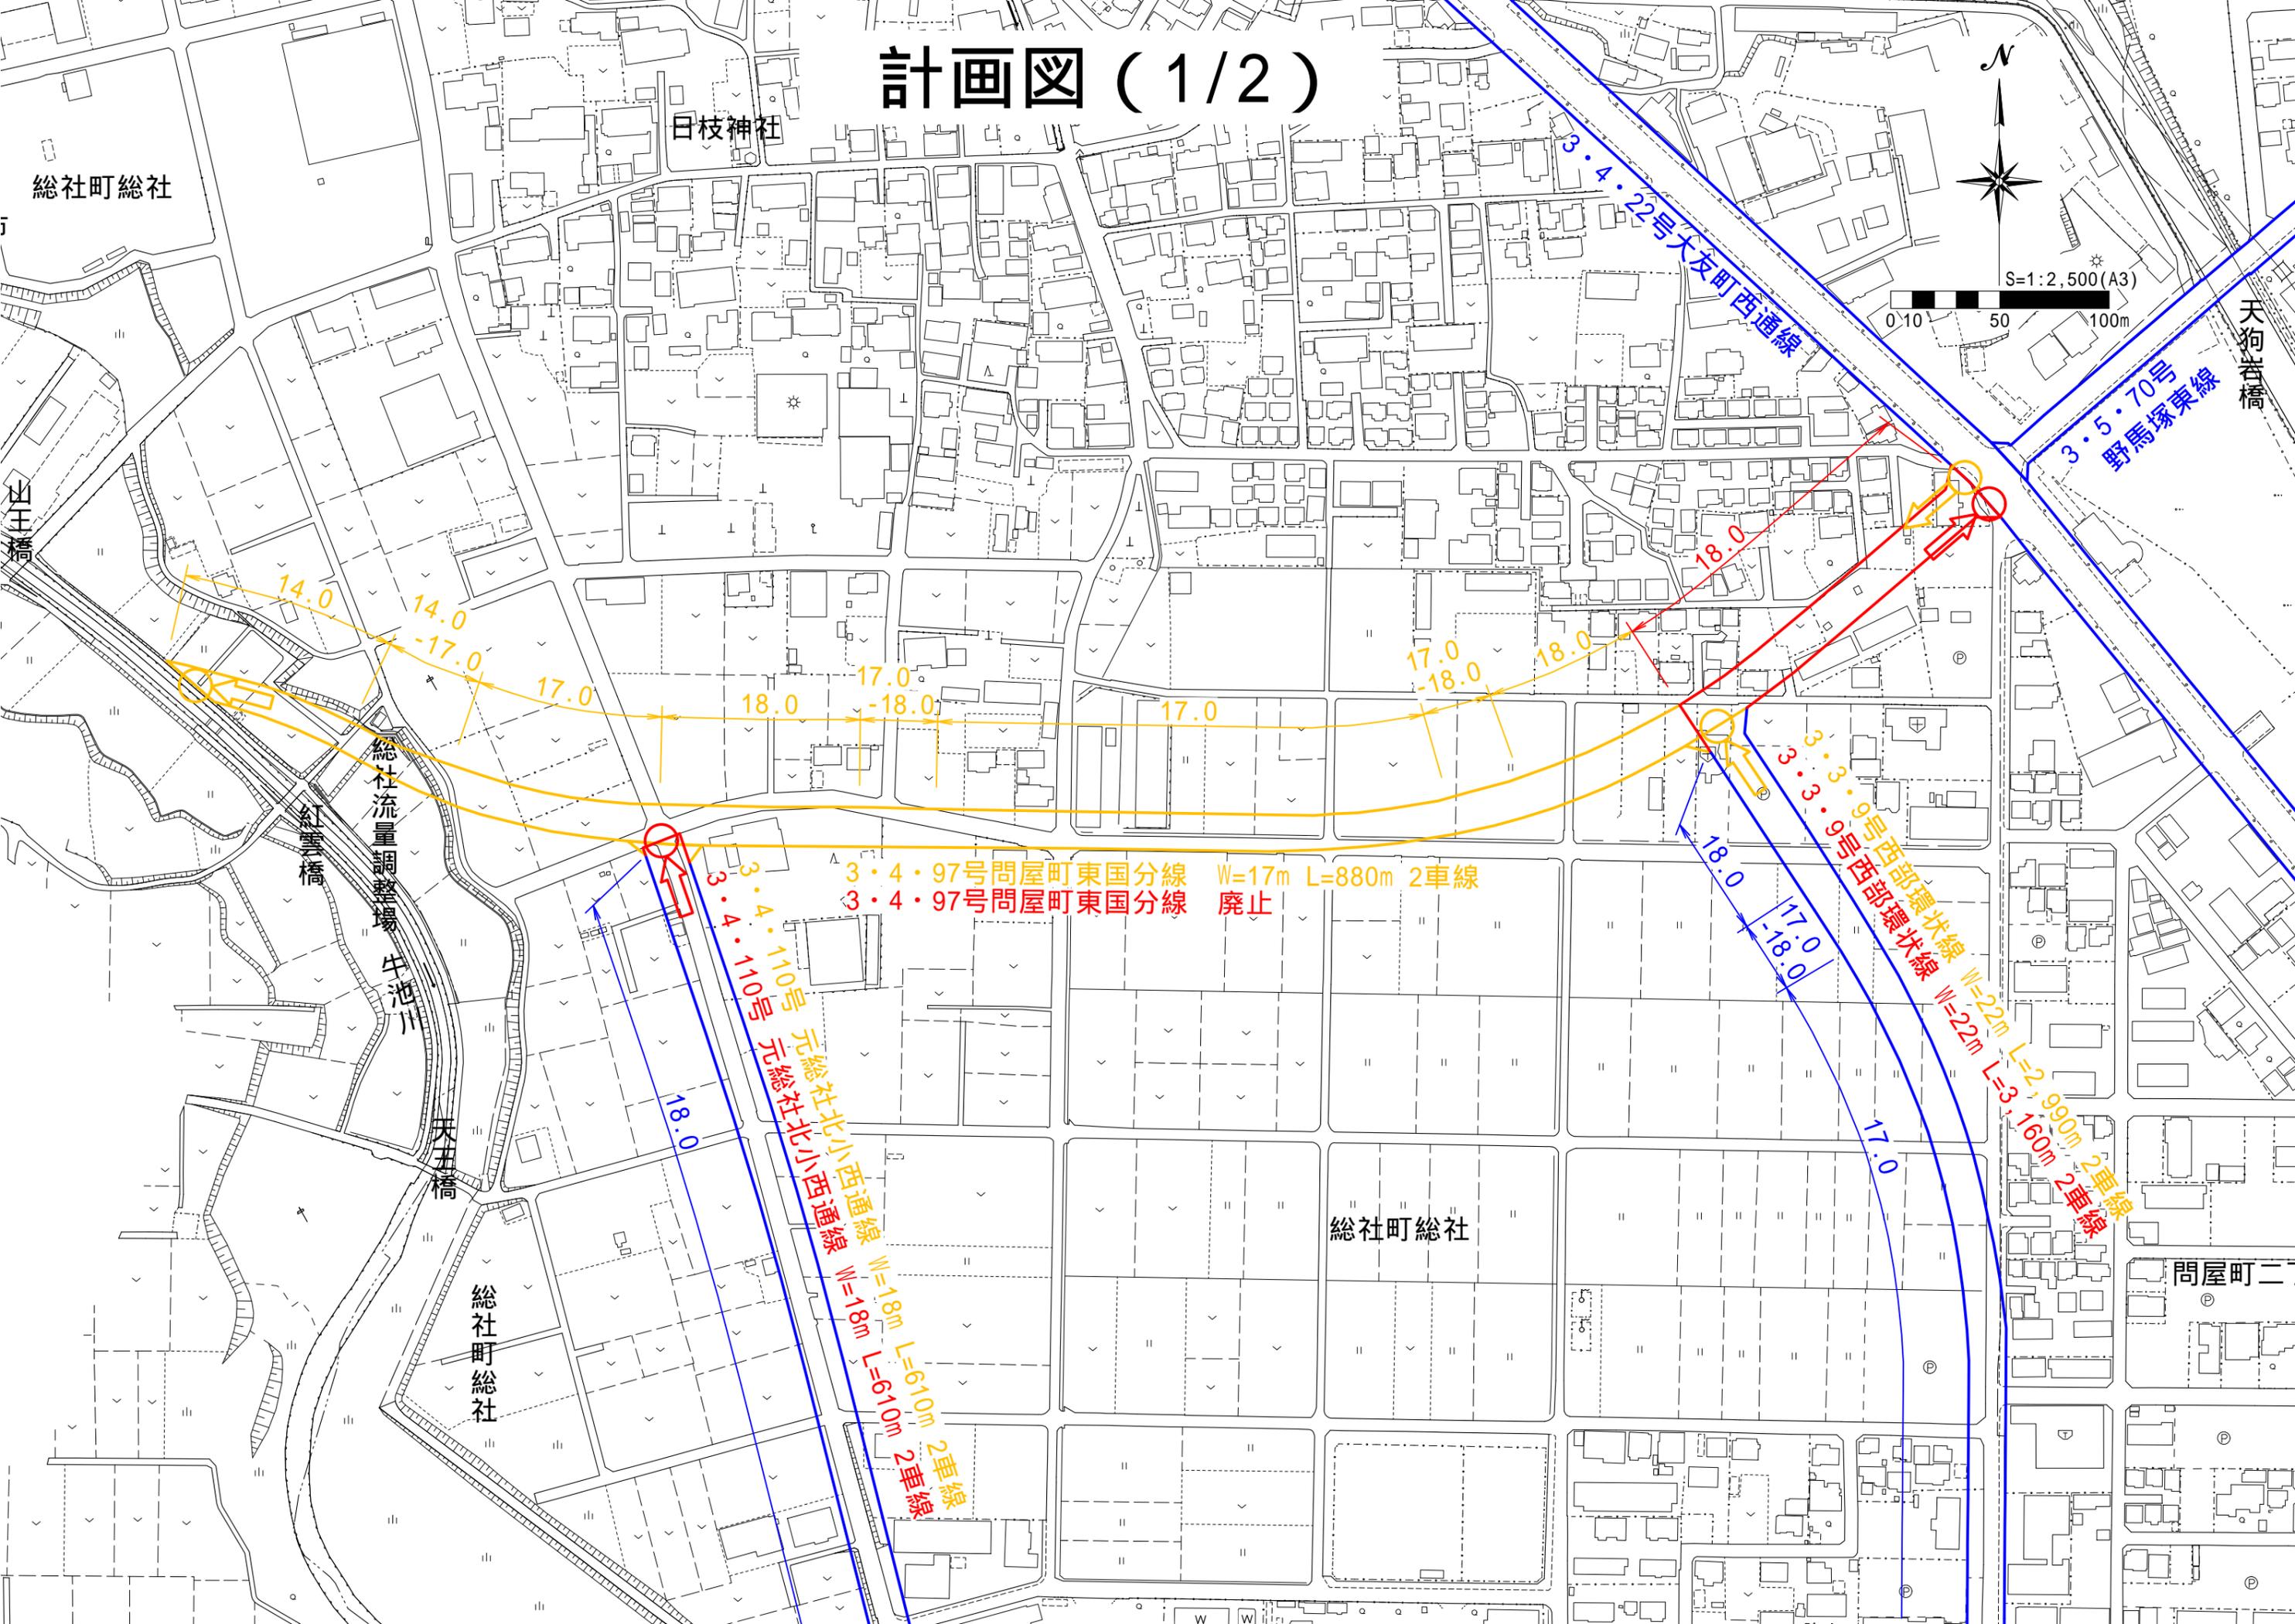

S=1:2,500 (A3)



総社町総社

日枝神社

天狗岩橋

3・4・22号大友町西通線

3・5・70号野馬塚東線

14.0

14.0

-17.0

17.0

18.0

17.0

-18.0

17.0

17.0

-18.0

18.0

18.0

3.3

3.3

3.3

3.9

紅雲橋

総社流量調整場

牛池川

天五橋

総社町総社

3・4・97号問屋町東国分線 W=17m L=880m 2車線  
3・4・97号問屋町東国分線 廃止

3.3

3.3

4.1

4.1

110号

元総社北小西通線

W=18m L=610m 2車線

18.0

総社町総社

18.0

17.0

-18.0

17.0

3.3


3.3

3.9

元西部環状線 W=22m L=2,990m 2車線  
元西部環状線 W=22m L=3,160m 2車線

問屋町二

# 計 画 図 ( 2 / 2 )

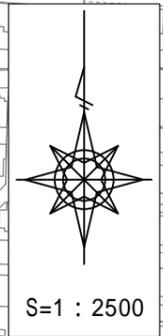

3・4・36号 上新田前箱田線 W = 16m L = 1,660m 2車線  
3・4・36号 上新田前箱田線 W = 16m L = 1,660m 2車線



3・4・19号  
新前橋駅川曲線

