



計 画 図 (亀里北地区)

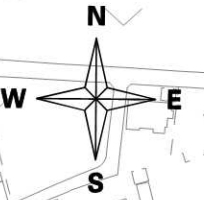


測点	境界
1-2	筆界
2-(3)-4	旧市街化区域界
4-1	道路端(東側)
5-6	筆界
6-7	水路端(南側)
7-8	水路端(西側)
8-9	道路を横断
9-(10)-5	旧市街化区域界

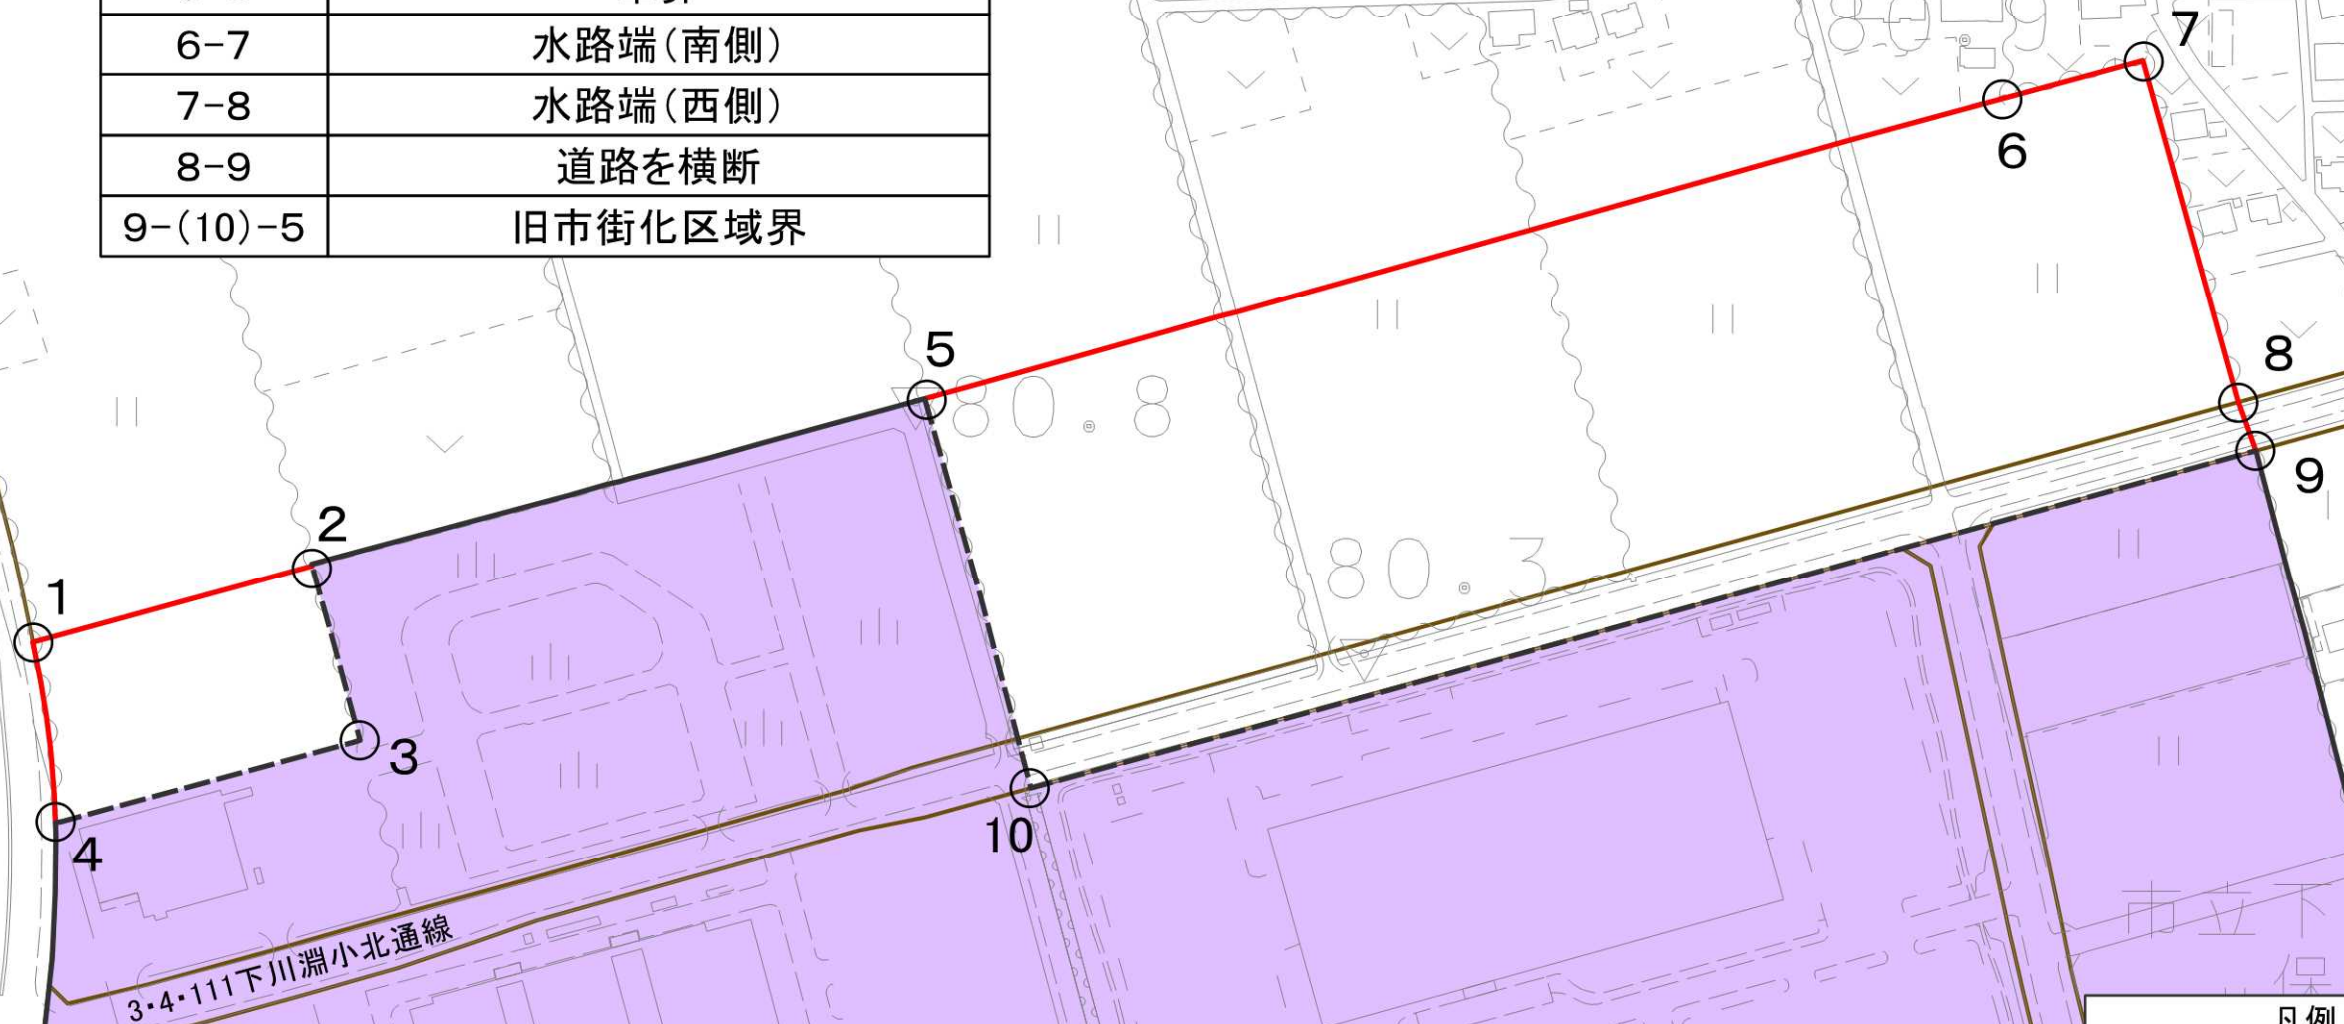


凡例	
—	新市街化区域
---	旧市街化区域
—	市街化区域(変更なし)
	用途地域
	準工業地域

地区番号	即-1
地区名	亀里北地区
面積	約6.2ha

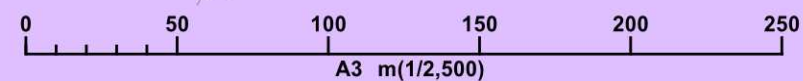


計 画 図
(力丸工業団地西地区)

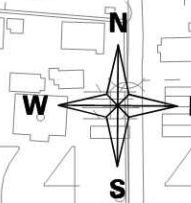


測点	境界
1-2	道路端(南側)
2-3	旧市街化区域界
3-4	水路端(北側)
4-5	道路を横断
5-6	水路端(北側)
6-7	水路端(東側)
7-8	道路を横断
8-9	3・4・94力丸団地通線中央界
9-10	道路を横断
10-11	水路端(東側)
11-12	道路を横断
12-1	水路端(東側)

凡例	
	新市街化区域
	旧市街化区域
	市街化区域(変更なし)
	工業専用地域

地区番号	即-2
地区名	力丸工業団地西地区
面積	約7.8ha

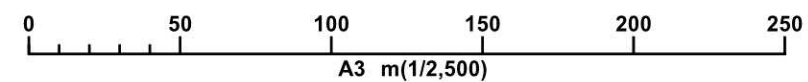

計 画 図
(三俣駅東地区)

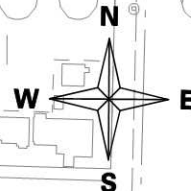

測点	境界
1-2	3・4・13前橋桐生線中央界
2-3	道路中央界
3-4	道路中央界
4-1	旧市街化区域界

都市計画道路3・4・13前橋桐生線

三俣駅

都市計画道路3・5・58朝日町三俣線

都市計画道路3・5・59朝日町片貝線

都市計画道路3・5・56表町西片貝線

凡例

- 新市街化区域
- - - 旧市街化区域
- 市街化区域(変更なし)
- 用途地域
- 第一種中高層住居専用地域
- 第一種住居地域
- 近隣商業地域
- 準工業地域

地区番号	即-3
地区名	三俣駅東地区
面積	約1.5ha

