
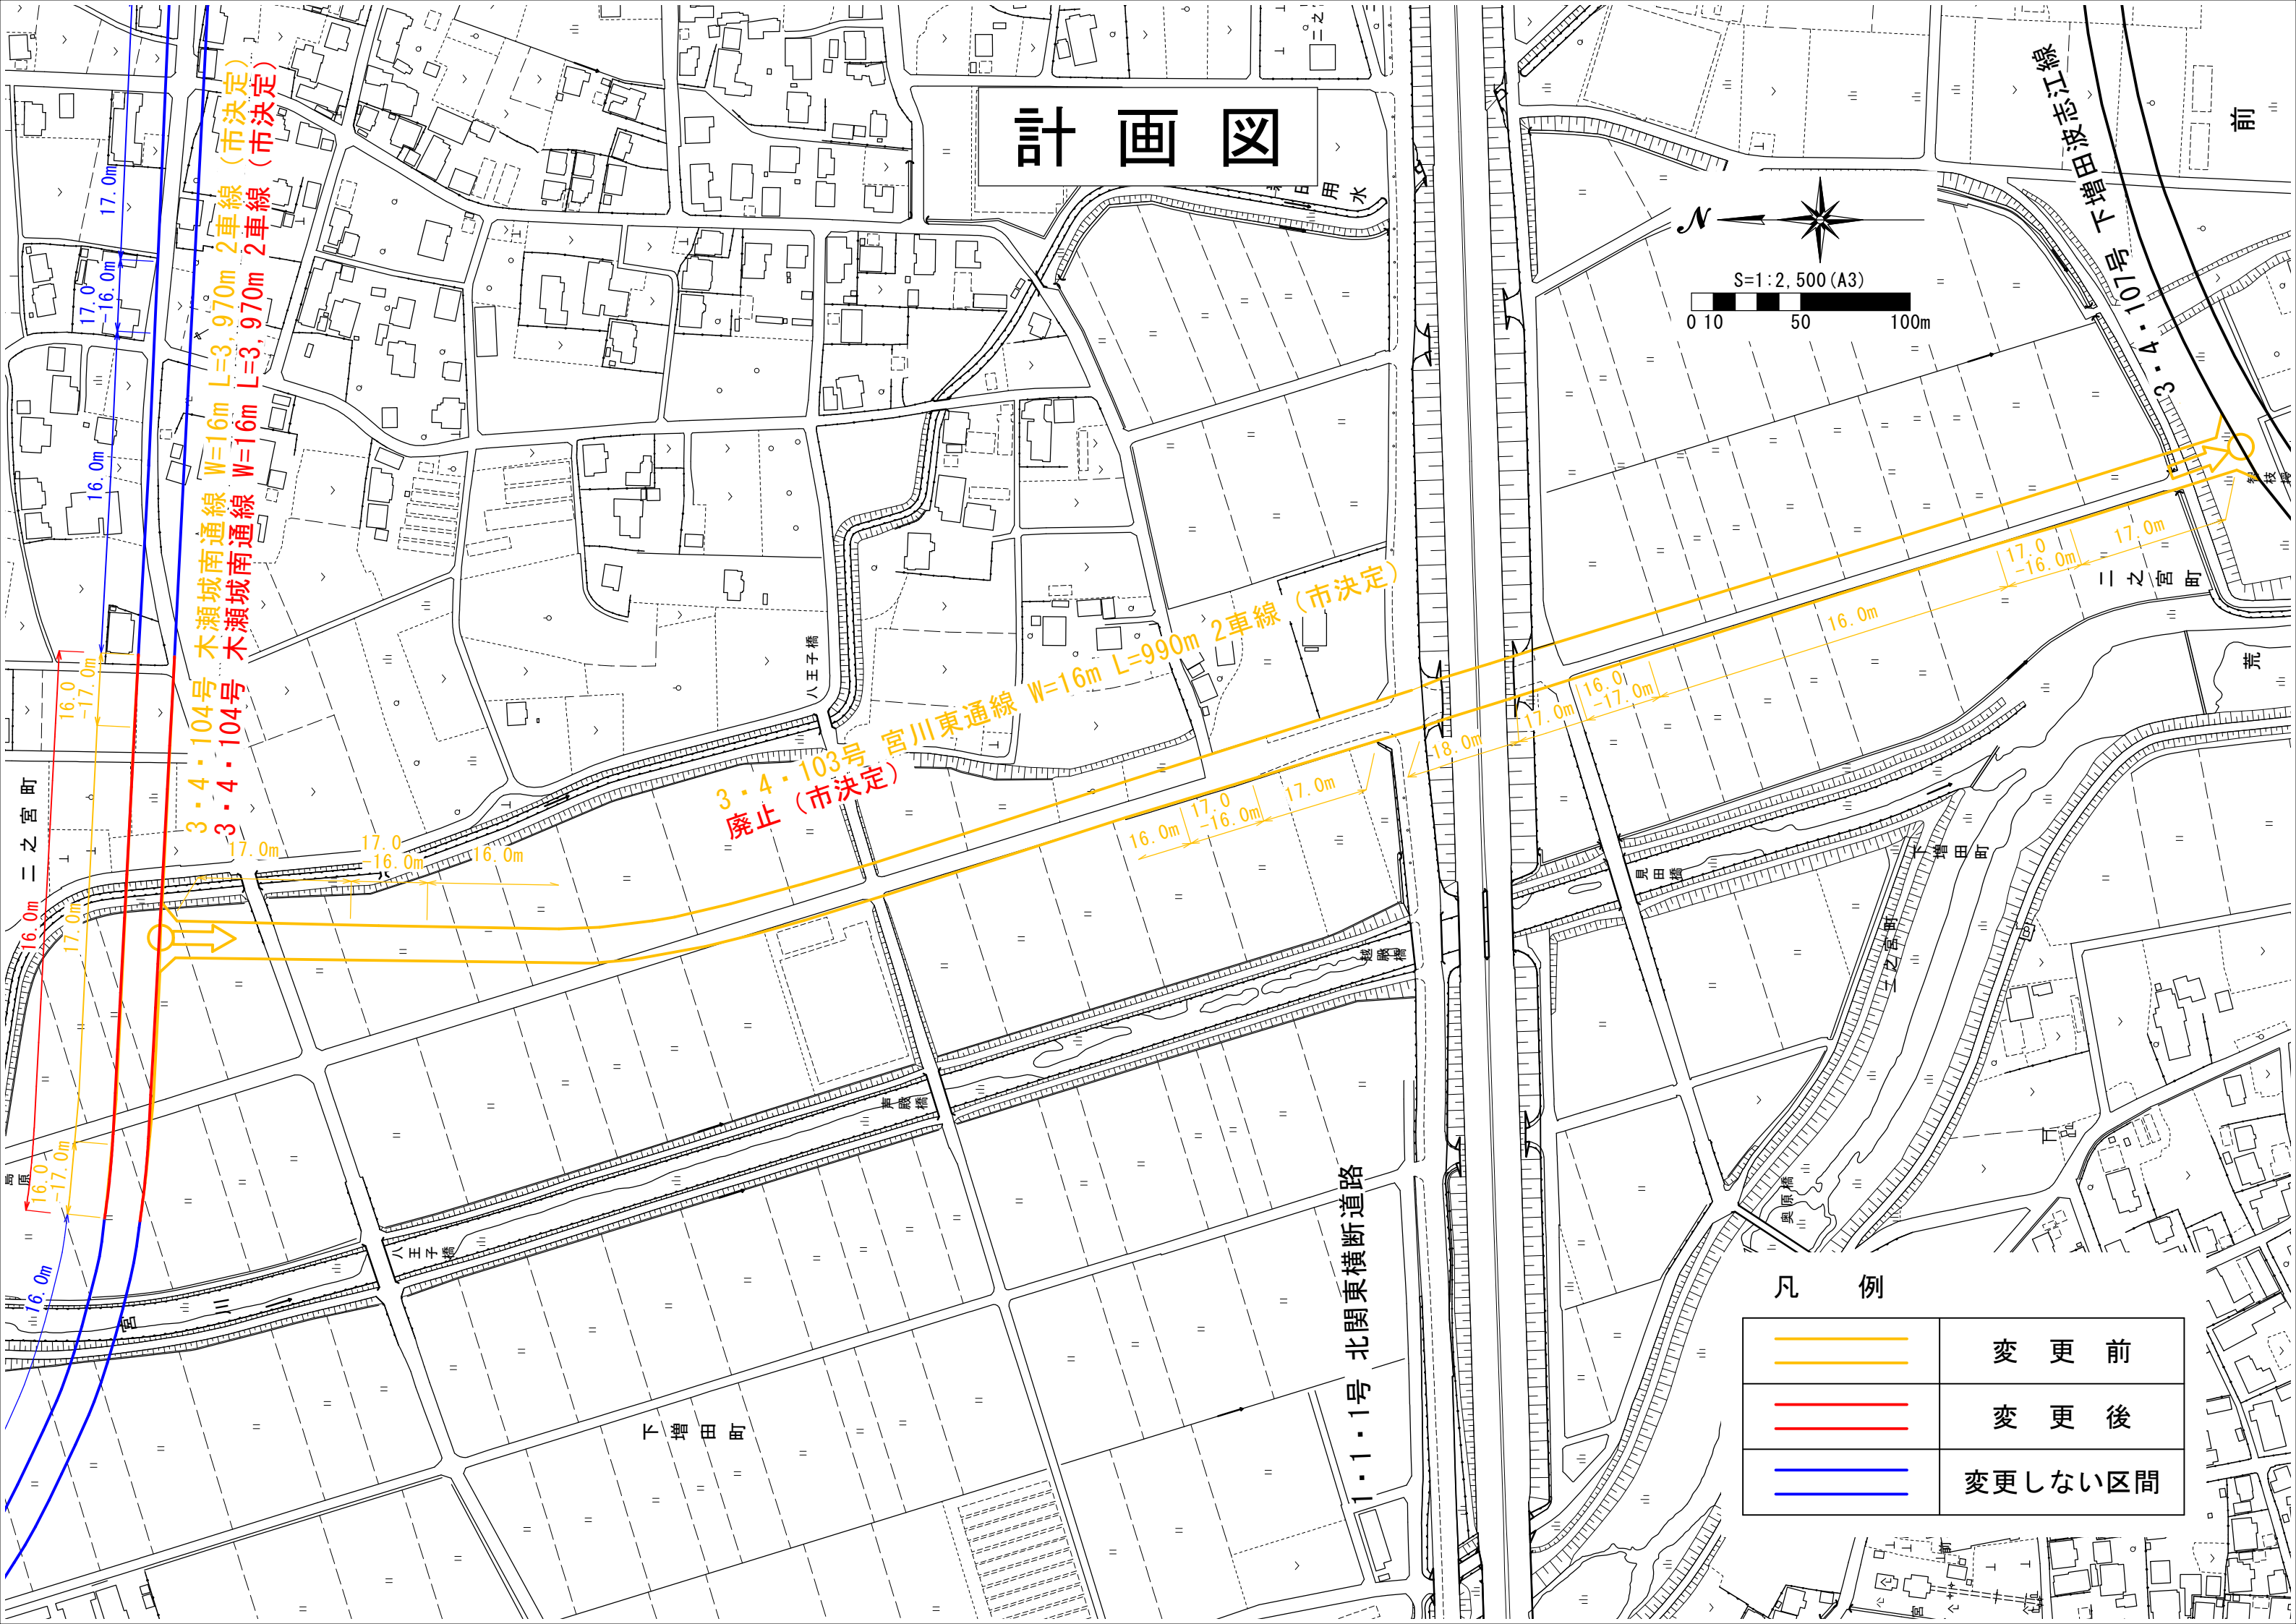


計画図

 

凡 例

	変 更 前
	変 更 後
	変更しない区間