



計画図 (1 / 2)

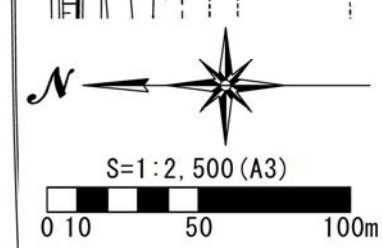

3・3・78号 昭和大橋大胡線

市道001104号

1・1・1号 北関東横断道路

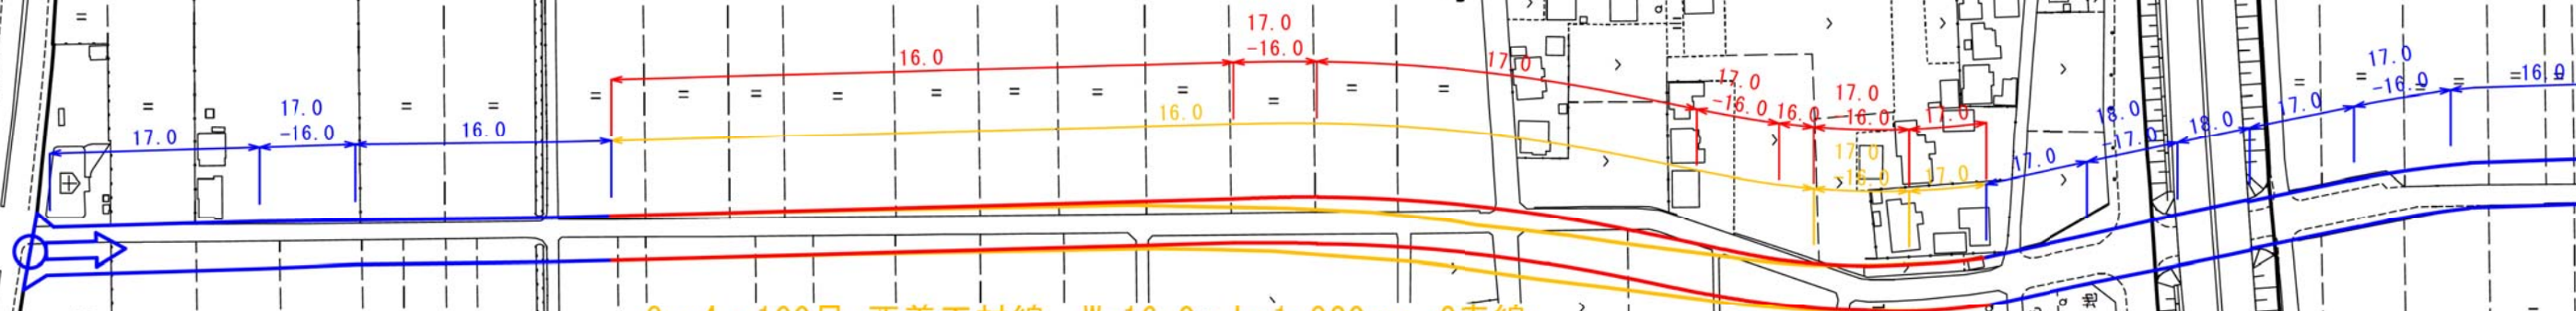

3・4・100号 西善玉村線 W=16.0m L=1,820m 2車線
 3・4・100号 西善玉村線 W=16.0m L=1,820m 2車線


凡 例

	変更前
	変更後
	変更しない区間

計画図(2/2)



S=1:2,500 (A3)
0 10 50 100m

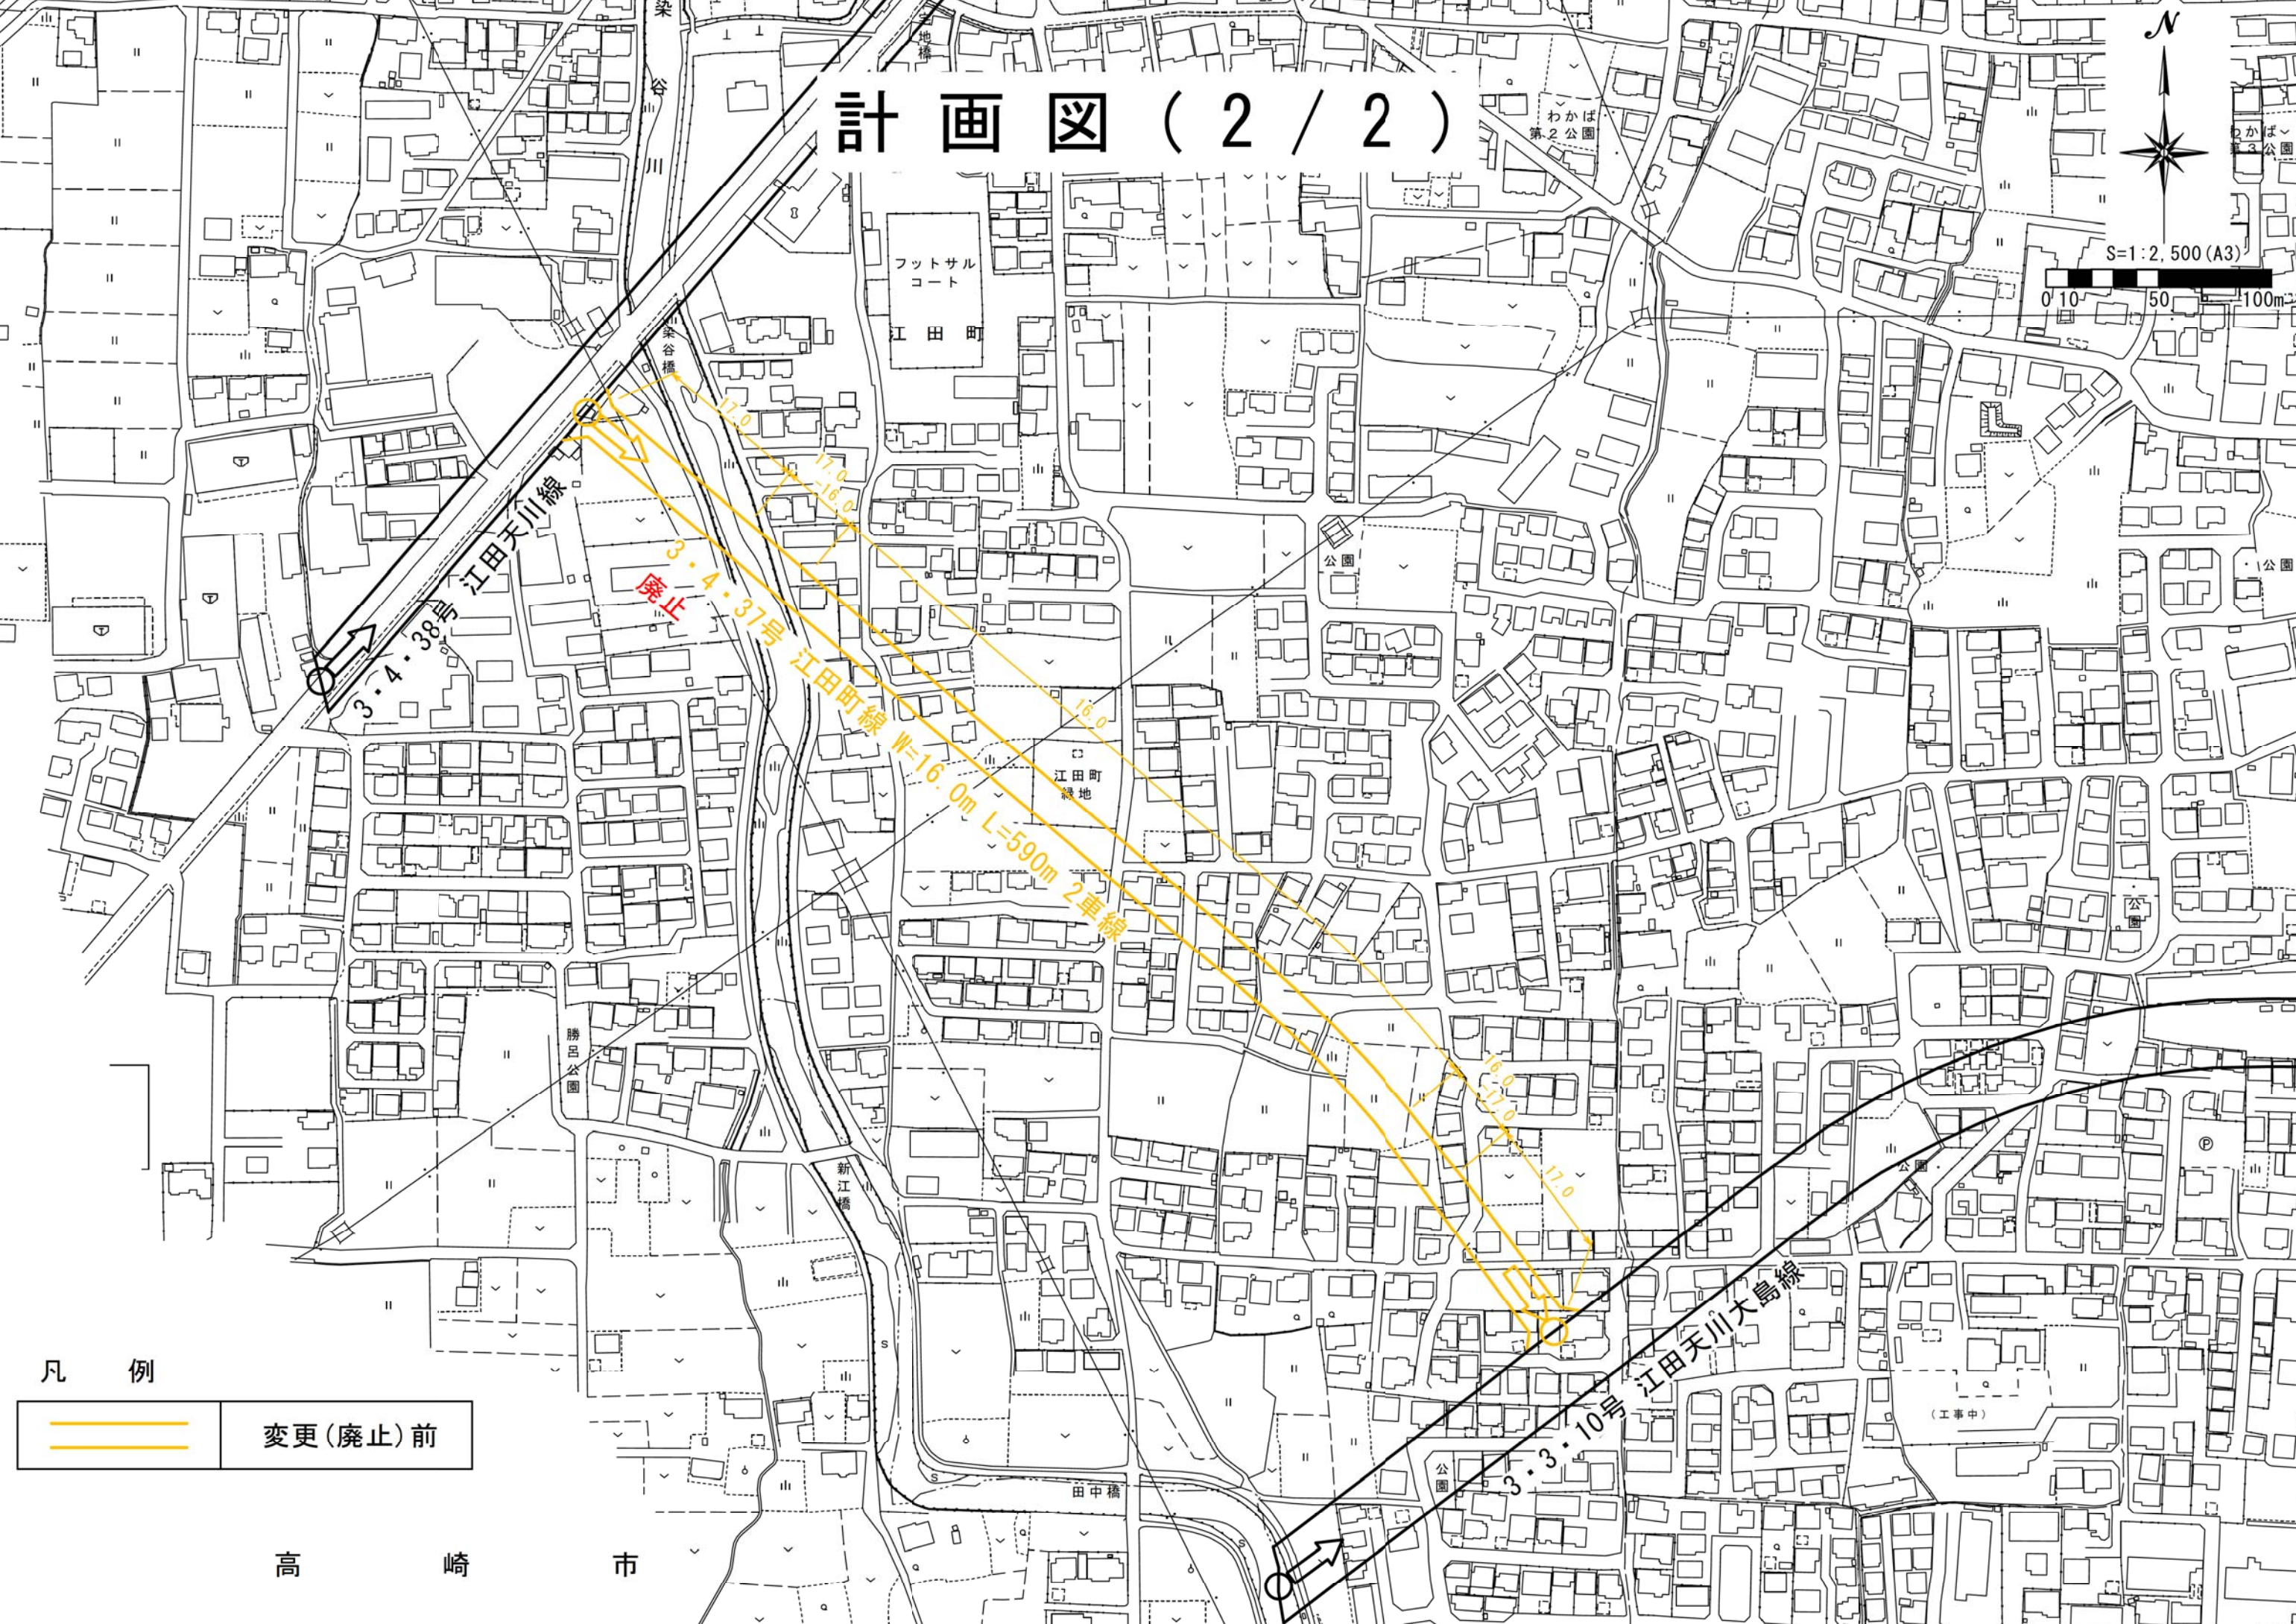

凡例
変更(廃止)前

高 崎 市