



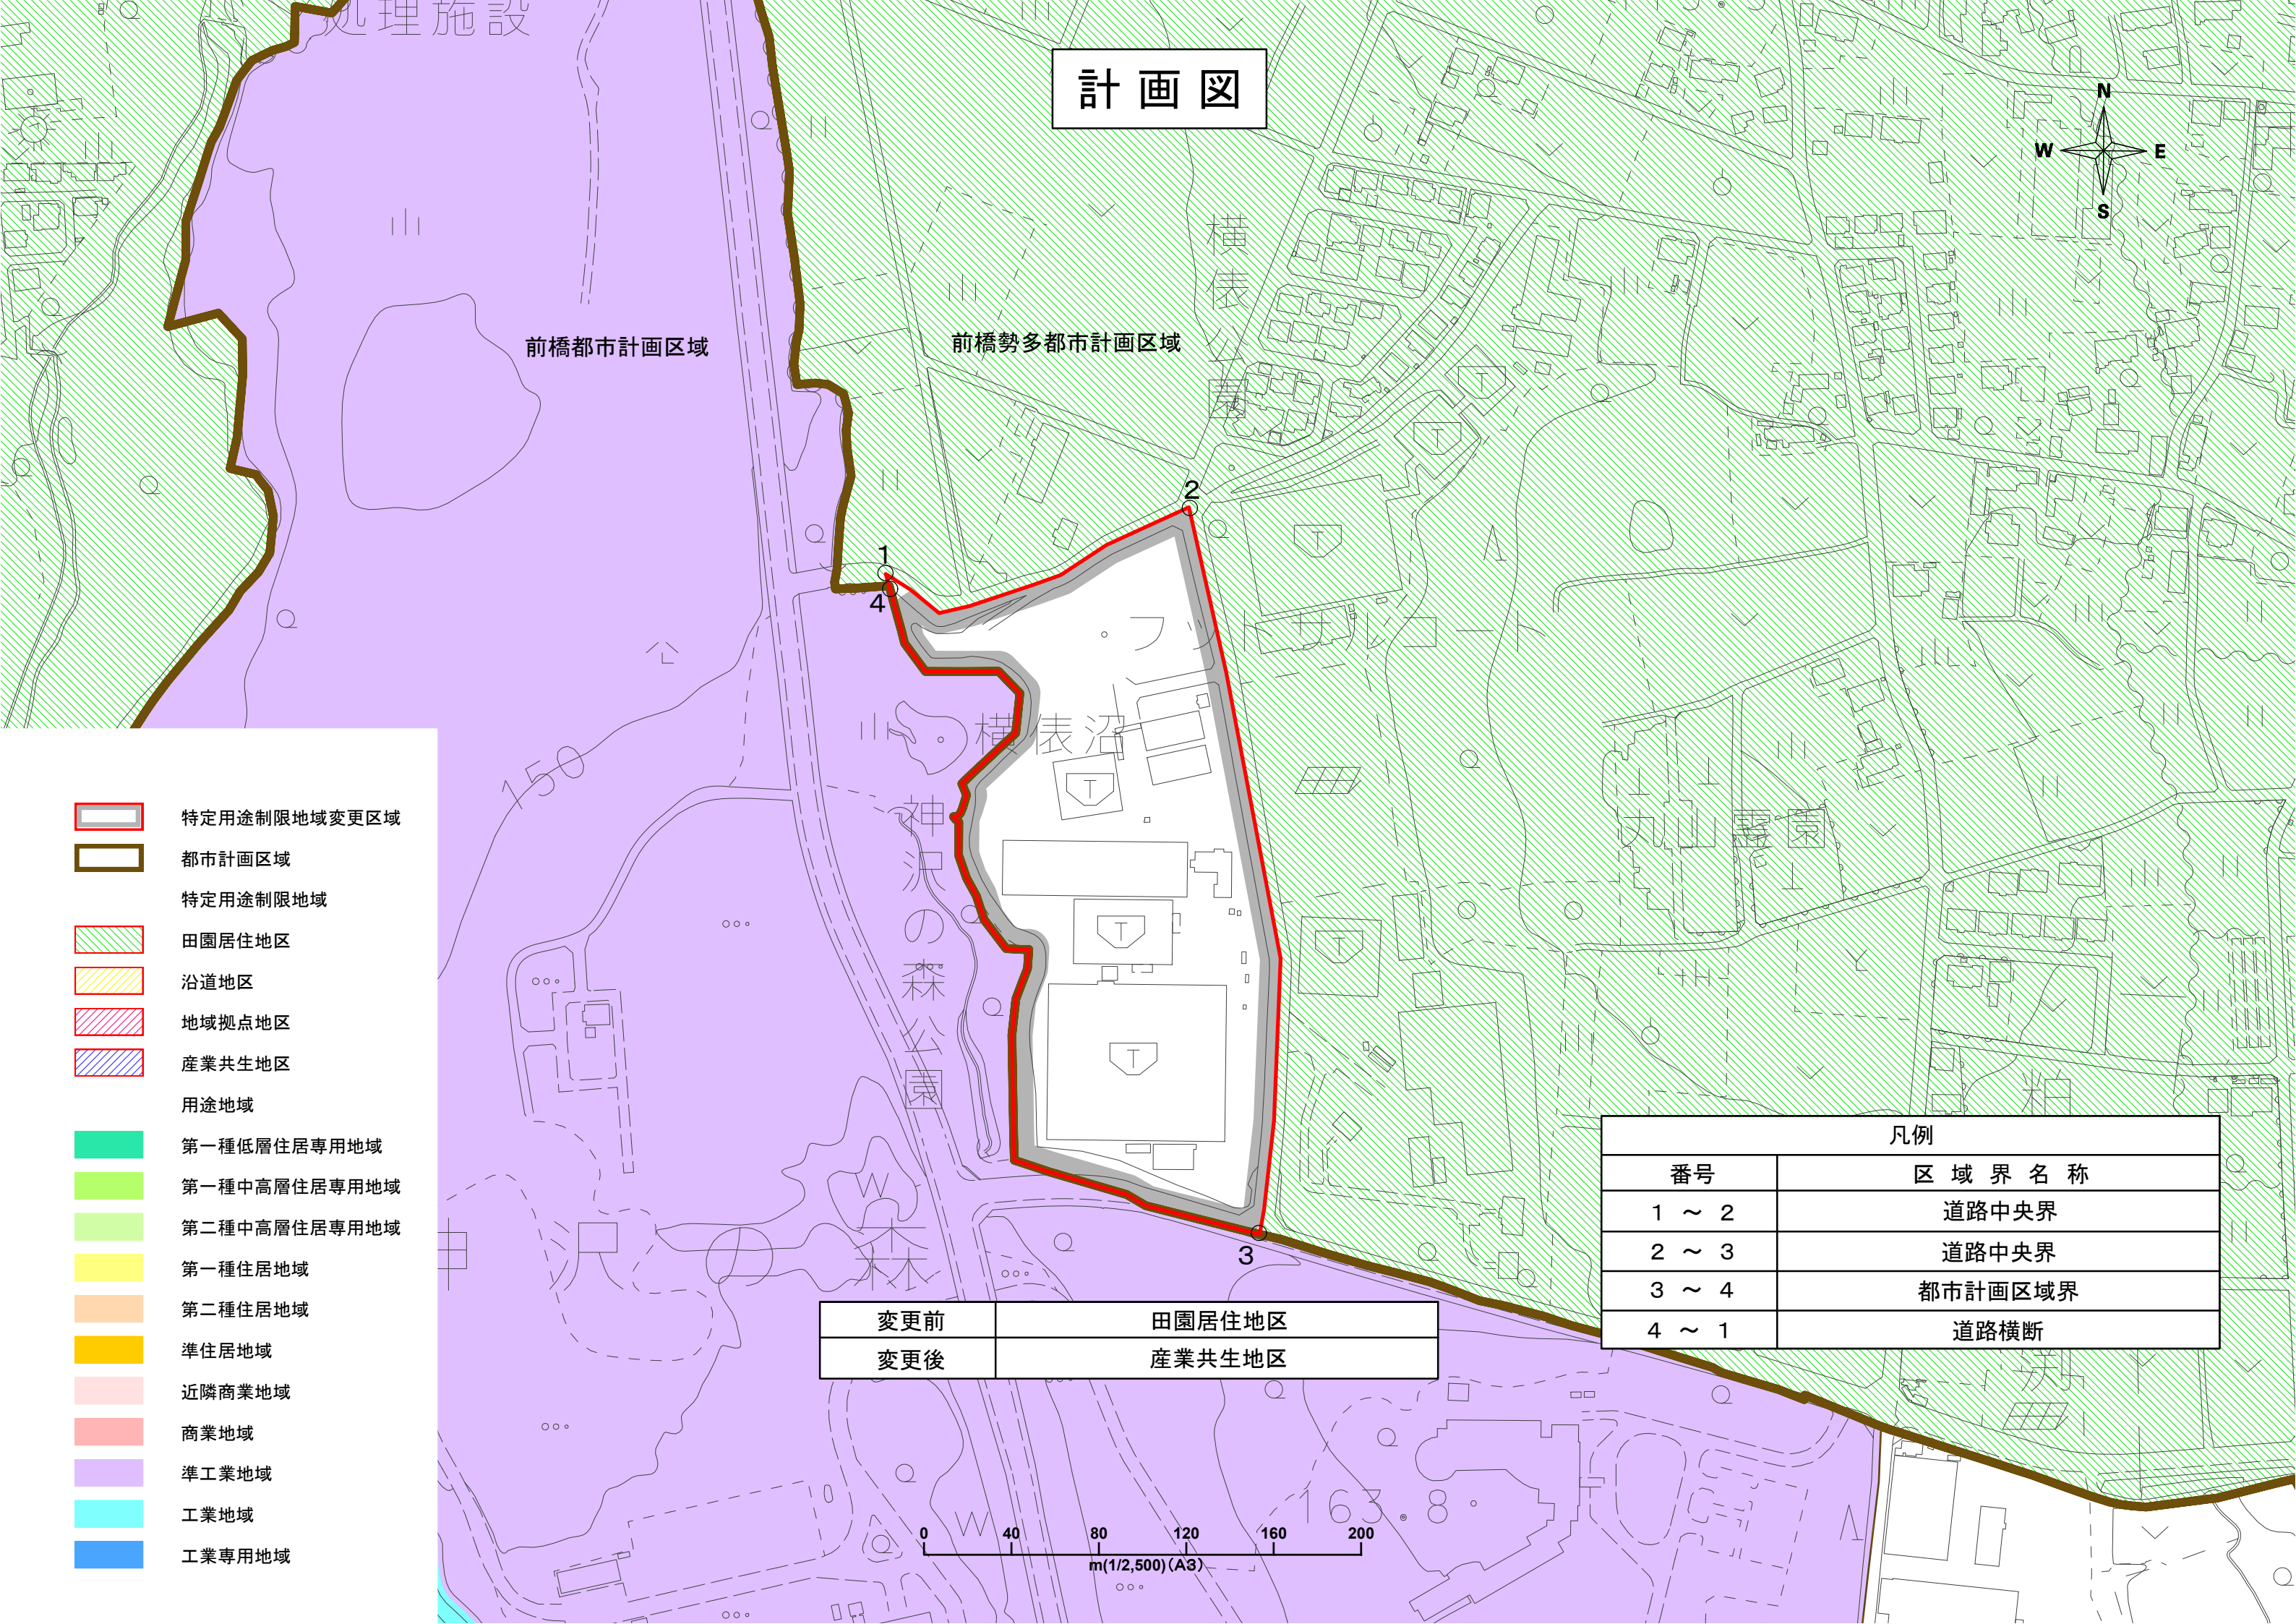

計画図

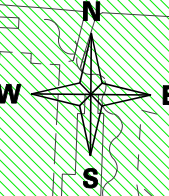

前橋都市計画区域

前橋勢多都市計画区域

1

2

4

3

特定用途制限地域変更区域

都市計画区域

特定用途制限地域

田園居住地区

沿道地区

地域拠点地区

産業共生地区

用途地域

第一種低層住居専用地域

第一種中高層住居専用地域

第二種中高層住居専用地域

第一種住居地域

第二種住居地域

準住居地域

近隣商業地域

商業地域

準工業地域

工業地域

工業専用地域

変更前

田園居住地区

変更後

産業共生地区

凡例

番号

区 域 界 名 称

1 ~ 2

道路中央界

2 ~ 3

道路中央界

3 ~ 4

都市計画区域界

4 ~ 1

道路横断

0 40 80 120 160 200
m(1/2,500)(A3)