


計画図

1号 前橋市し尿処理施設 約11,400㎡
廃止

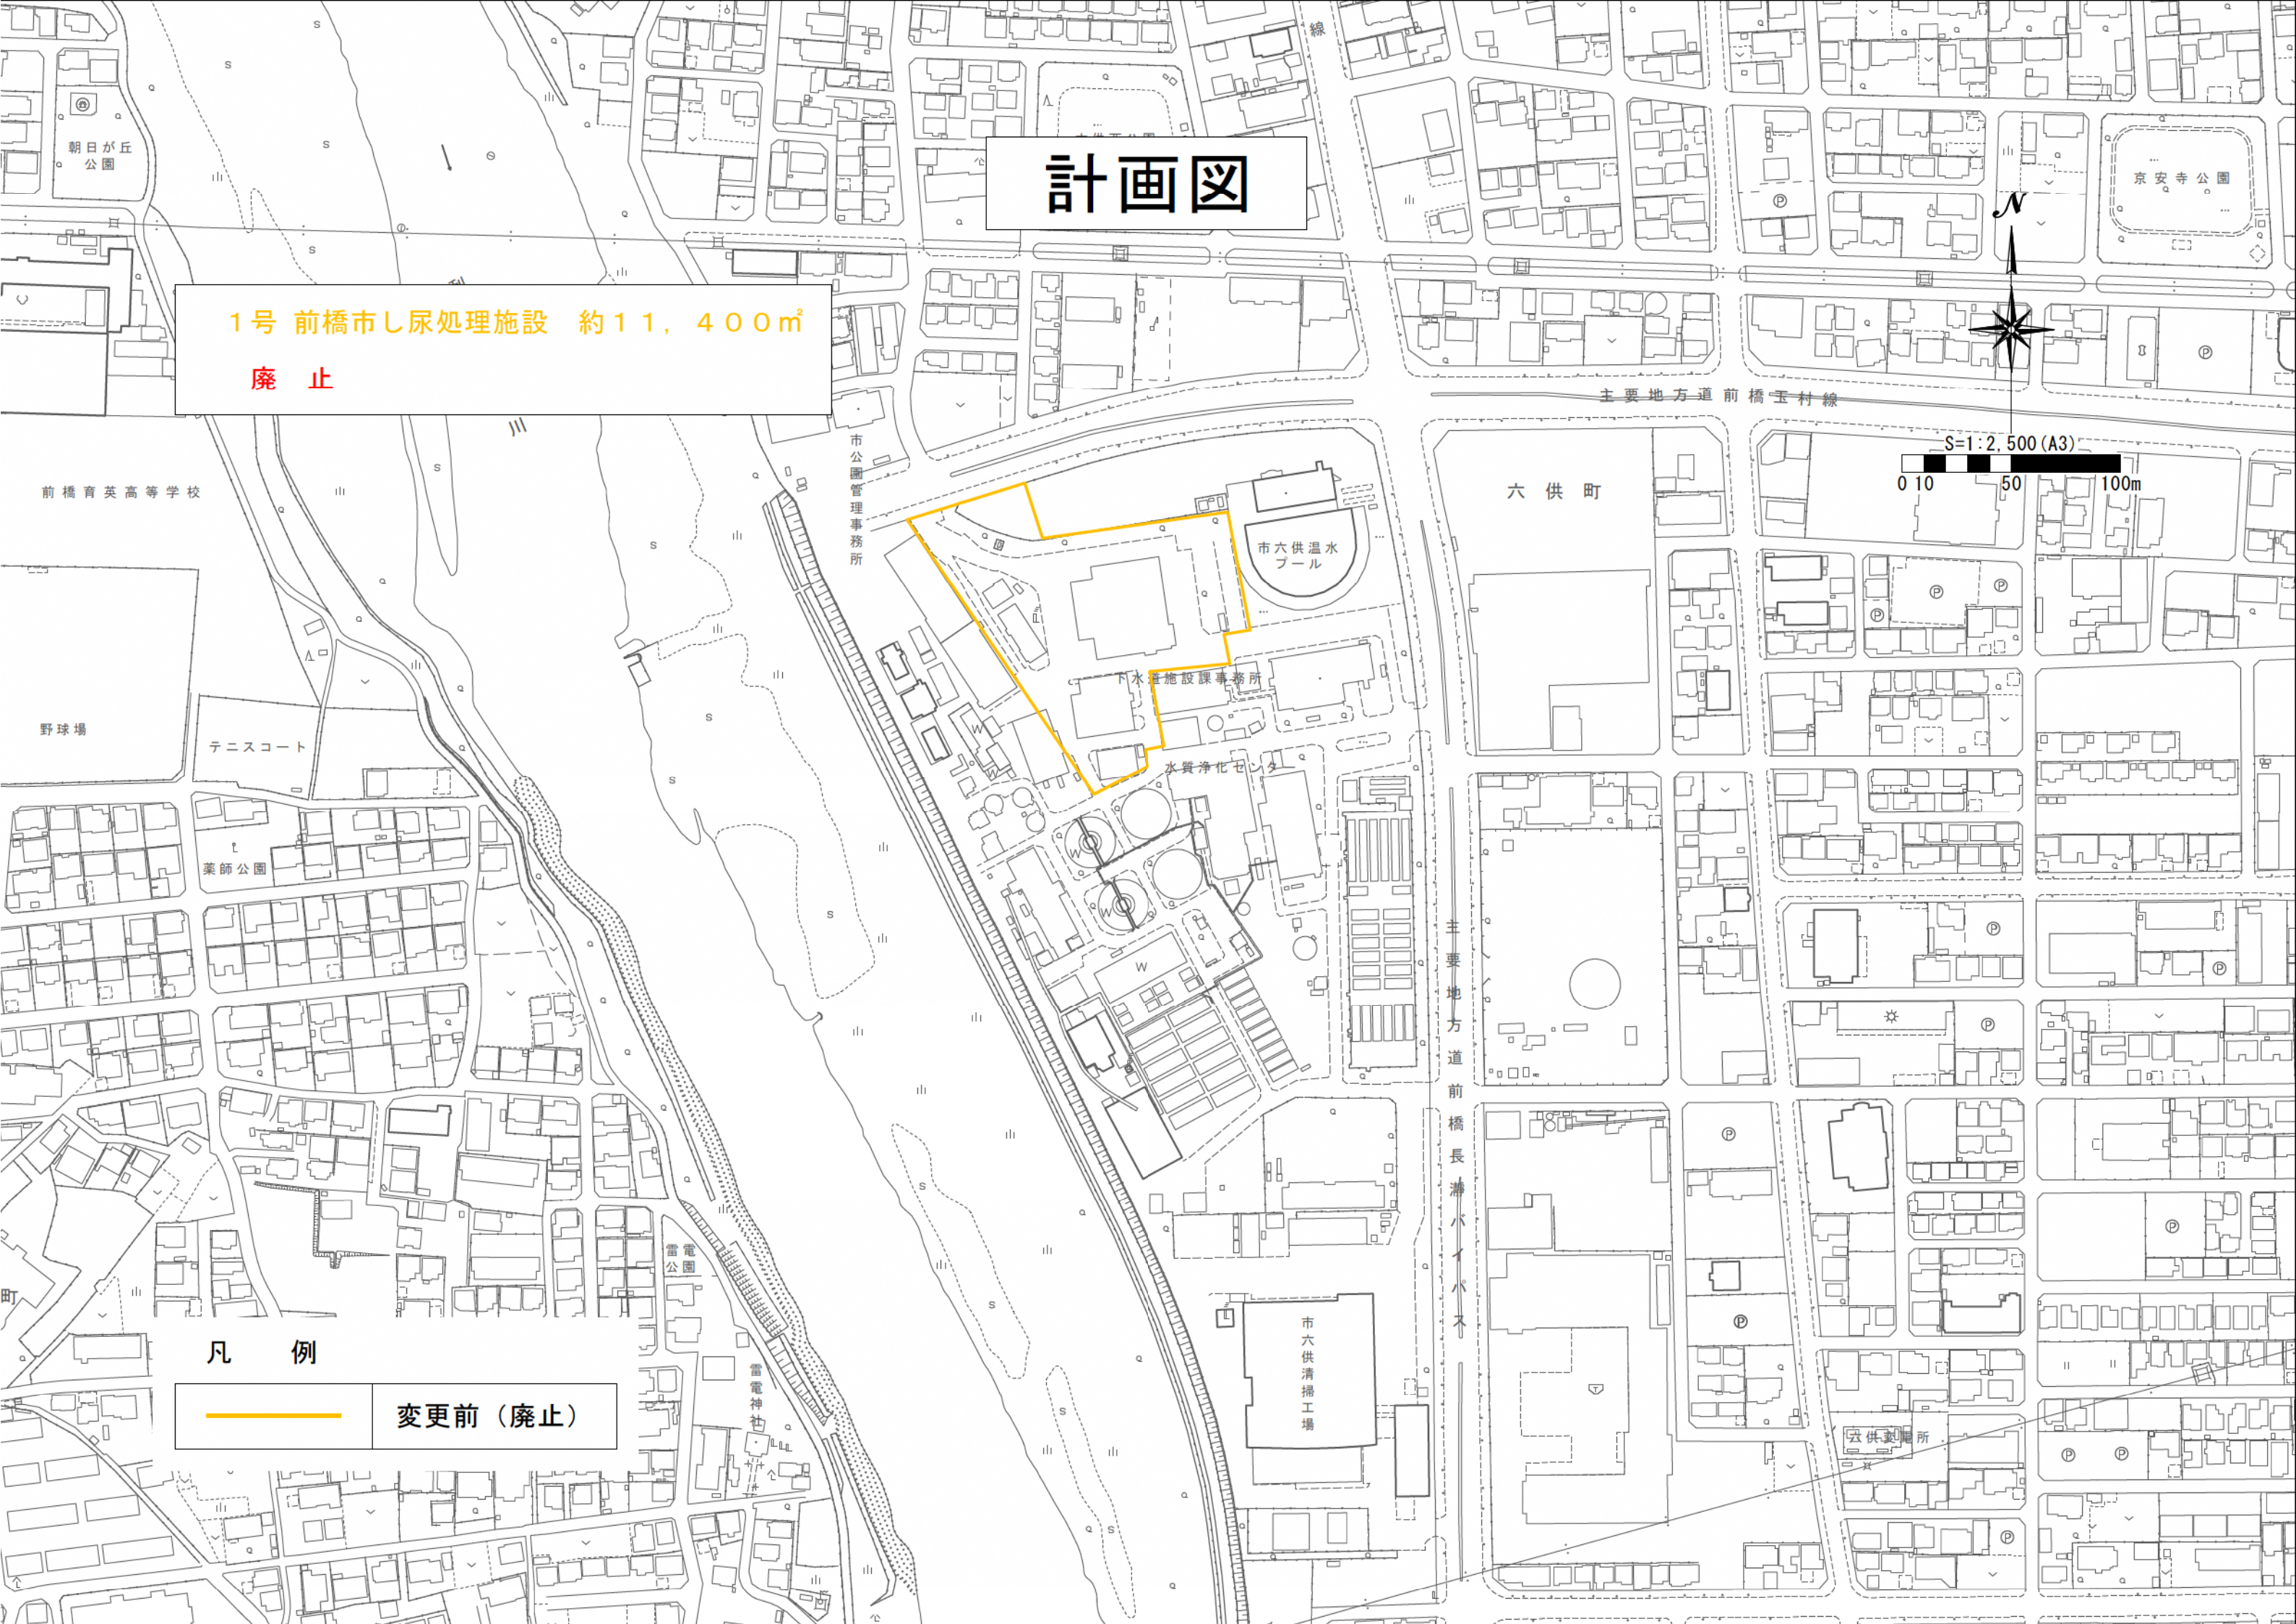

S=1:2,500 (A3)
0 10 50 100m



凡 例

— 変更前 (廃止)