
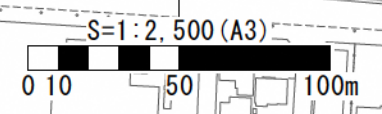


# 計画図

前橋水質浄化センター 約50,800㎡

前橋水質浄化センター 約71,500㎡

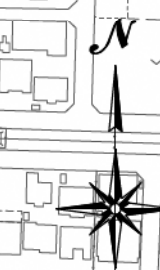

凡 例

	変 更 前
	変 更 後
	既 決 定

凡 例

測 点	境 界
1 ~ 6	都市計画道路界
6 ~ 1	境界杭

