


計画図(2/2)



S=1:2,500 (A3)

0 10 50 100m

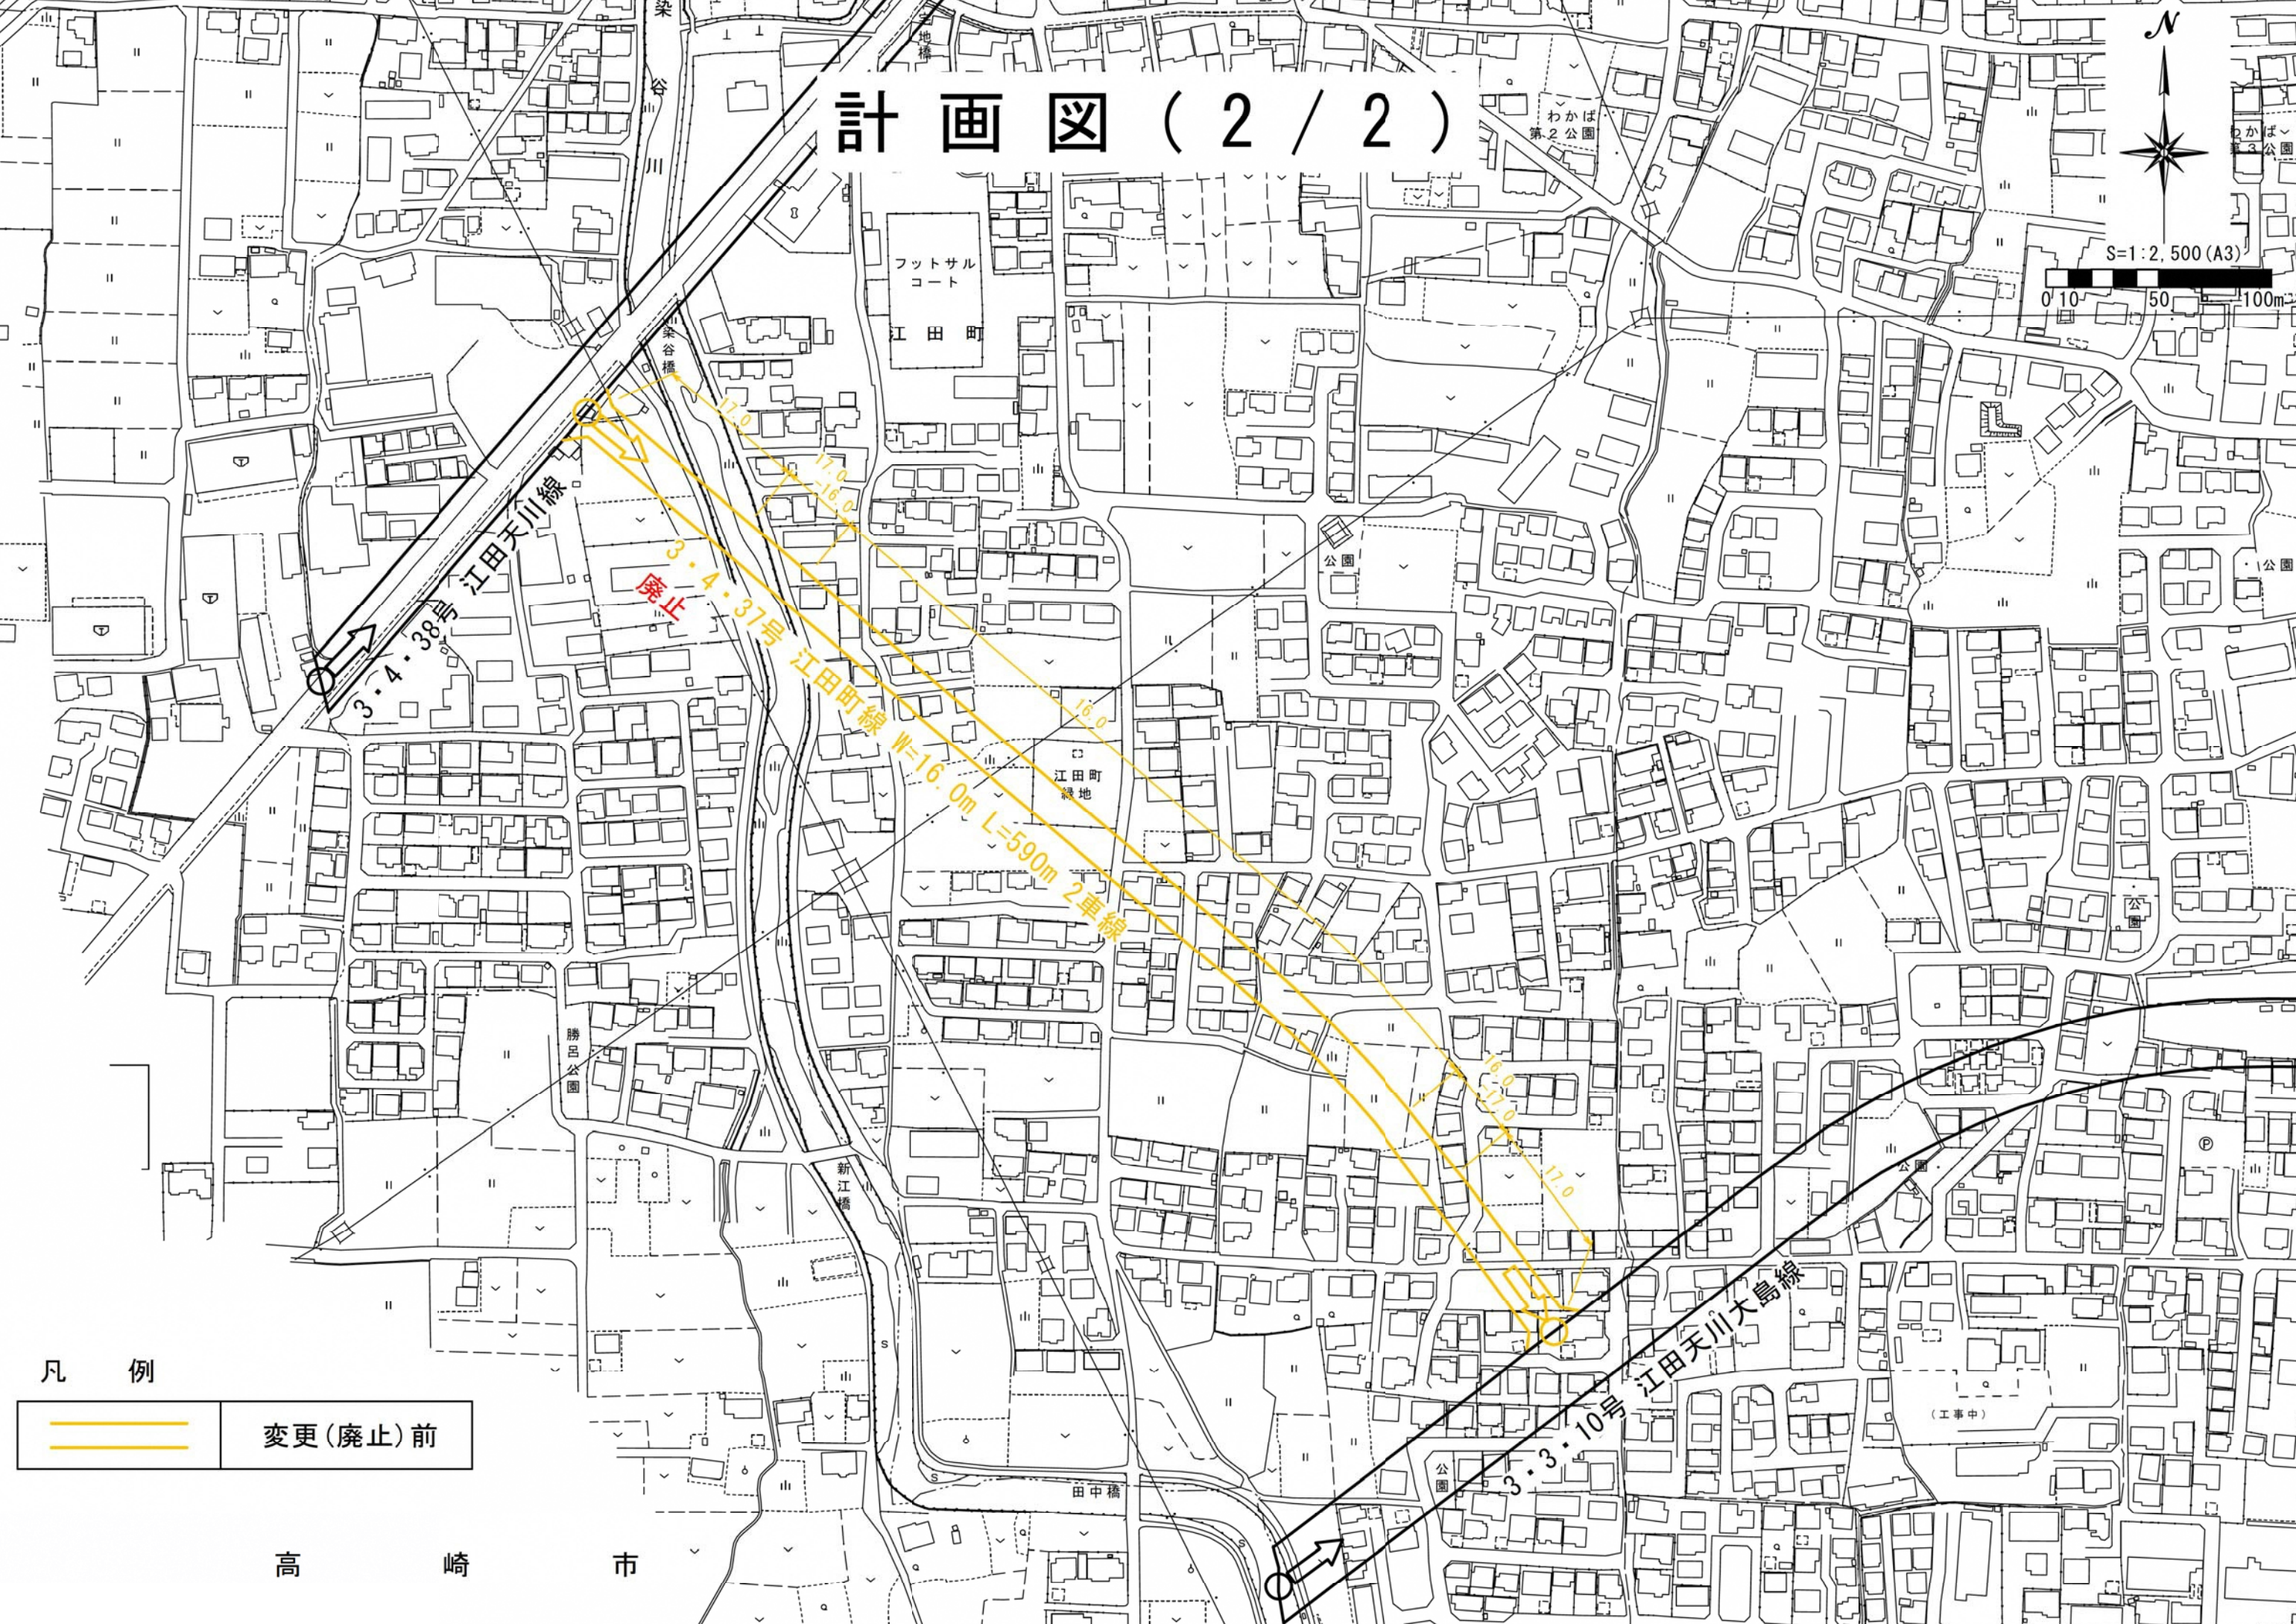

凡 例

変更(廃止)前

高 崎 市