
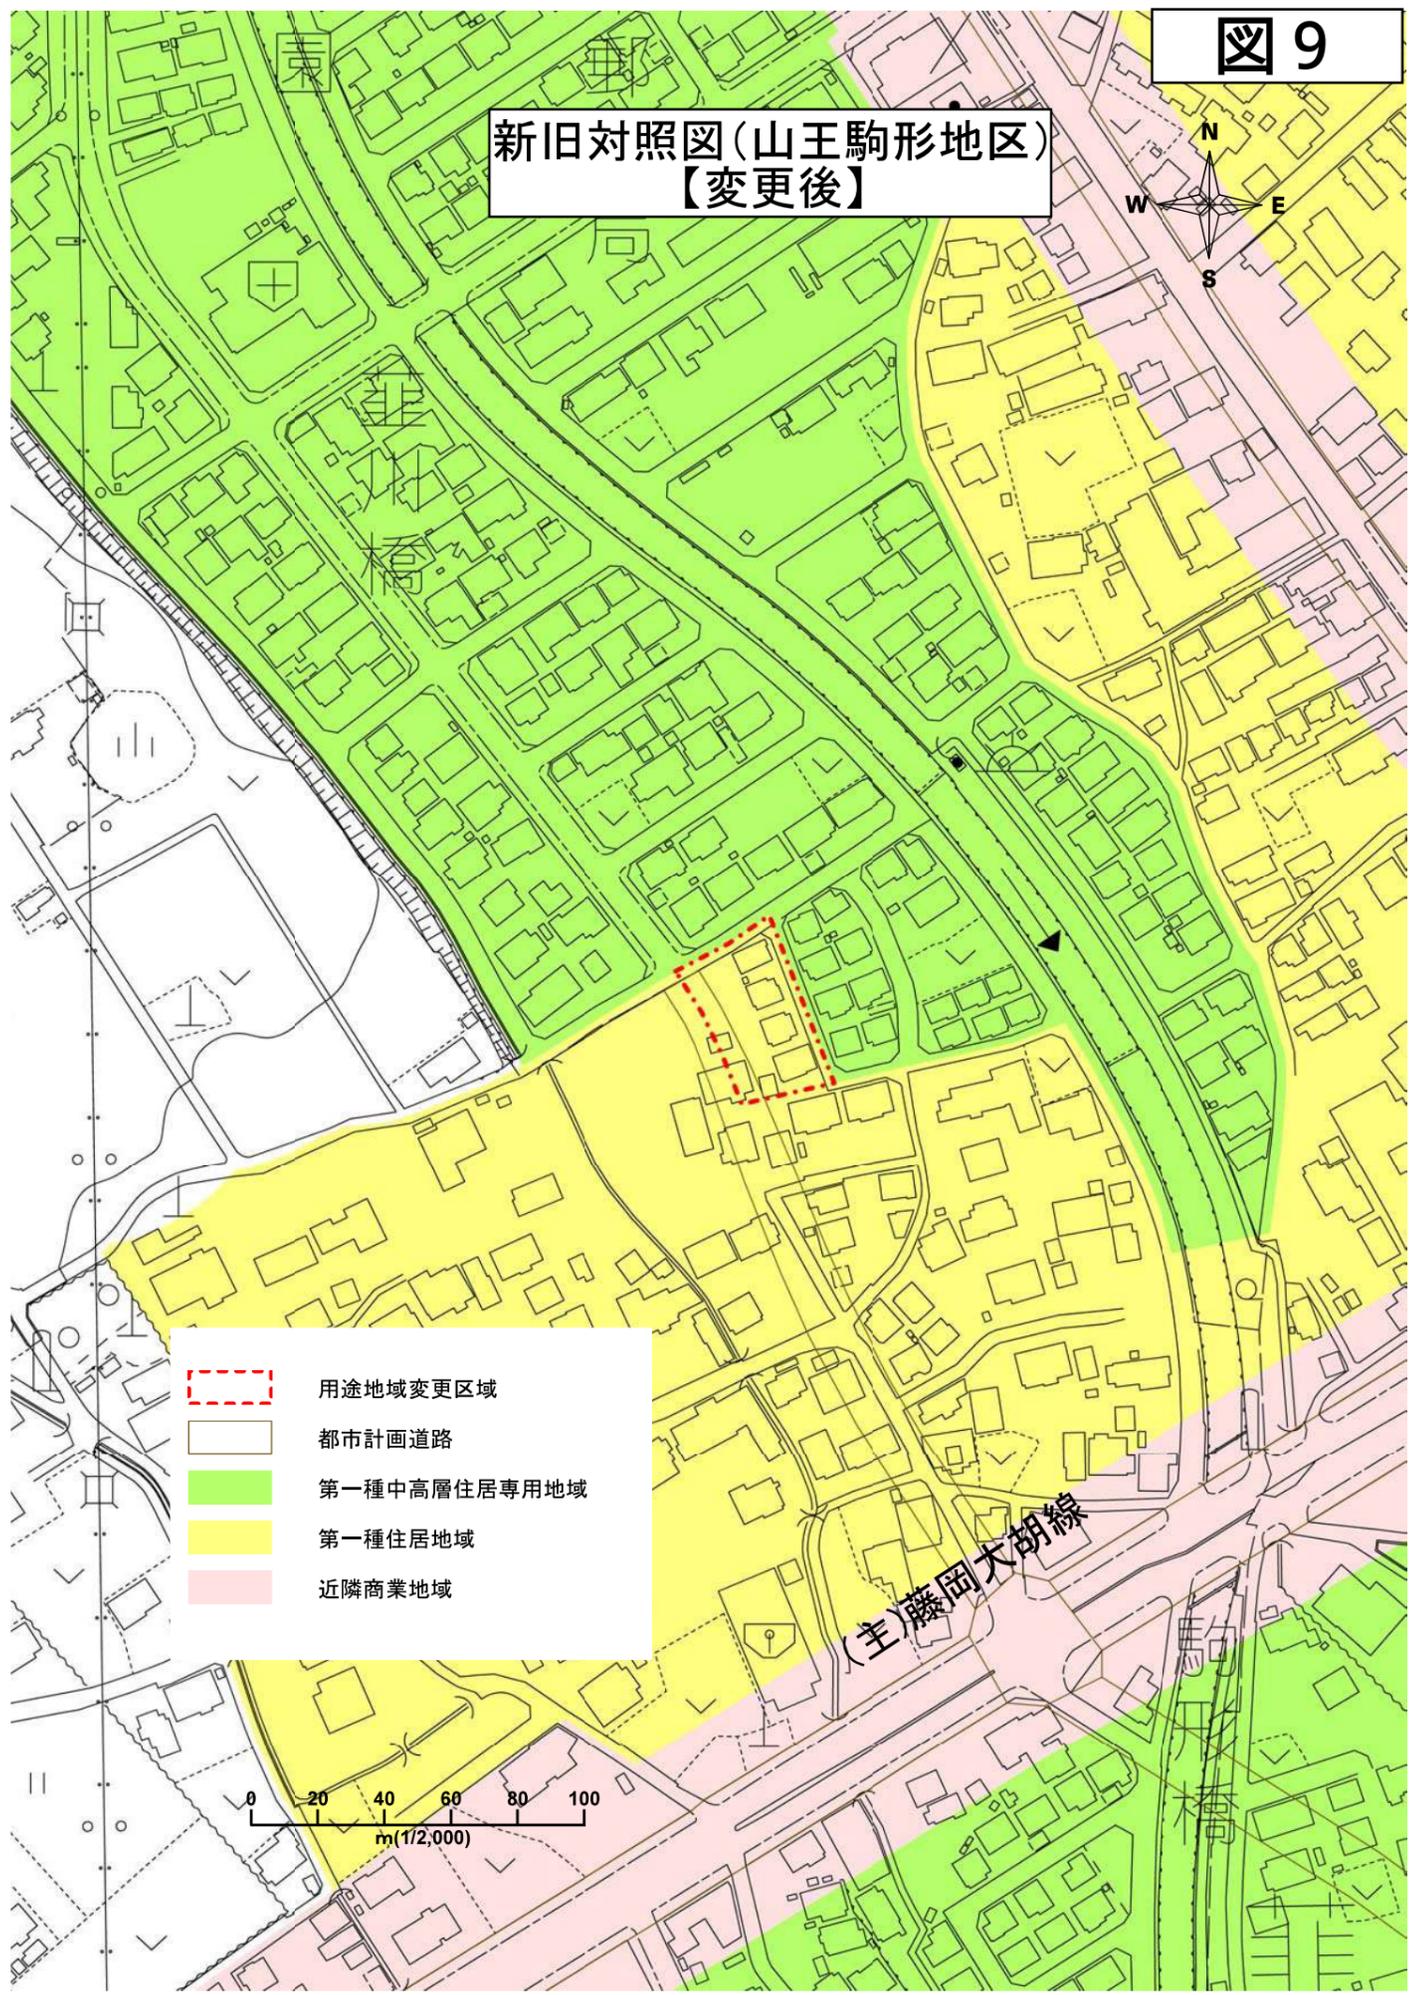
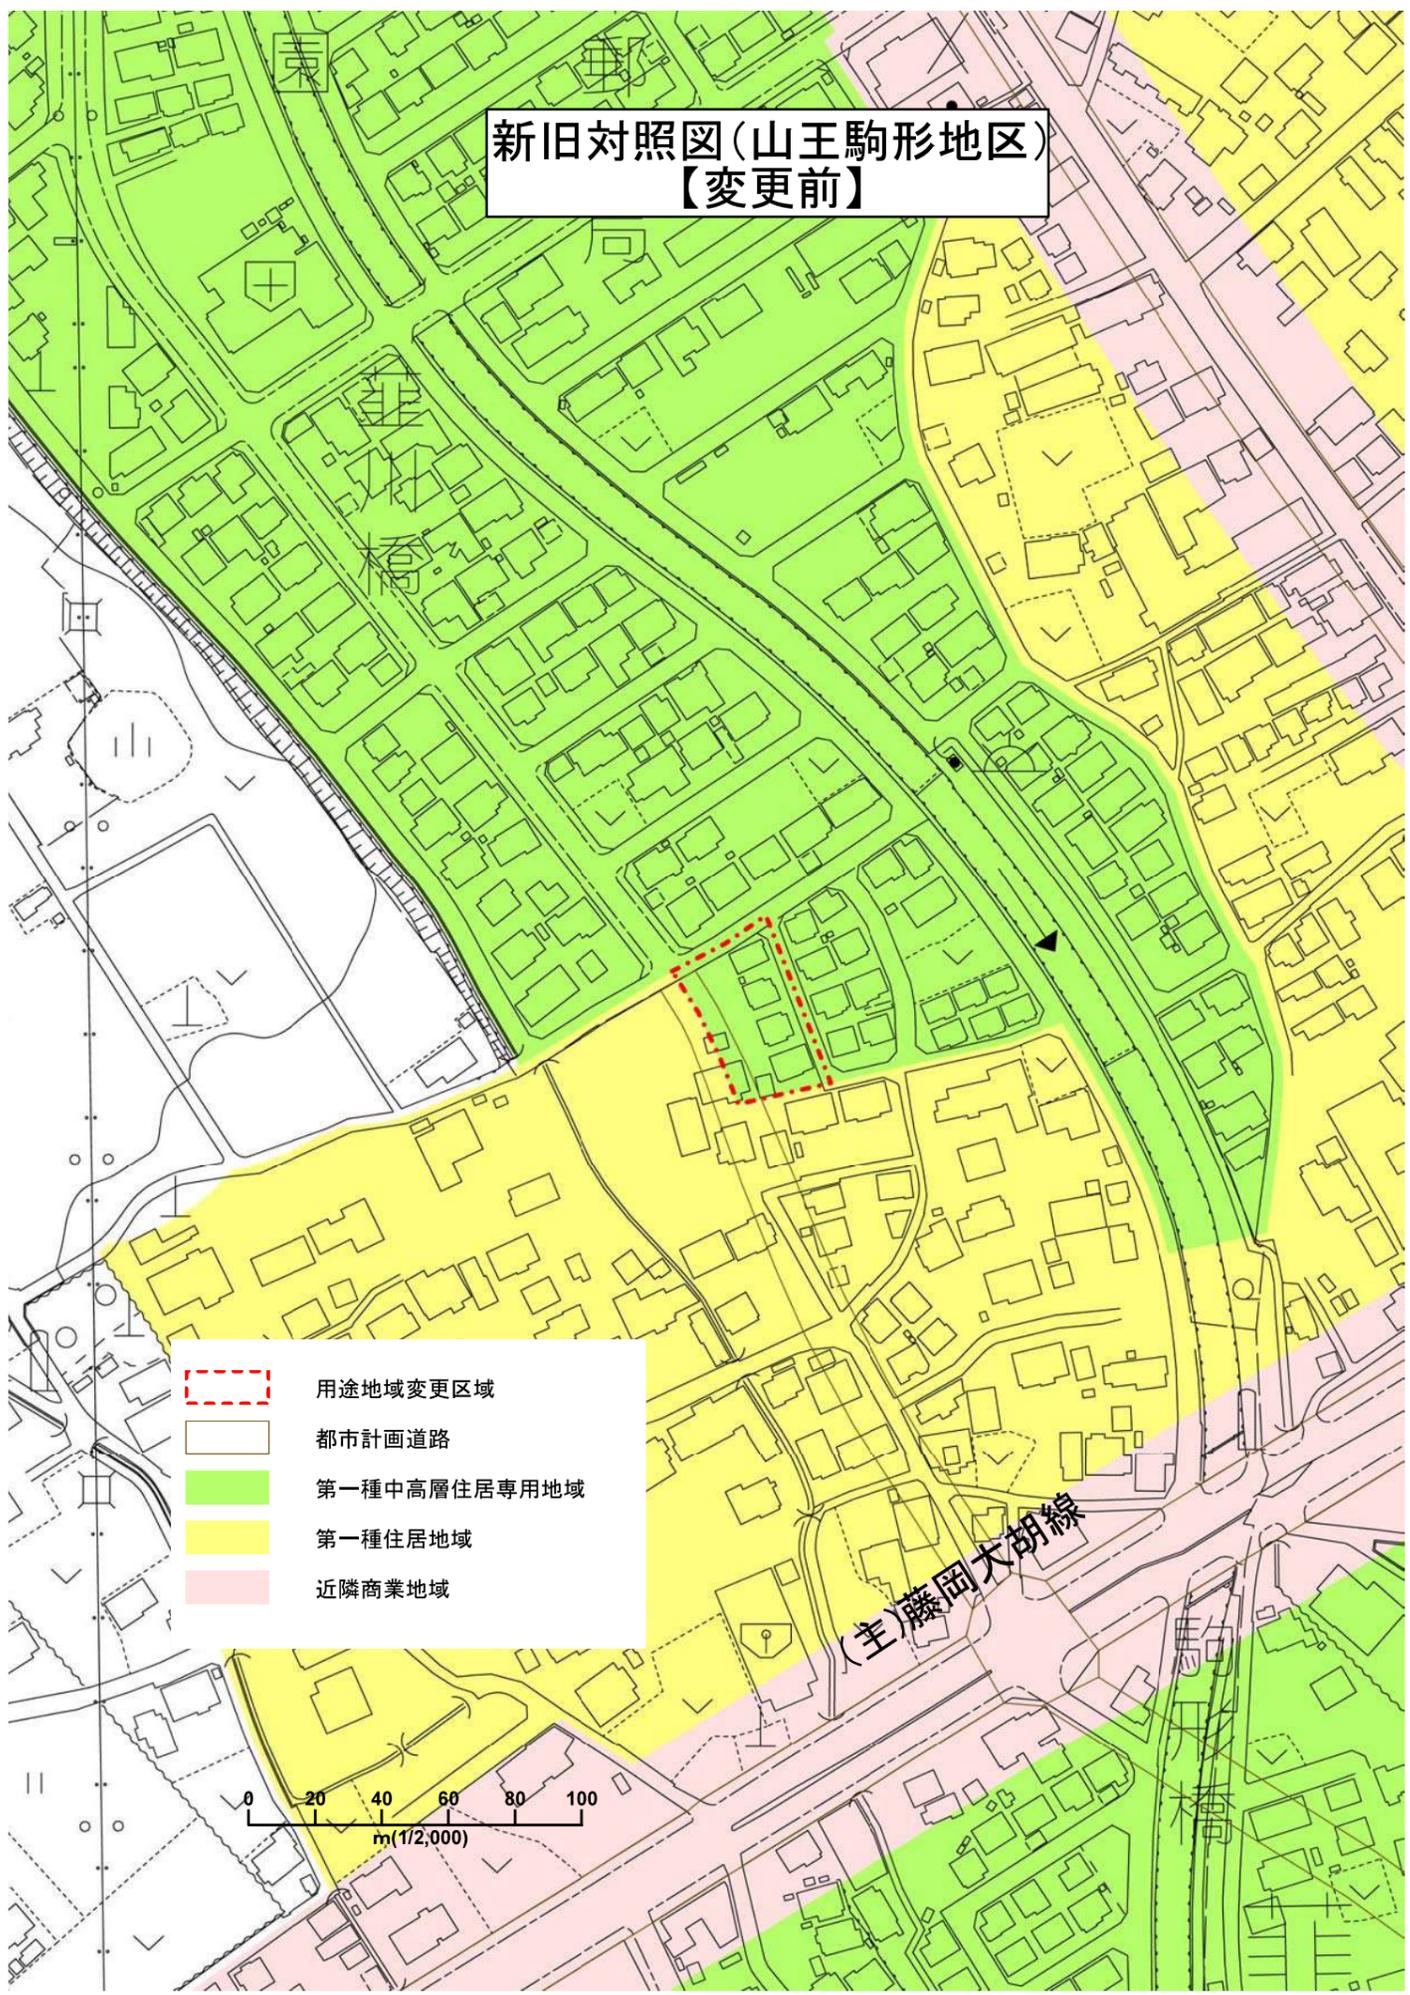


新旧対照図(山王駒形地区)
【変更前】

新旧対照図(山王駒形地区)
【変更後】

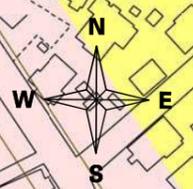

-  用途地域変更区域
-  都市計画道路
-  第一種中高層住居専用地域
-  第一種住居地域
-  近隣商業地域

-  用途地域変更区域
-  都市計画道路
-  第一種中高層住居専用地域
-  第一種住居地域
-  近隣商業地域