


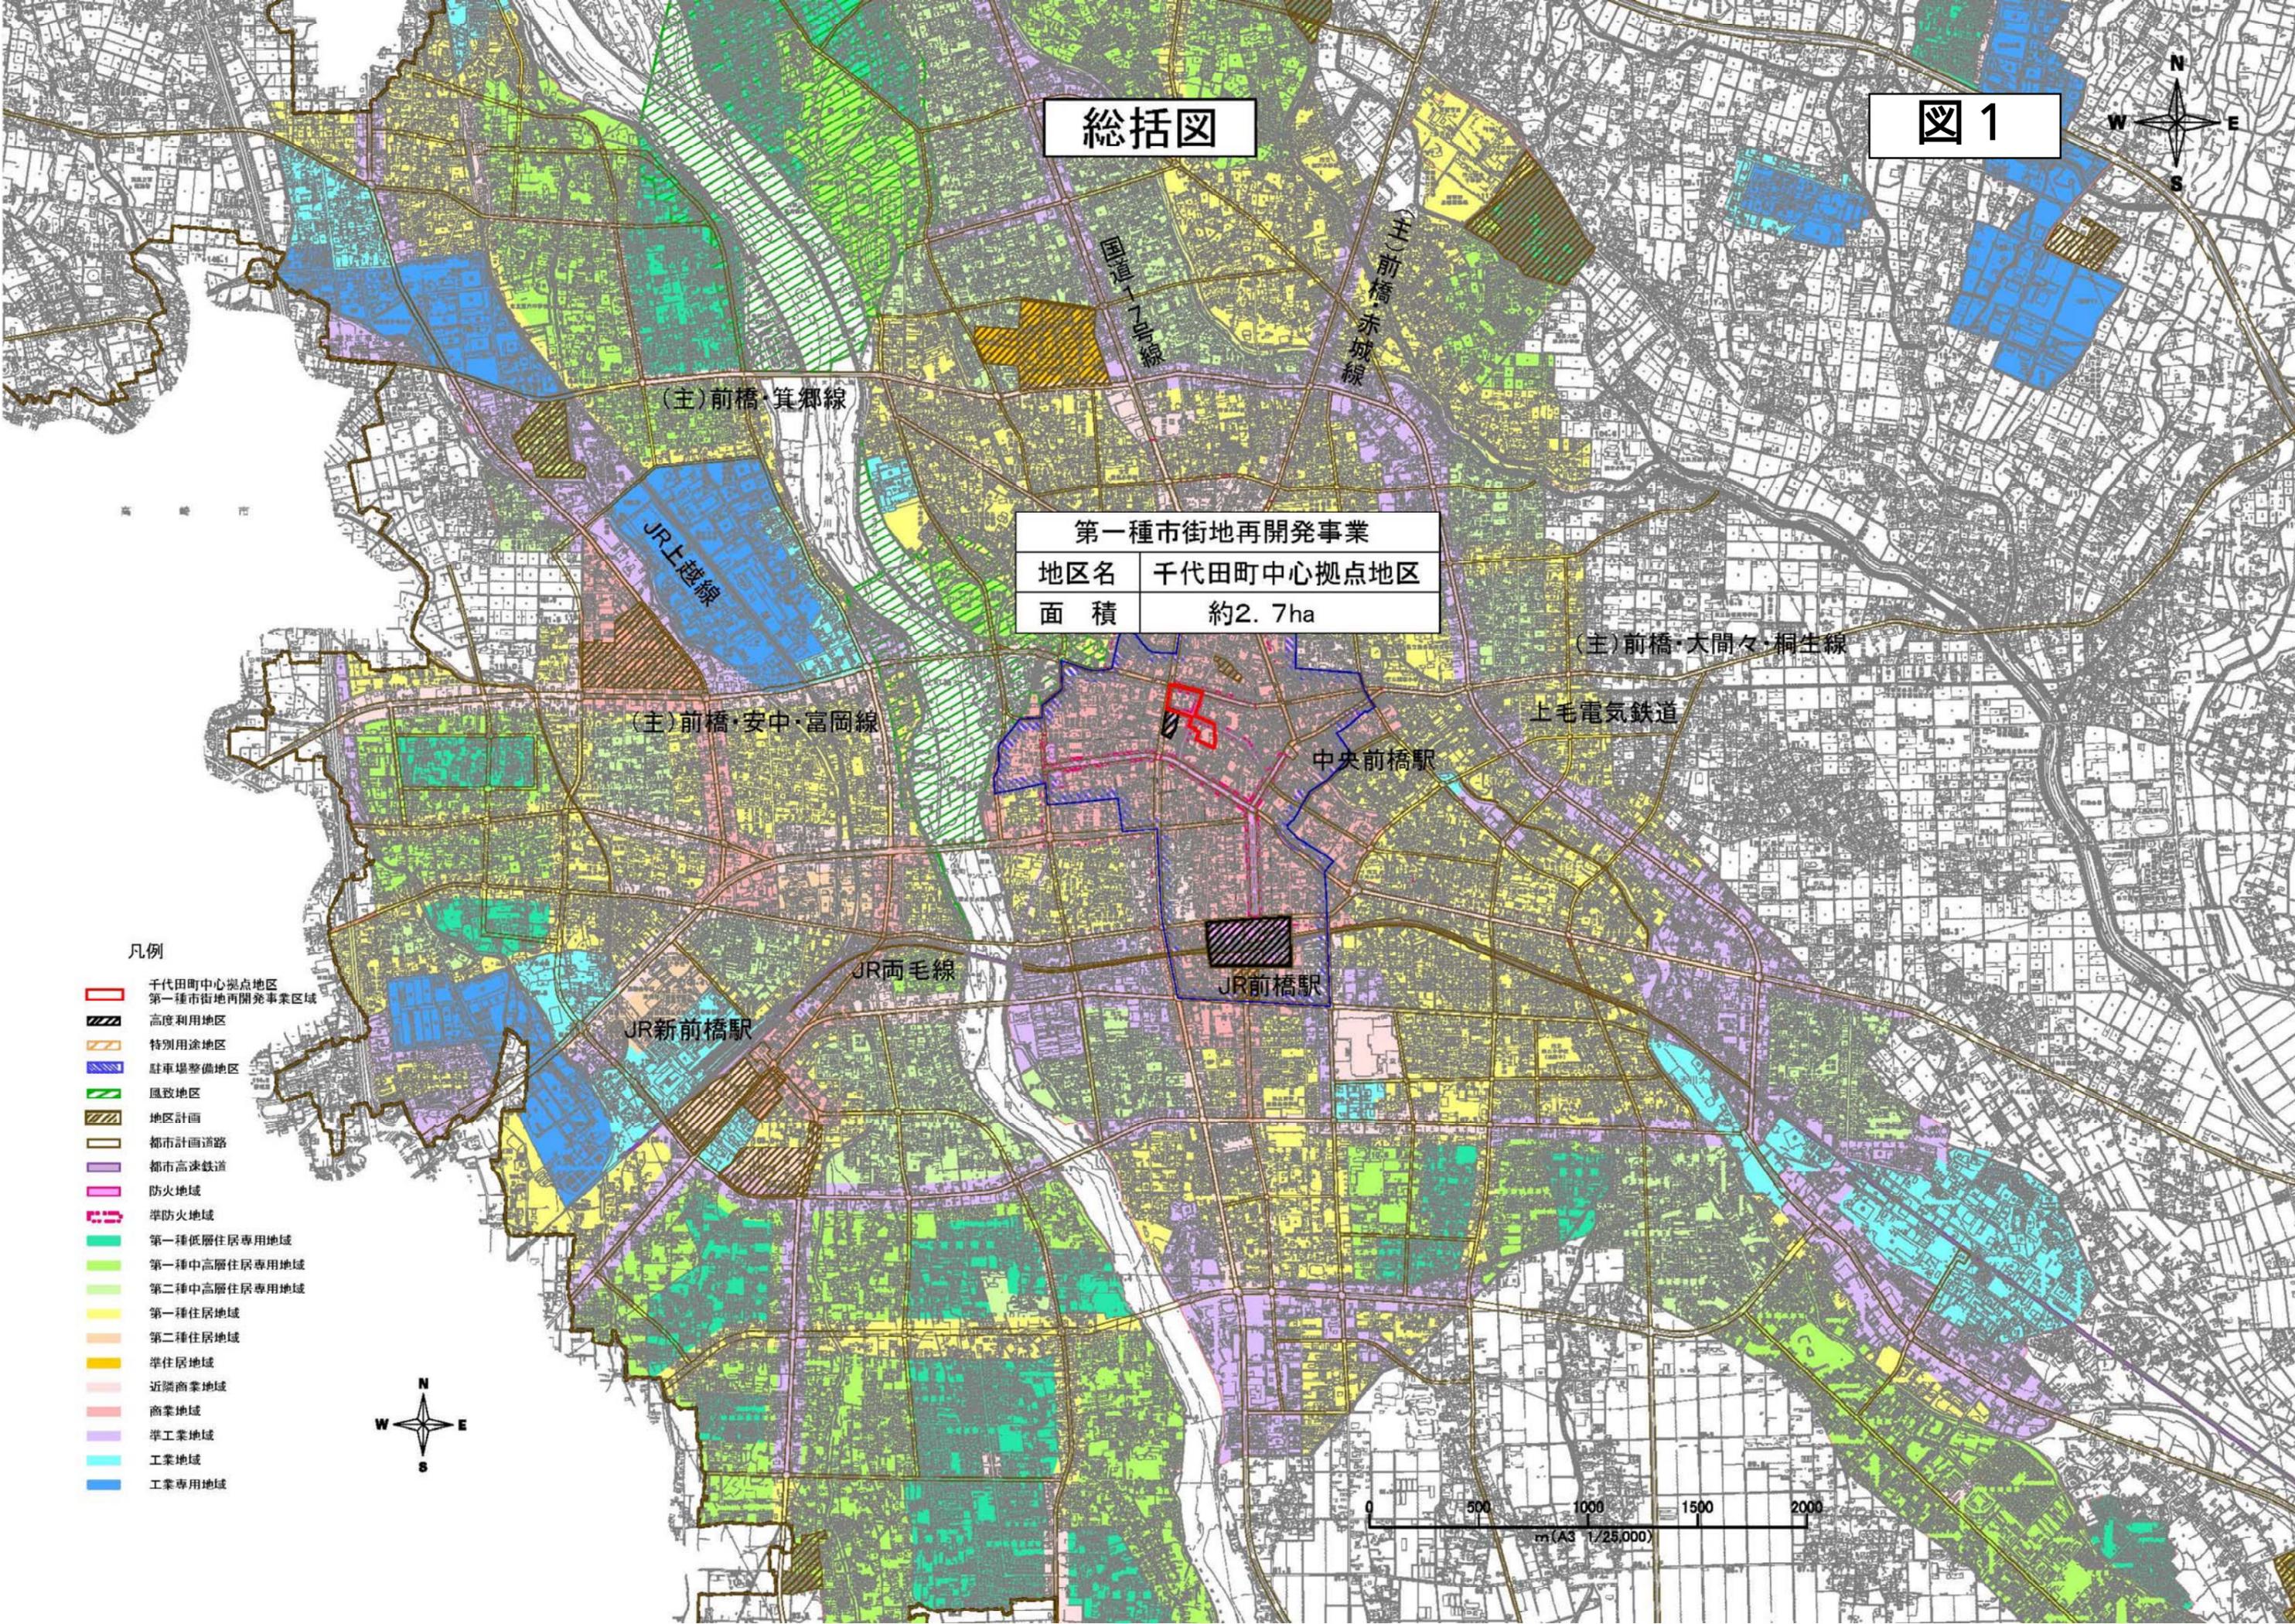
総括図

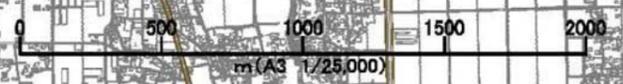図1



第一種市街地再開発事業	
地区名	千代田町中心拠点地区
面積	約2.7ha


- 凡例
- 千代田町中心拠点地区
 - 第一種市街地再開発事業区域
 - 高度利用地区
 - 特別用途地区
 - 駐車場整備地区
 - 風致地区
 - 地区計画
 - 都市計画道路
 - 都市高速鉄道
 - 防火地域
 - 準防火地域
 - 第一種低層住居専用地域
 - 第一種中高層住居専用地域
 - 第二種中高層住居専用地域
 - 第一種住居地域
 - 第二種住居地域
 - 準住居地域
 - 近隣商業地域
 - 商業地域
 - 準工業地域
 - 工業地域
 - 工業専用地域



計画図

図2


凡例	
測点	区域界
1~2	道路中心線
2~3	道路横断
3~4	道路境界
4~5	道路横断
5~6	道路境界
6~7	道路横断
7~8	敷地境界
8~9	道路境界
9~10	道路横断
10~11	道路横断
11~12	道路境界
12~13	道路横断
13~14	道路横断
14~15	道路境界
15~16	道路横断
16~17	道路境界
17~18	道路横断
18~19	道路横断
19~20	道路境界
20~21	道路横断
21~22	道路境界
22~23	道路横断
23~24	道路境界
24~25	道路横断
25~1	道路中心線

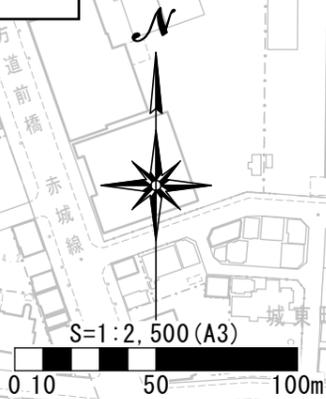

千代田町中心拠点地区
第一種市街地再開発事業
区 域



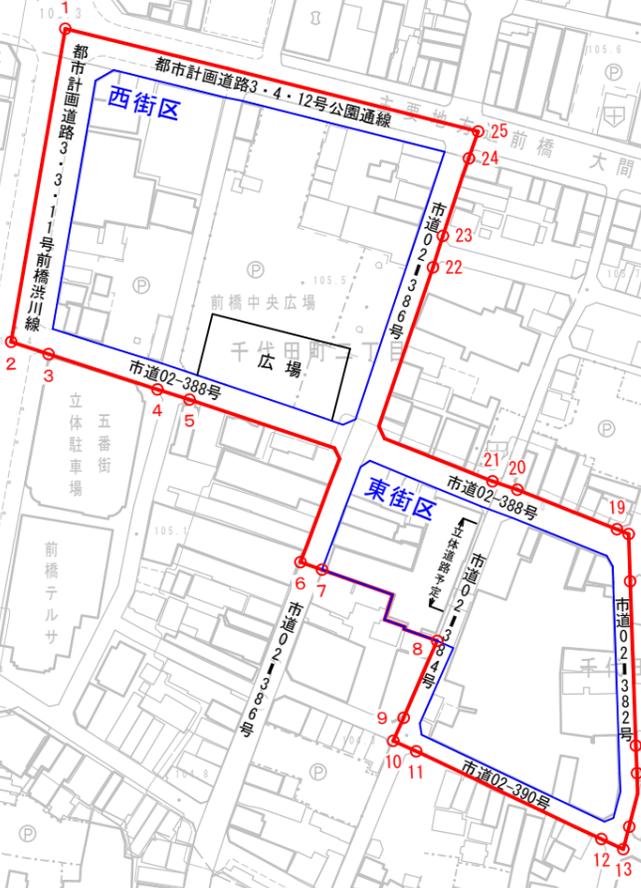街 区

総括図

図3





高度利用地区	
地区名	千代田町中心拠点地区
面積	約2.7ha

高度利用地区	
地区名	千代田町5番街
変更前面積	約0.7ha
変更後面積	約0.6ha

凡例

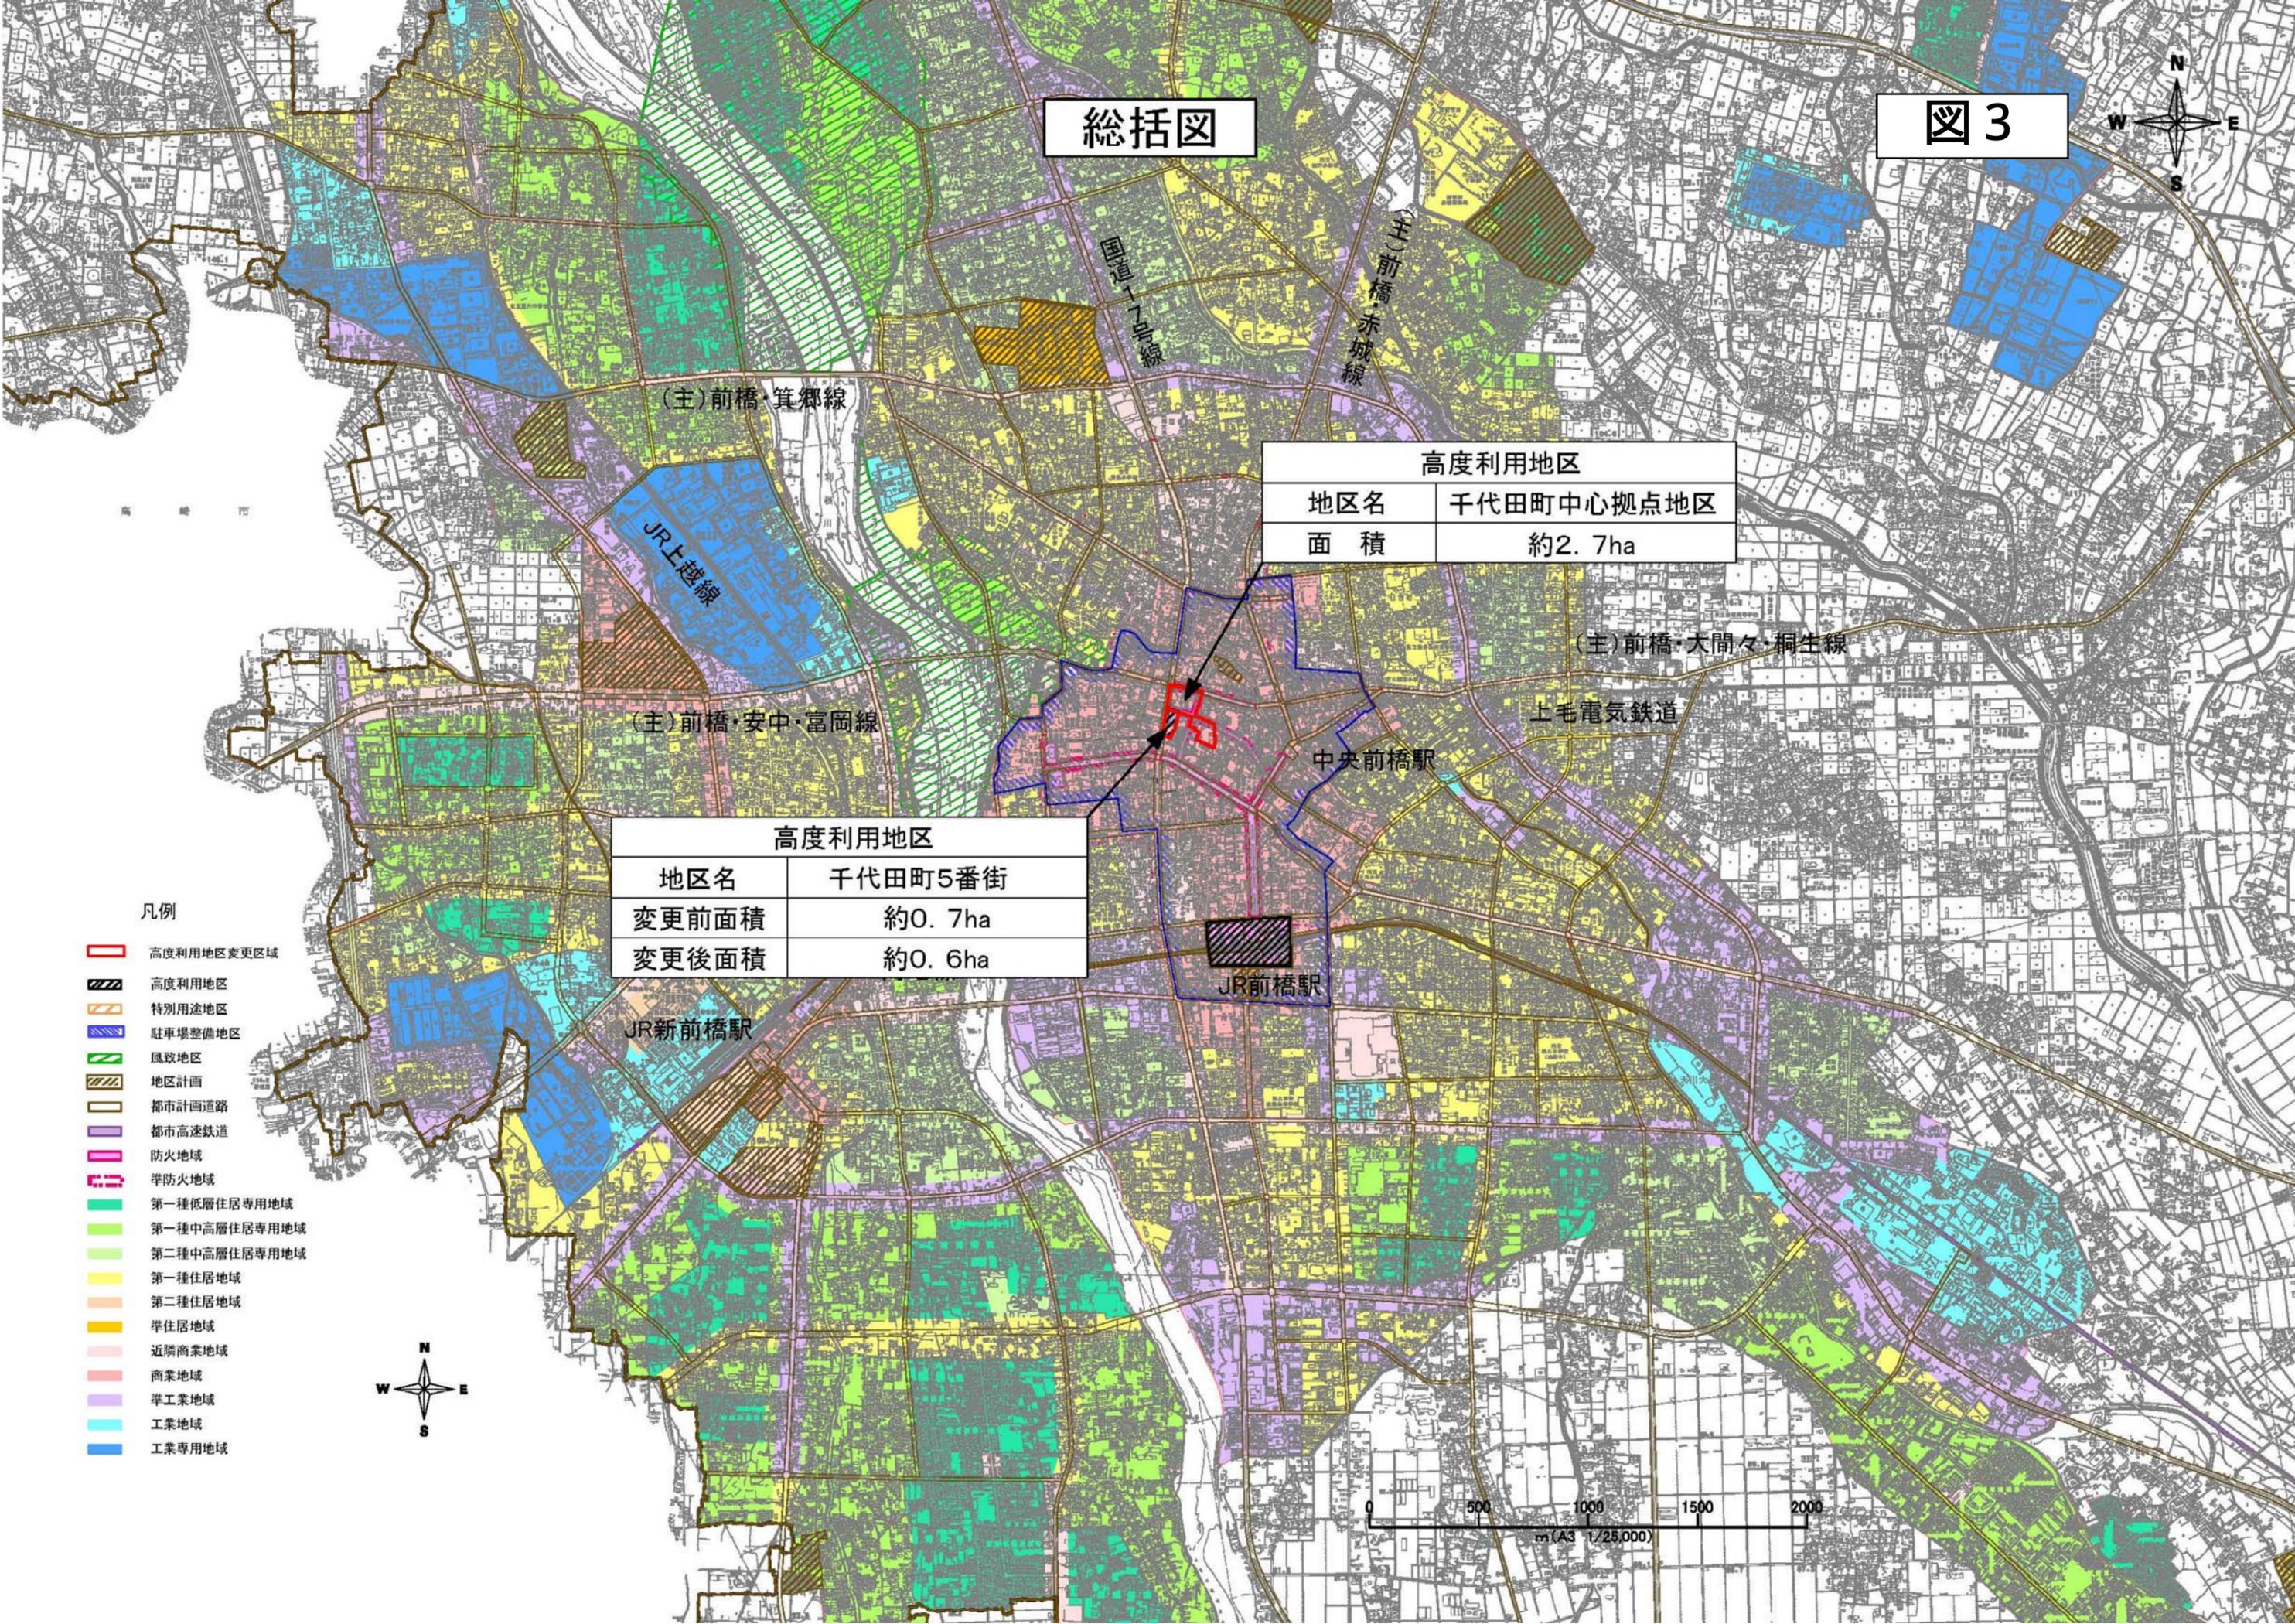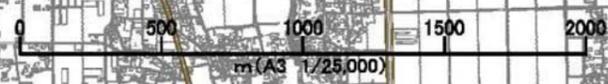- ▭ 高度利用地区変更区域
- ▨ 高度利用地区
- ▨ 特別用途地区
- ▨ 駐車場整備地区
- ▨ 風致地区
- ▨ 地区計画
- ▭ 都市計画道路
- ▭ 都市高速鉄道
- ▭ 防火地域
- ▭ 準防火地域
- ▭ 第一種低層住居専用地域
- ▭ 第一種中高層住居専用地域
- ▭ 第二種中高層住居専用地域
- ▭ 第一種住居地域
- ▭ 第二種住居地域
- ▭ 準住居地域
- ▭ 近隣商業地域
- ▭ 商業地域
- ▭ 準工業地域
- ▭ 工業地域
- ▭ 工業専用地域



計画図

図4

測点	区域界
1~2	道路中心線
2~3	道路横断
3~4	道路境界
4~5	道路横断
5~6	道路境界
6~7	道路横断
7~8	敷地境界
8~9	道路境界
9~10	道路横断
10~11	道路横断
11~12	道路境界
12~13	道路横断
13~14	道路横断
14~15	道路境界
15~16	道路横断
16~17	道路境界
17~18	道路横断
18~19	道路横断
19~20	道路境界
20~21	道路横断
21~22	道路境界
22~23	道路横断
23~24	道路境界
24~25	道路横断
25~1	道路中心線
2~2'~3'	道路中心線
3'~4'	道路横断

高度利用地区	
地区名	千代田町中心拠点地区
面積	約2.7ha

高度利用地区	
地区名	千代田町5番街
変更前面積	約0.7ha
変更后面積	約0.6ha

	変更前
	変更後
	既決定
	壁面の位置の制限2m



A3 1/2,500



総括図

図5




3-4-37号 江田町線 W=16m L=590m 2車線
廃止

3-4-100号 西善玉村線 W=16m L=1,820m 2車線
3-4-100号 西善玉村線 W=16m L=1,820m 2車線

- 市街化区域
- 第一種低層住居専用地域
- 第一種中高層住居専用地域
- 第二種中高層住居専用地域
- 第一種住居地域
- 第二種住居地域
- 準住居地域
- 近隣商業地域
- 商業地域
- 準工業地域
- 工業地域
- 工業専用地域
- 〈特定用途制限地域〉
- 田園居住地区
- 沿道地区
- 地域拠点地区
- 産業共生地区
- 用途地域変更区域
- 都市計画区域
- 特別用途地区
- 高度利用地区
- 防火地域
- 地区計画
- 準防火地域
- 風致地区
- 駐車場整備地区
- DID
- 都市計画道路


凡例

変更しない区間		
変更する区間	変更前	
	変更後	

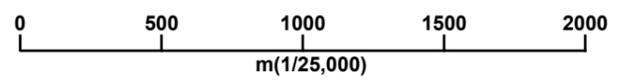

計画図 (1 / 2)

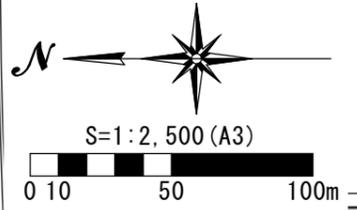
図6



3・3・78号 昭和大橋大胡線

市道001104号

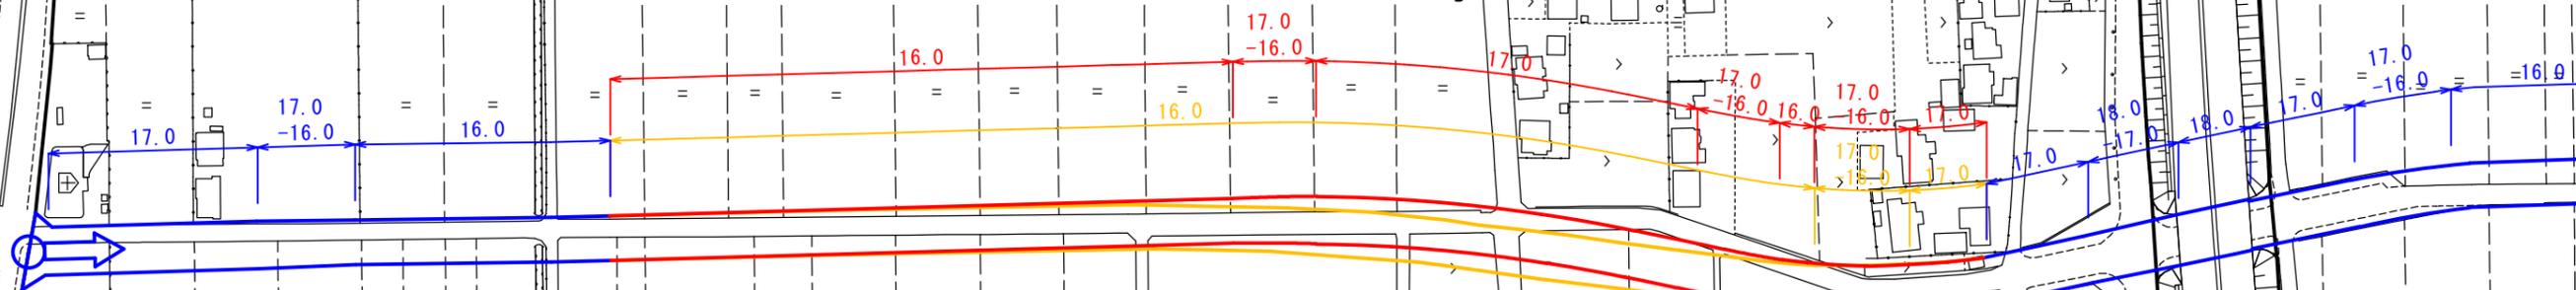1・1・1号 北関東横断道路



3・4・100号 西善玉村線 W=16.0m L=1,820m 2車線
 3・4・100号 西善玉村線 W=16.0m L=1,820m 2車線

凡例


	変更前
	変更後
	変更しない区間

計画図(2/2)

図7



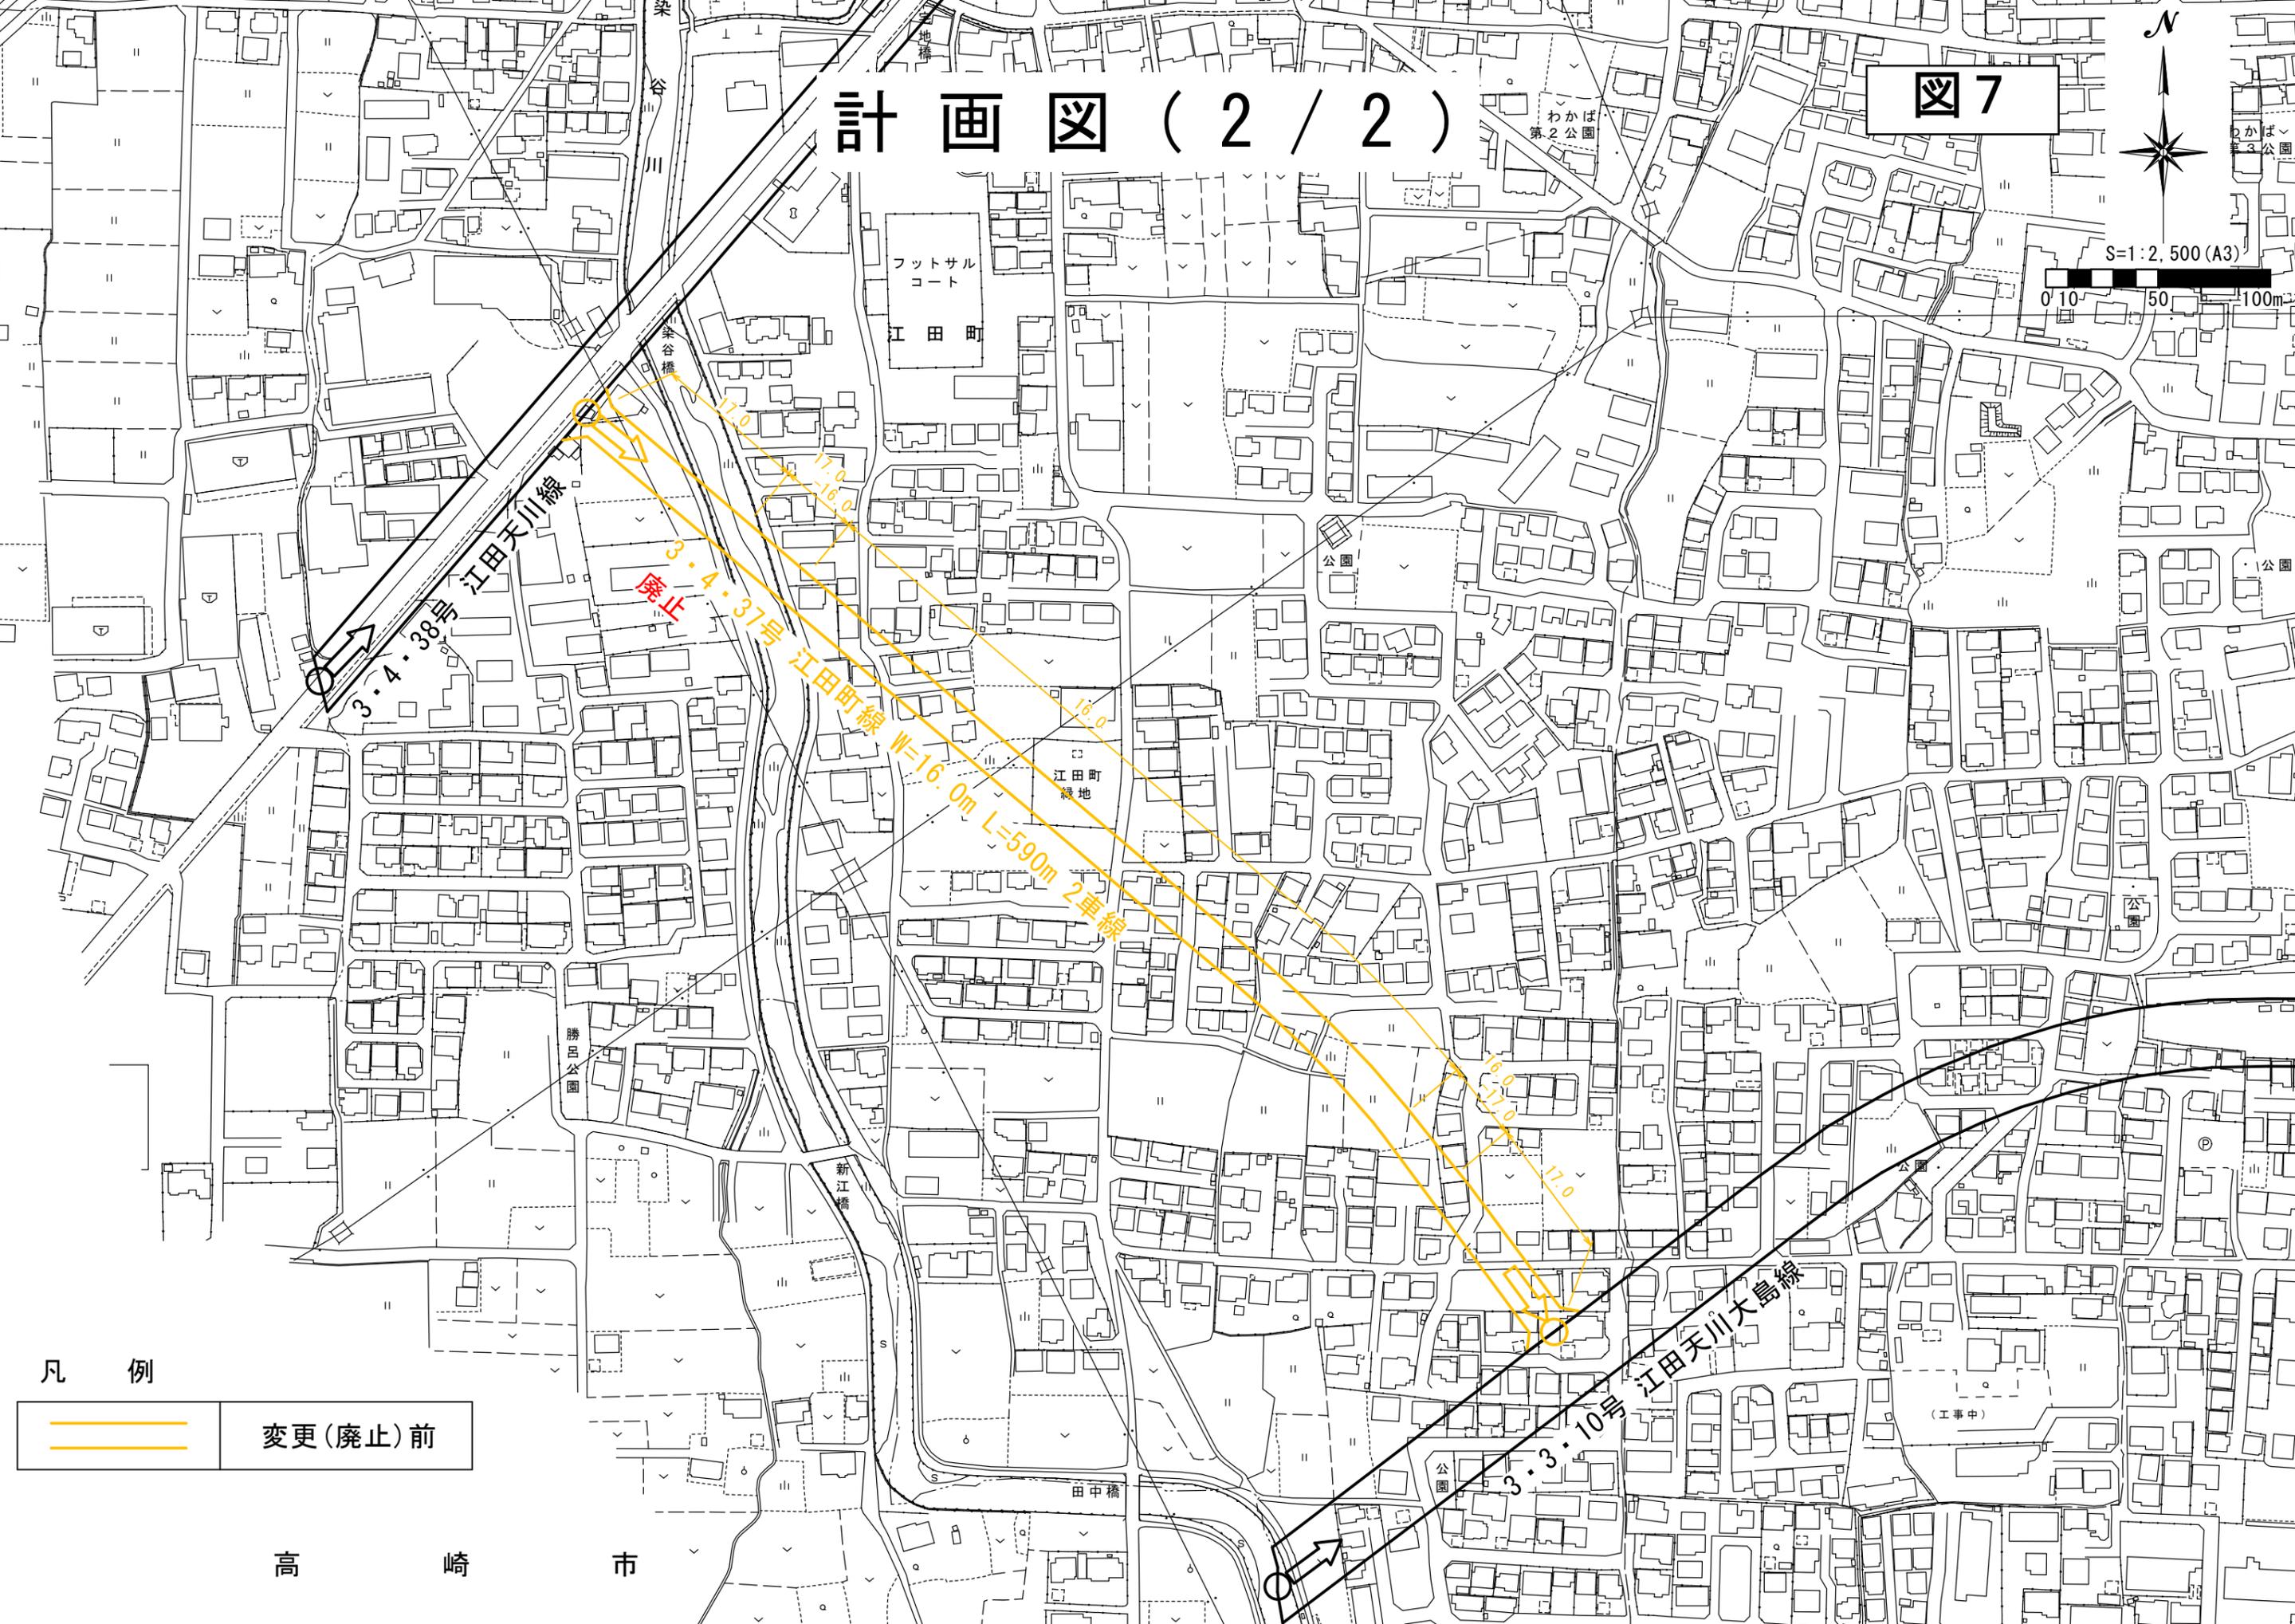S=1:2,500 (A3)
0 10 50 100m



廃止

3・4・38号 江田天川線

江田町線 W=16.0m L=590m 2車線

3・3・10号 江田天川大島線

凡例

変更(廃止)前

高崎市