

総括図



前橋都市計画区

S=1:25,000 (A3)

前橋水質浄化センター 約50,800㎡
前橋水質浄化センター 約71,500㎡


	変更前
	変更後
	既決定

計画図

前橋水質浄化センター 約50,800㎡
 前橋水質浄化センター 約71,500㎡




S=1:2,500 (A3)
 0 10 50 100m

凡 例

	変更前
	変更後
	既決定

凡 例

測点	境界
1~6	都市計画道路界
6~1	境界杭

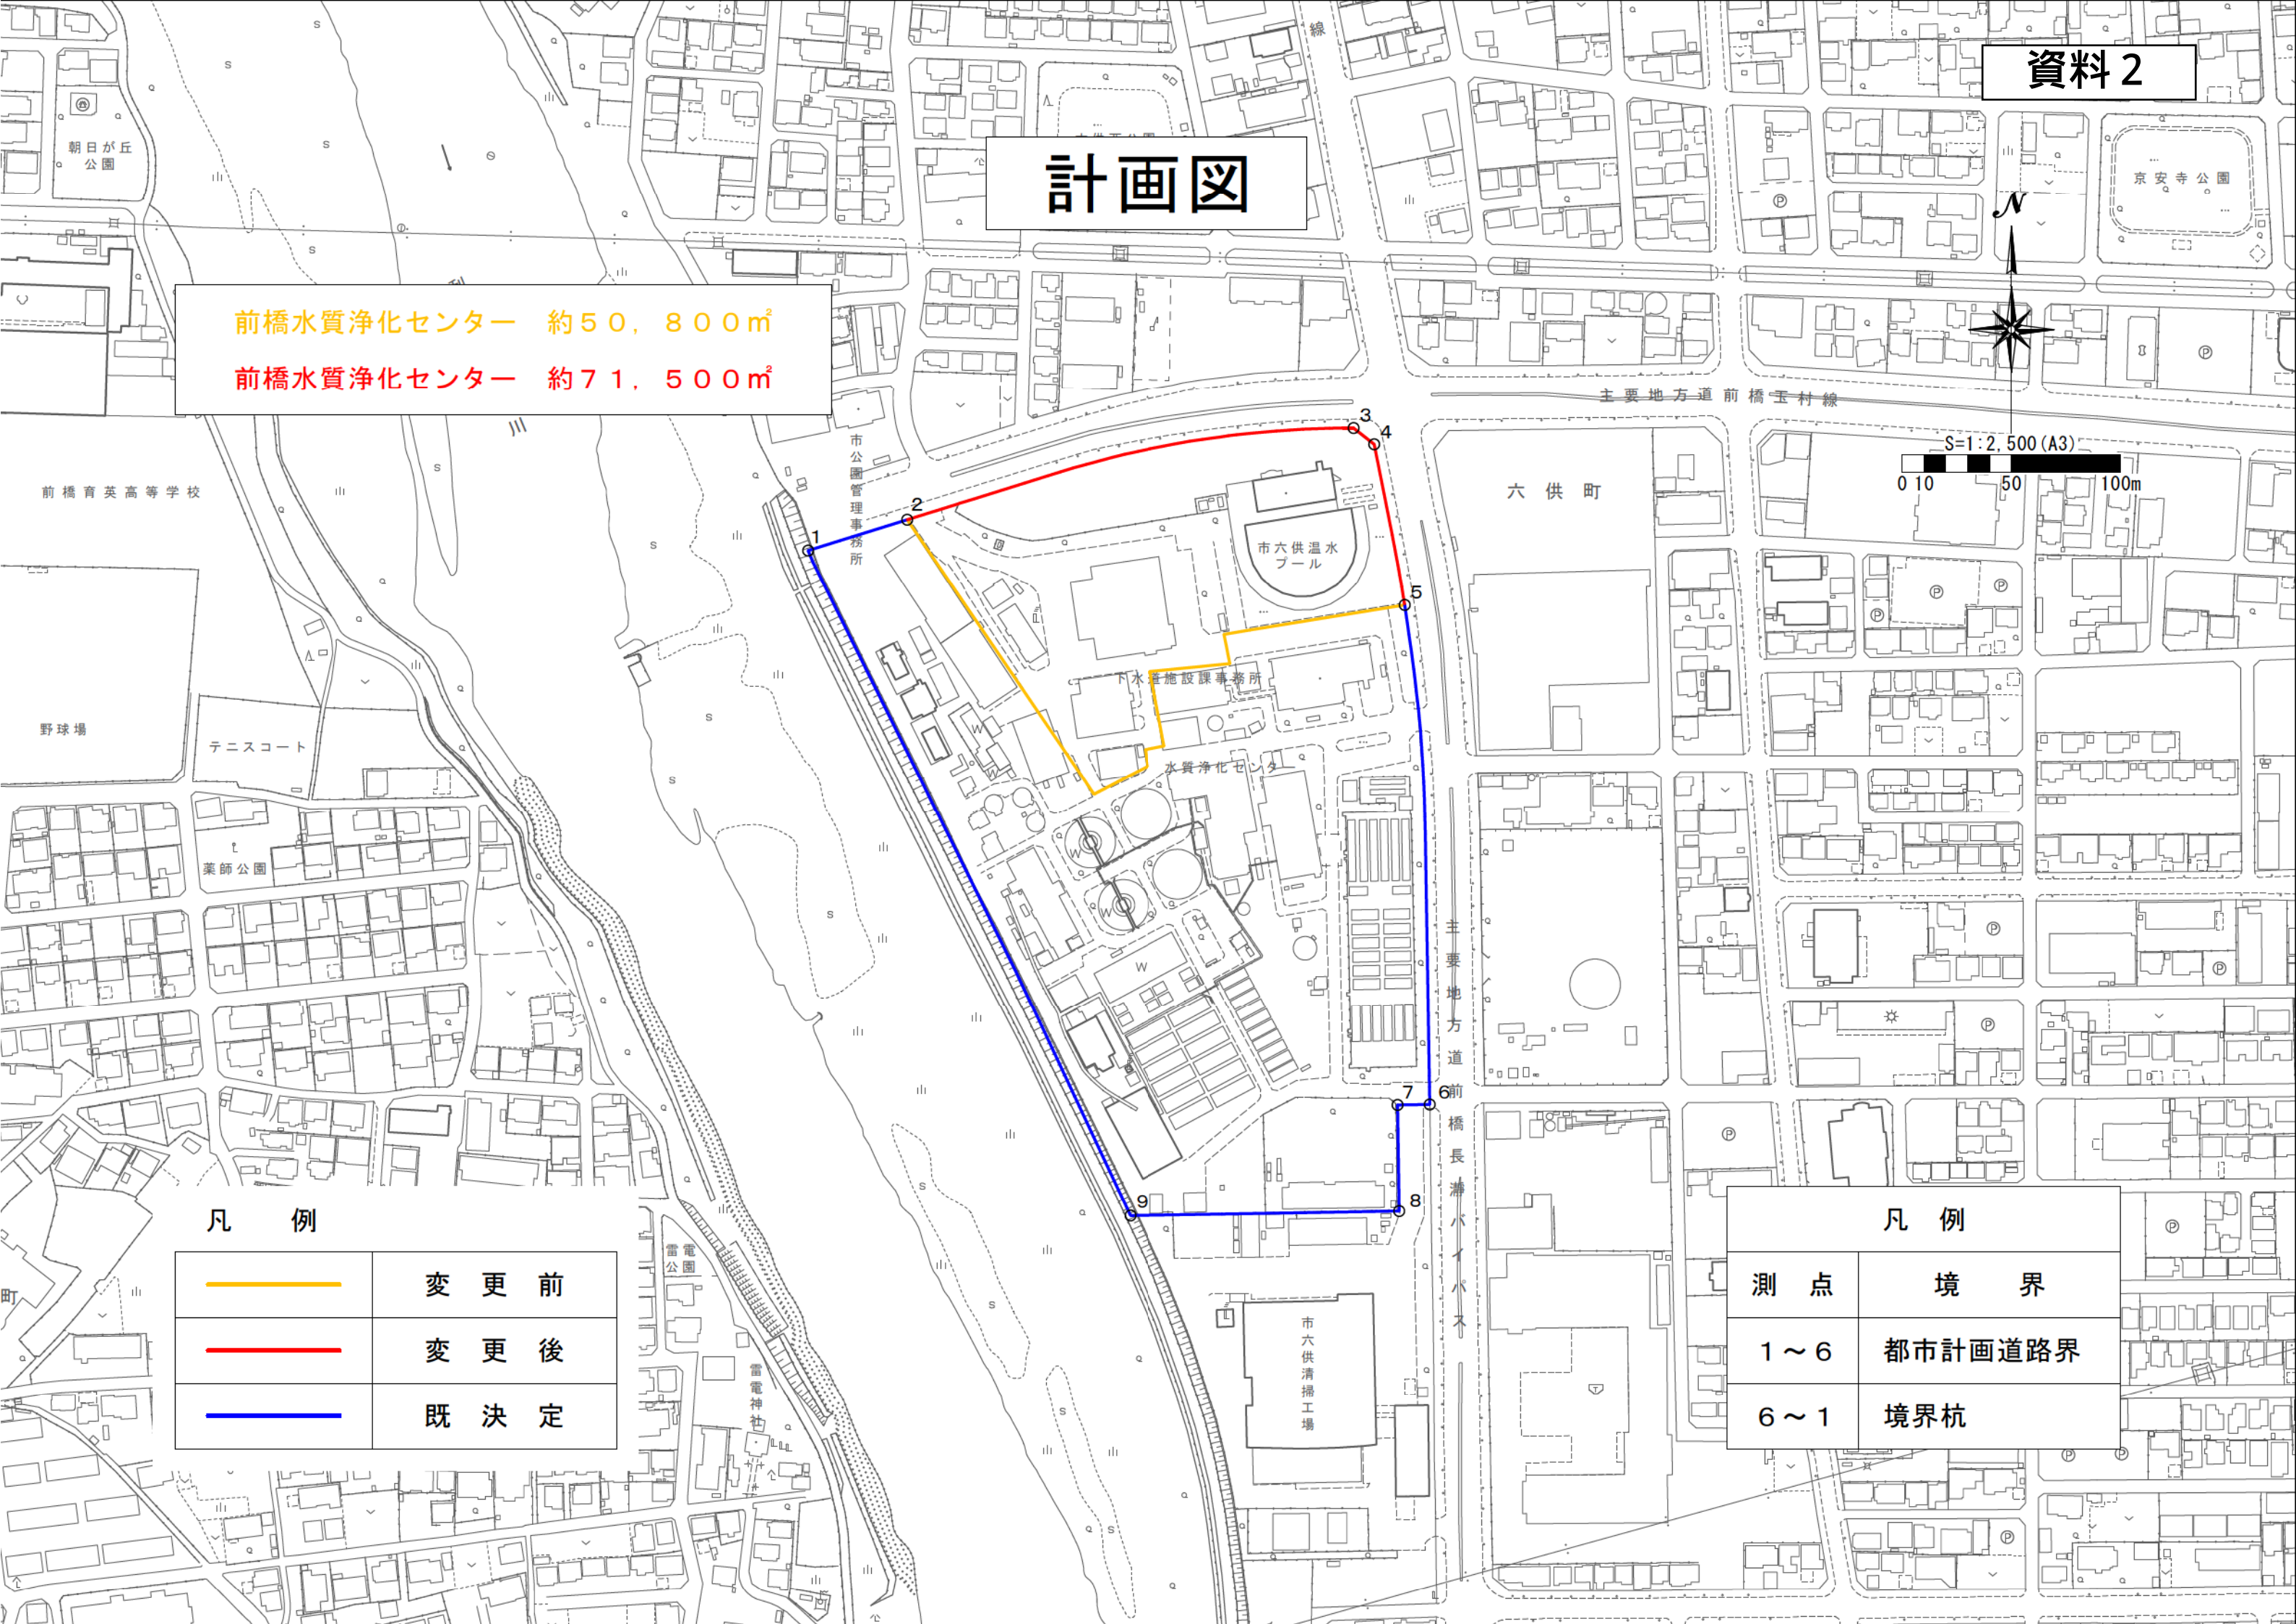


計画図

1号 前橋市し尿処理施設 約11,400㎡
廃止



S=1:2,500 (A3)
0 10 50 100m

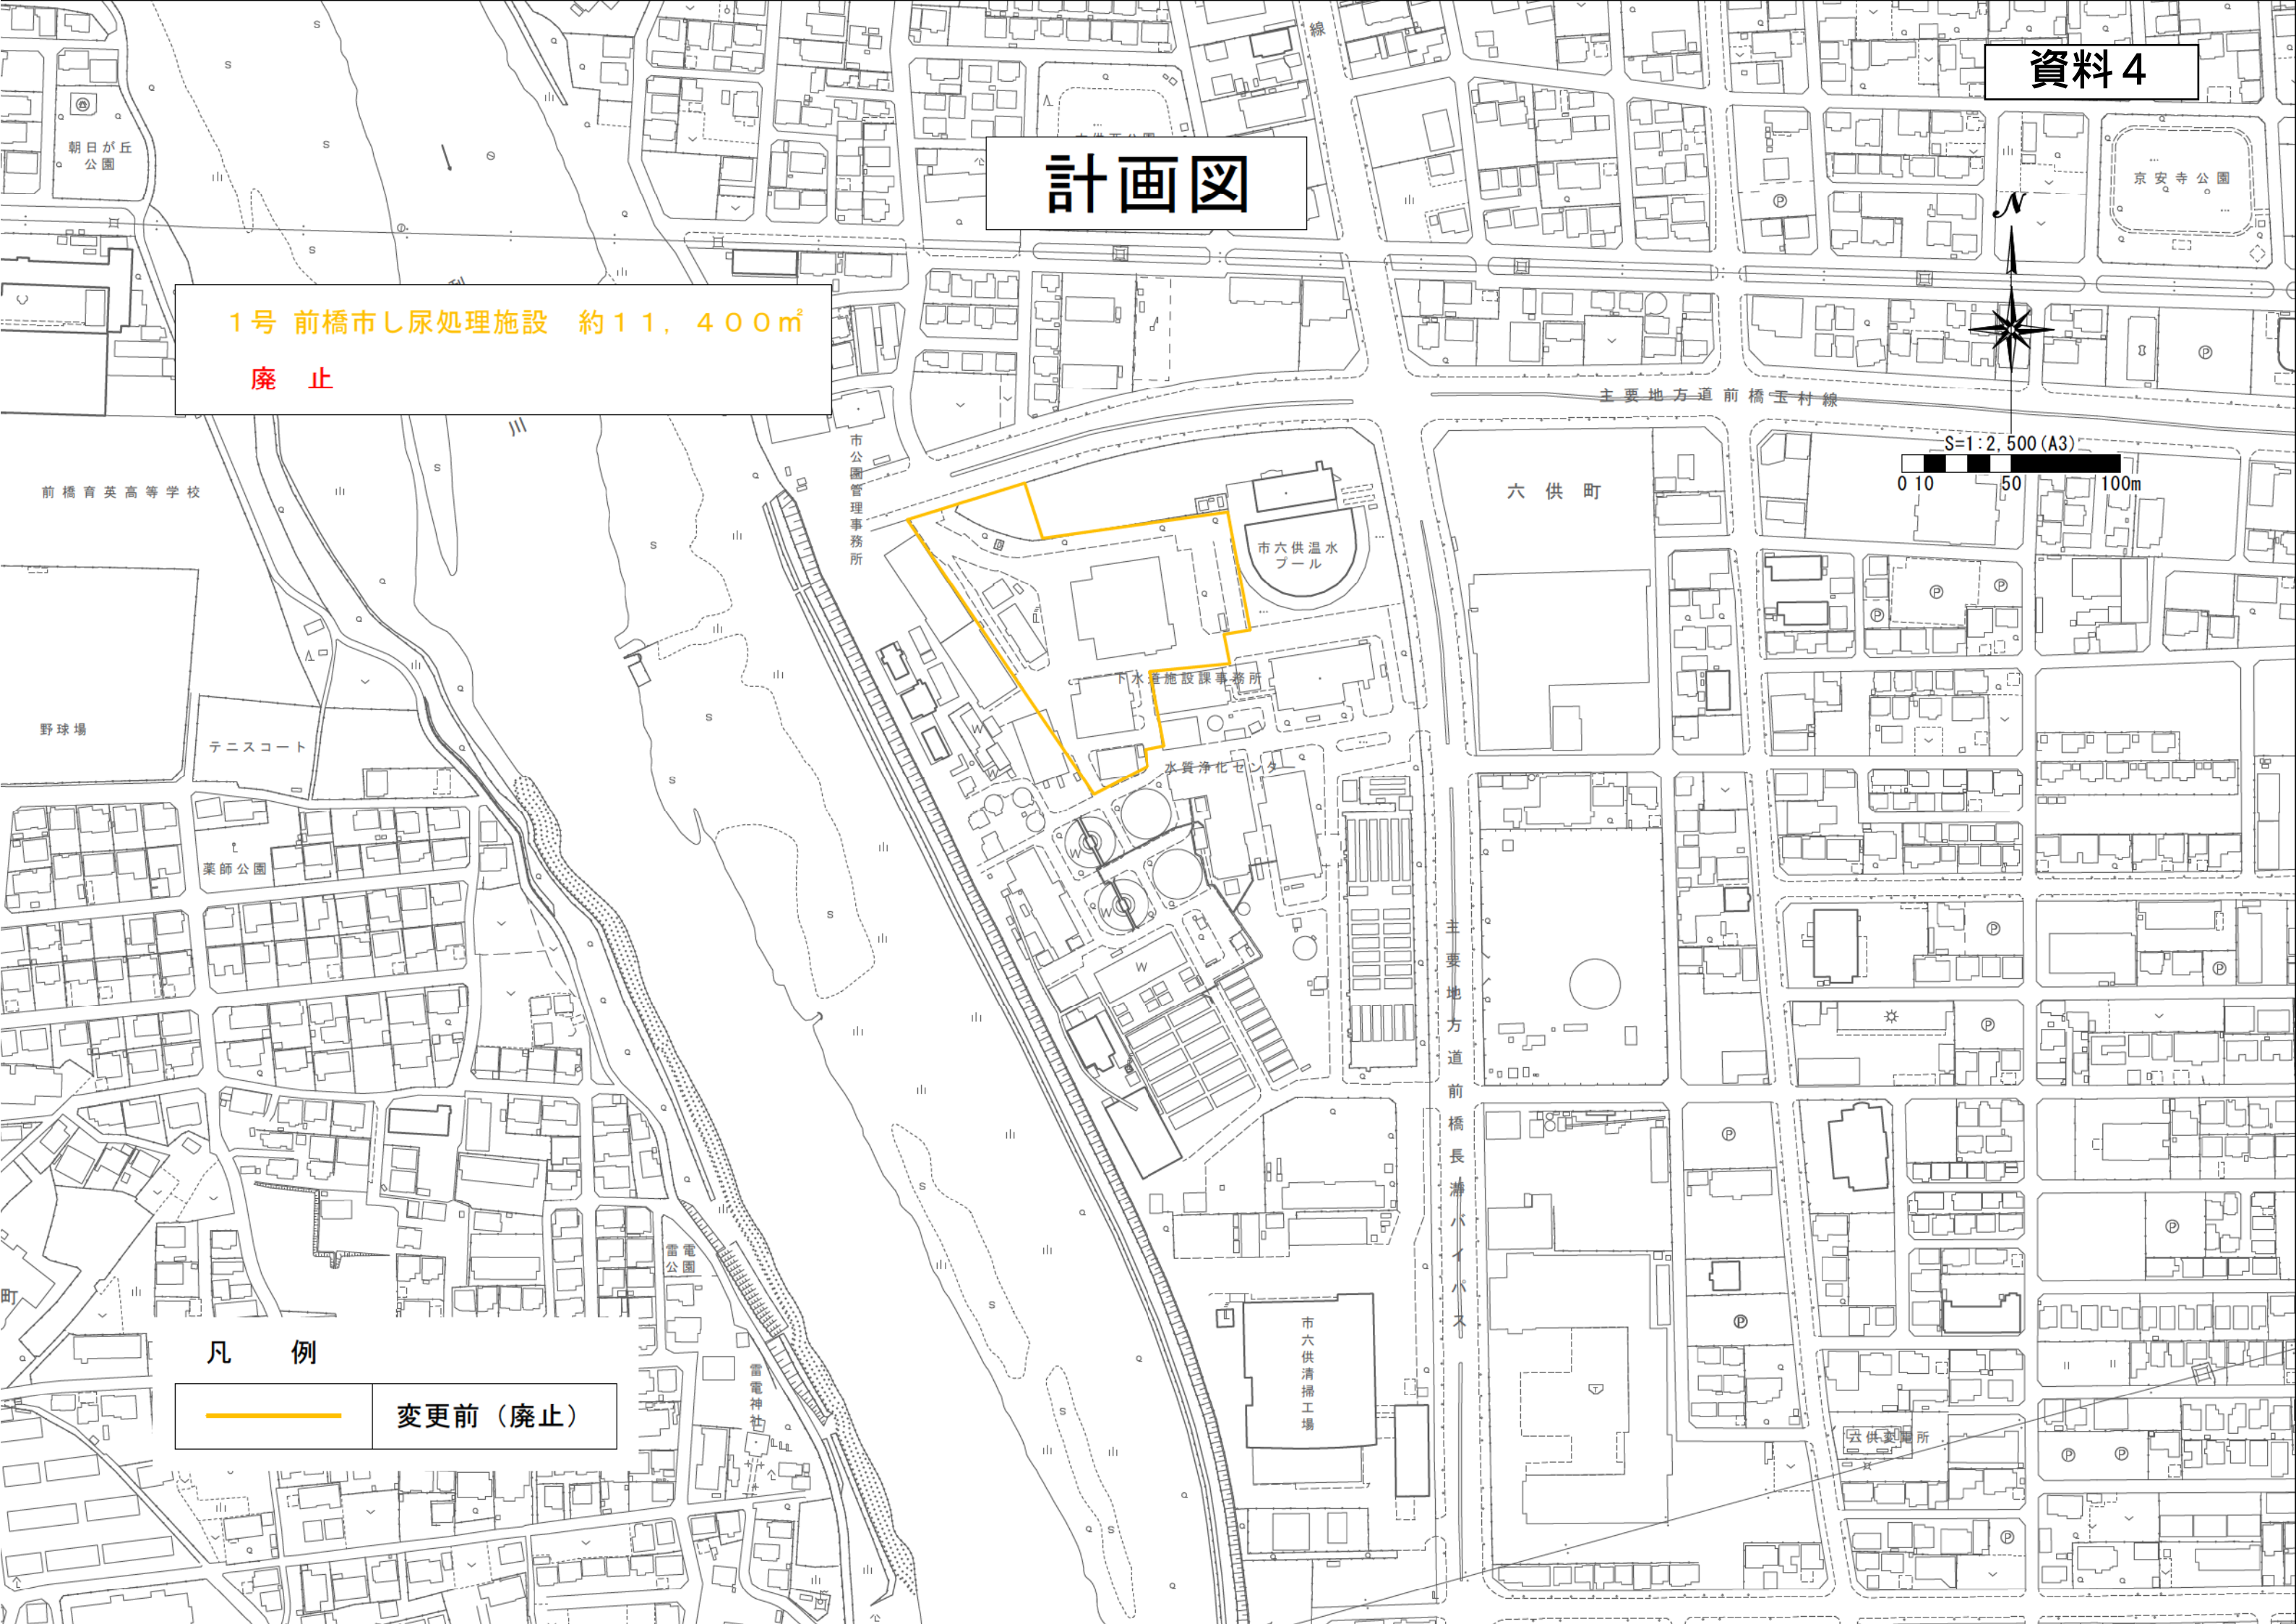

凡 例

— 変更前 (廃止)