
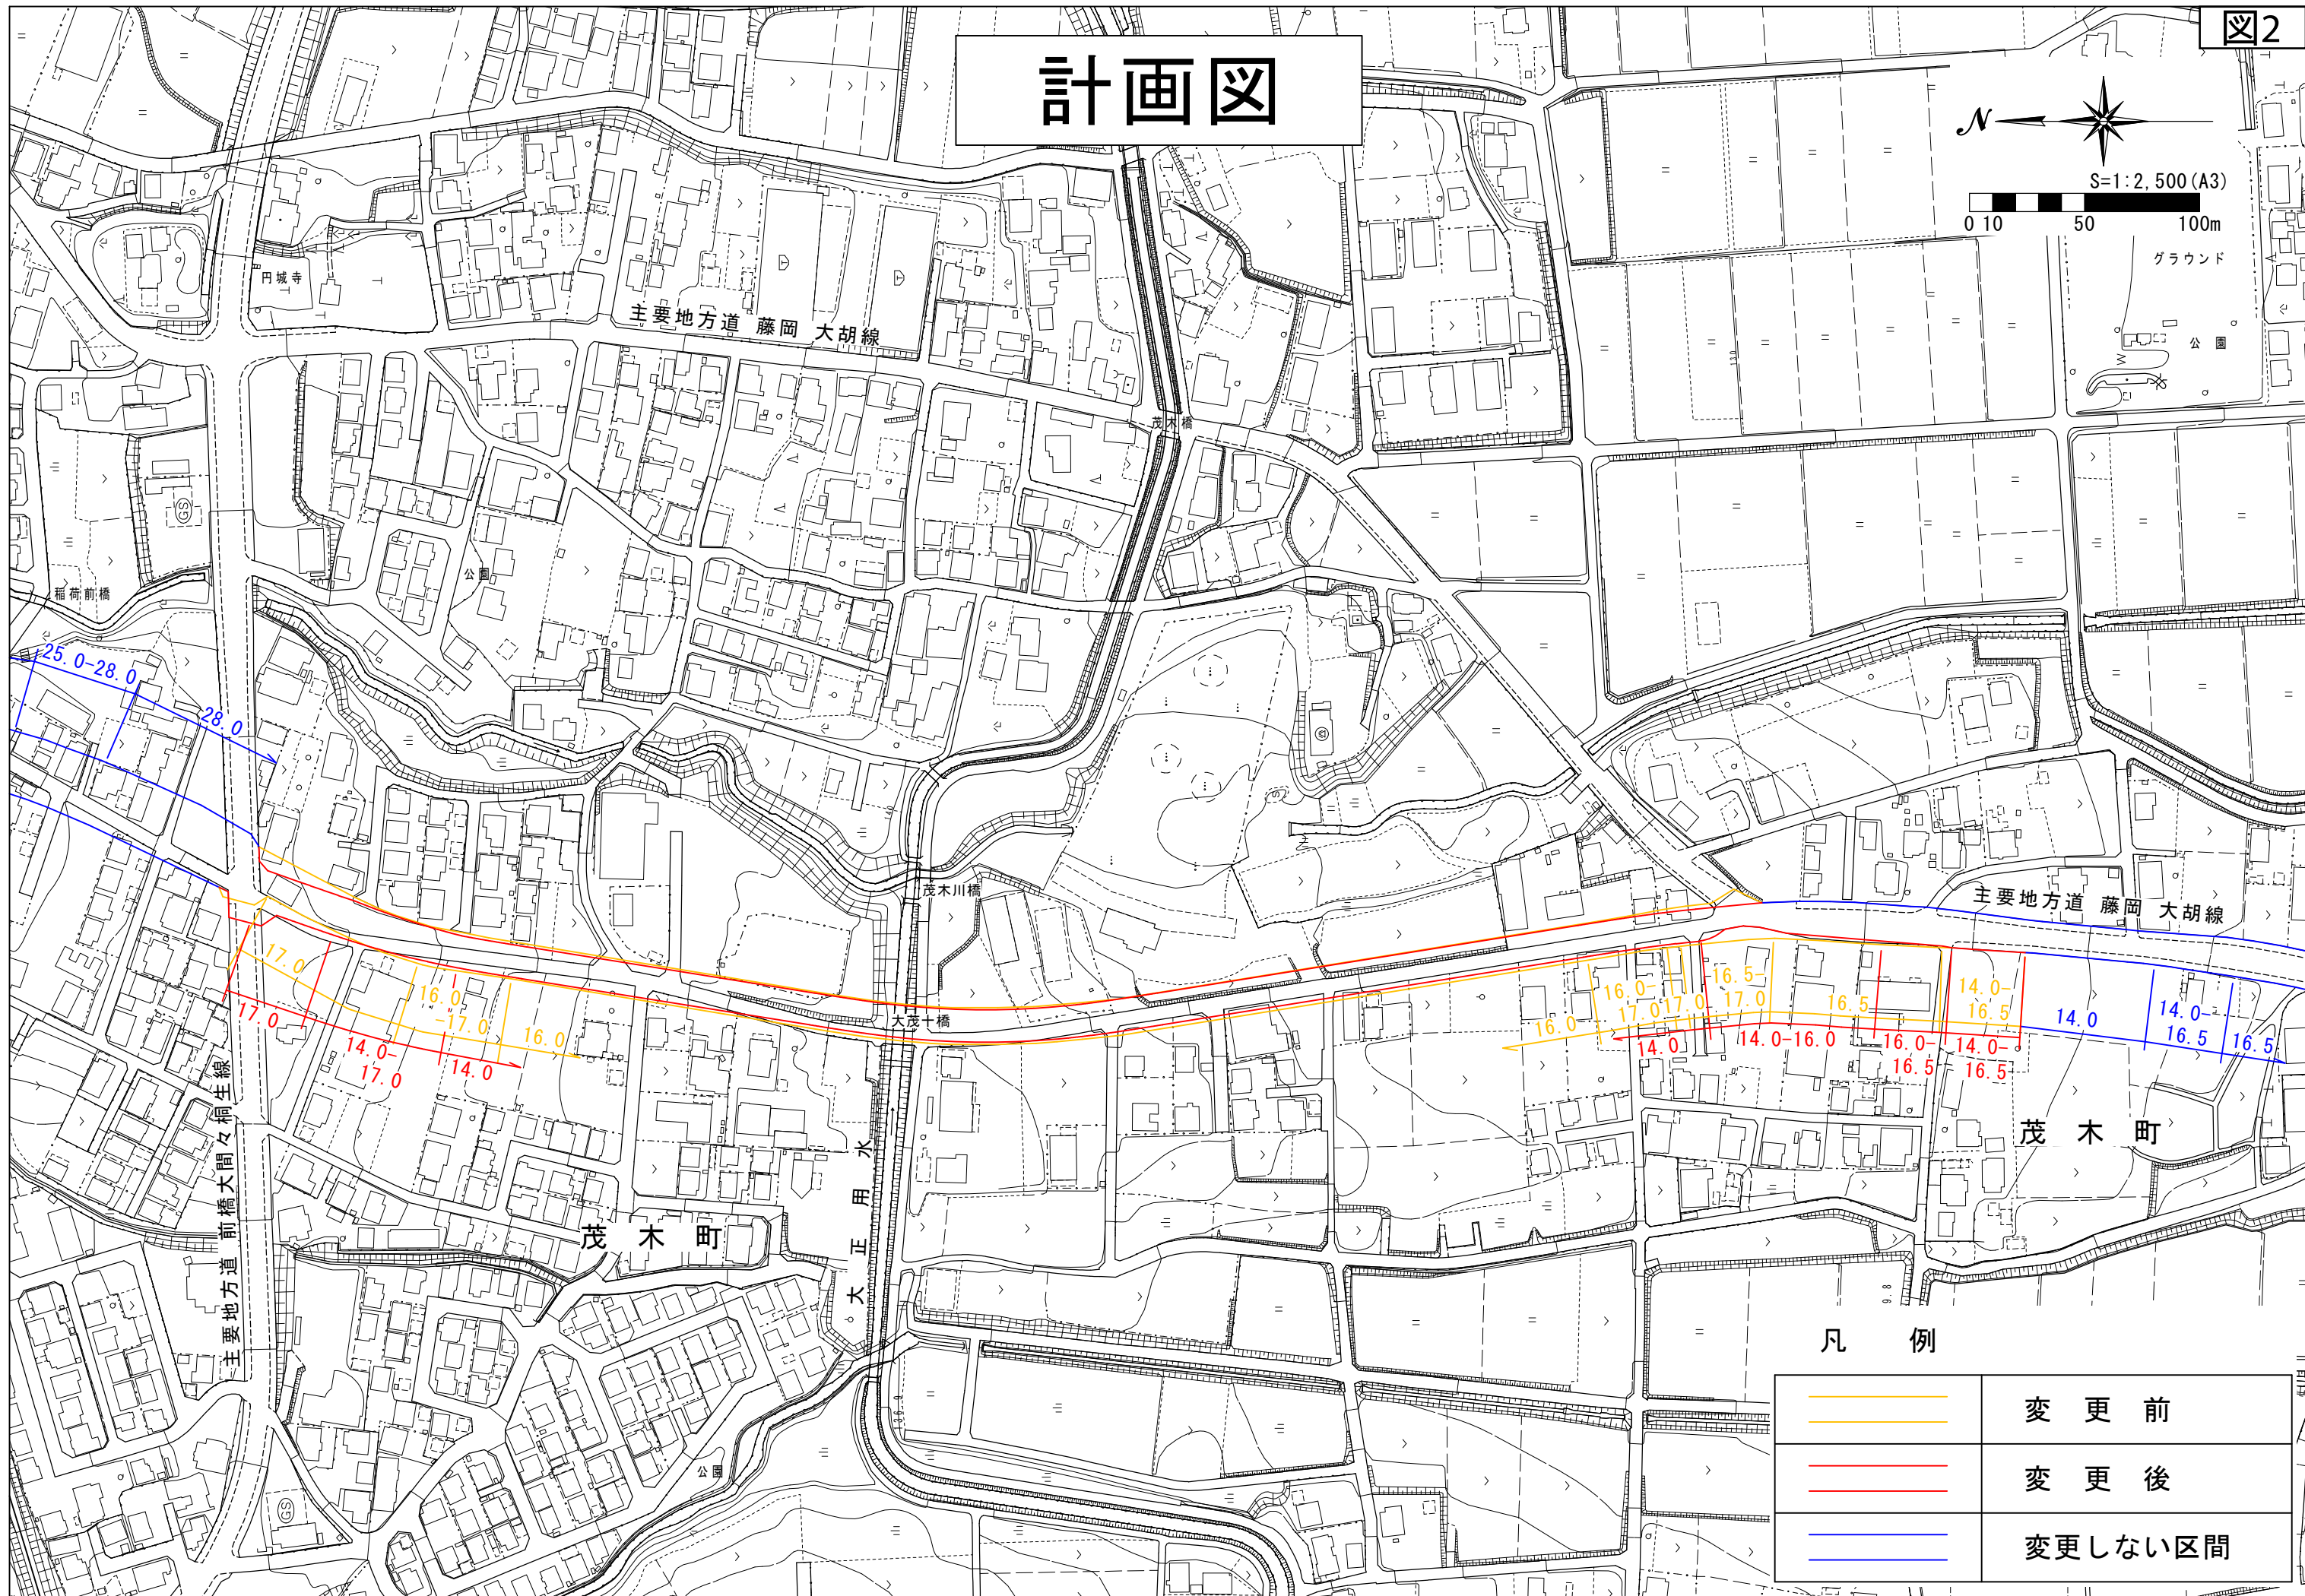


計画図

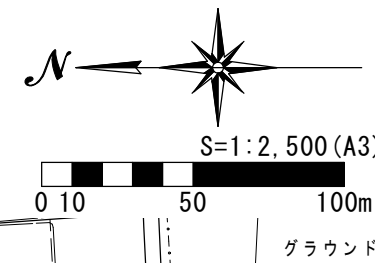

凡 例

	変 更 前
	変 更 後
	変 更 しない 区 間

主要地方道 藤岡 大胡線

茂木町

大正用水

茂木川橋

大茂橋

公園

円城寺

福前橋

前橋大間々桐生線

25.0-28.0

28.0

17.0

16.0

17.0

14.0-17.0

14.0

16.0

16.0

17.0

17.0

16.5

16.5

14.0-16.0

16.0-16.5

14.0-16.5

14.0

14.0

16.5

16.5