

# 第1号議案


## 第1号議案

前橋都市計画道路の変更

変更内容：


3・4・49号 敷島公園大師線の変更

# 敷島公園大師線の変更（総括図）

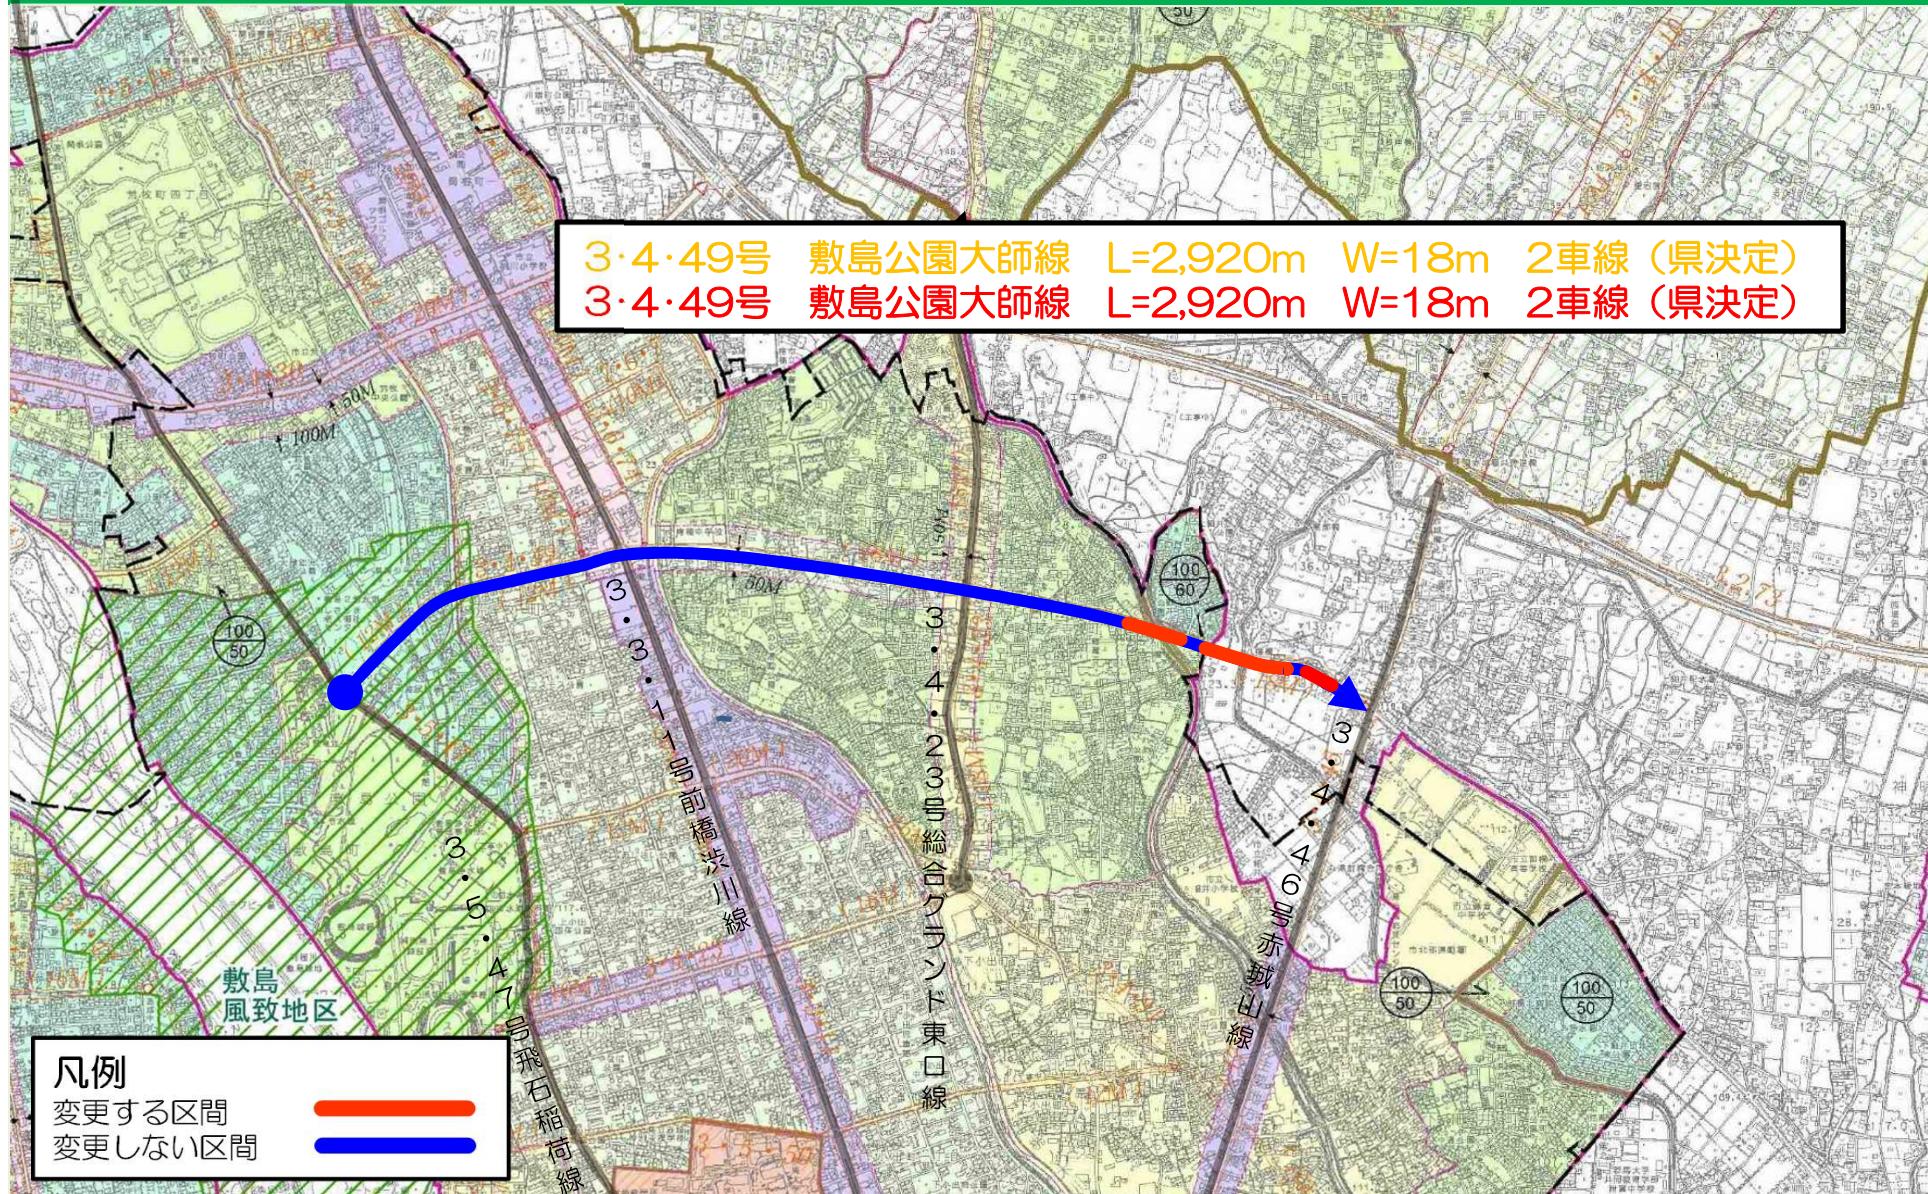


前橋市 都市計画部 都市計画課


# 敷島公園大師線の変更（計画図）

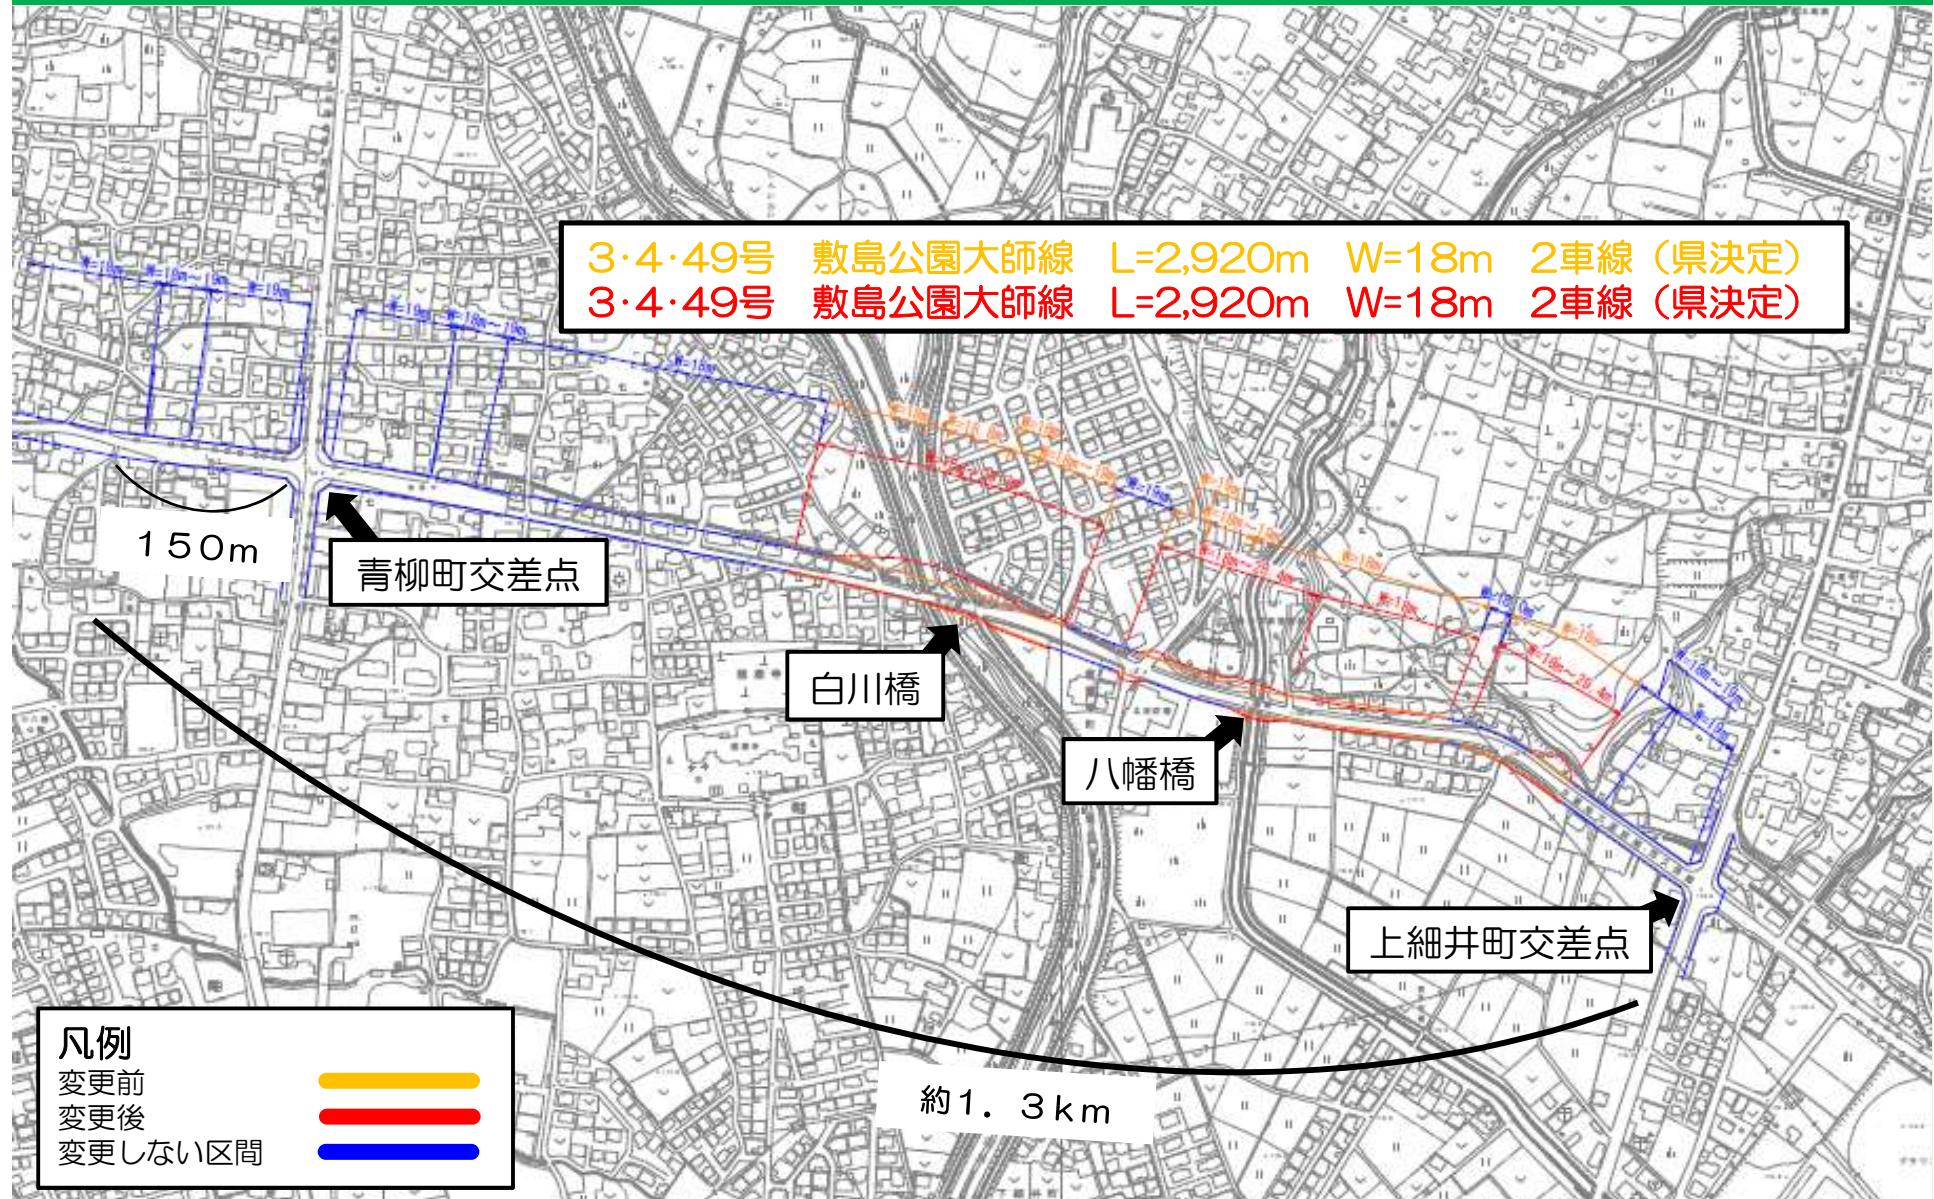

# 敷島公園大師線の変更（計画図）

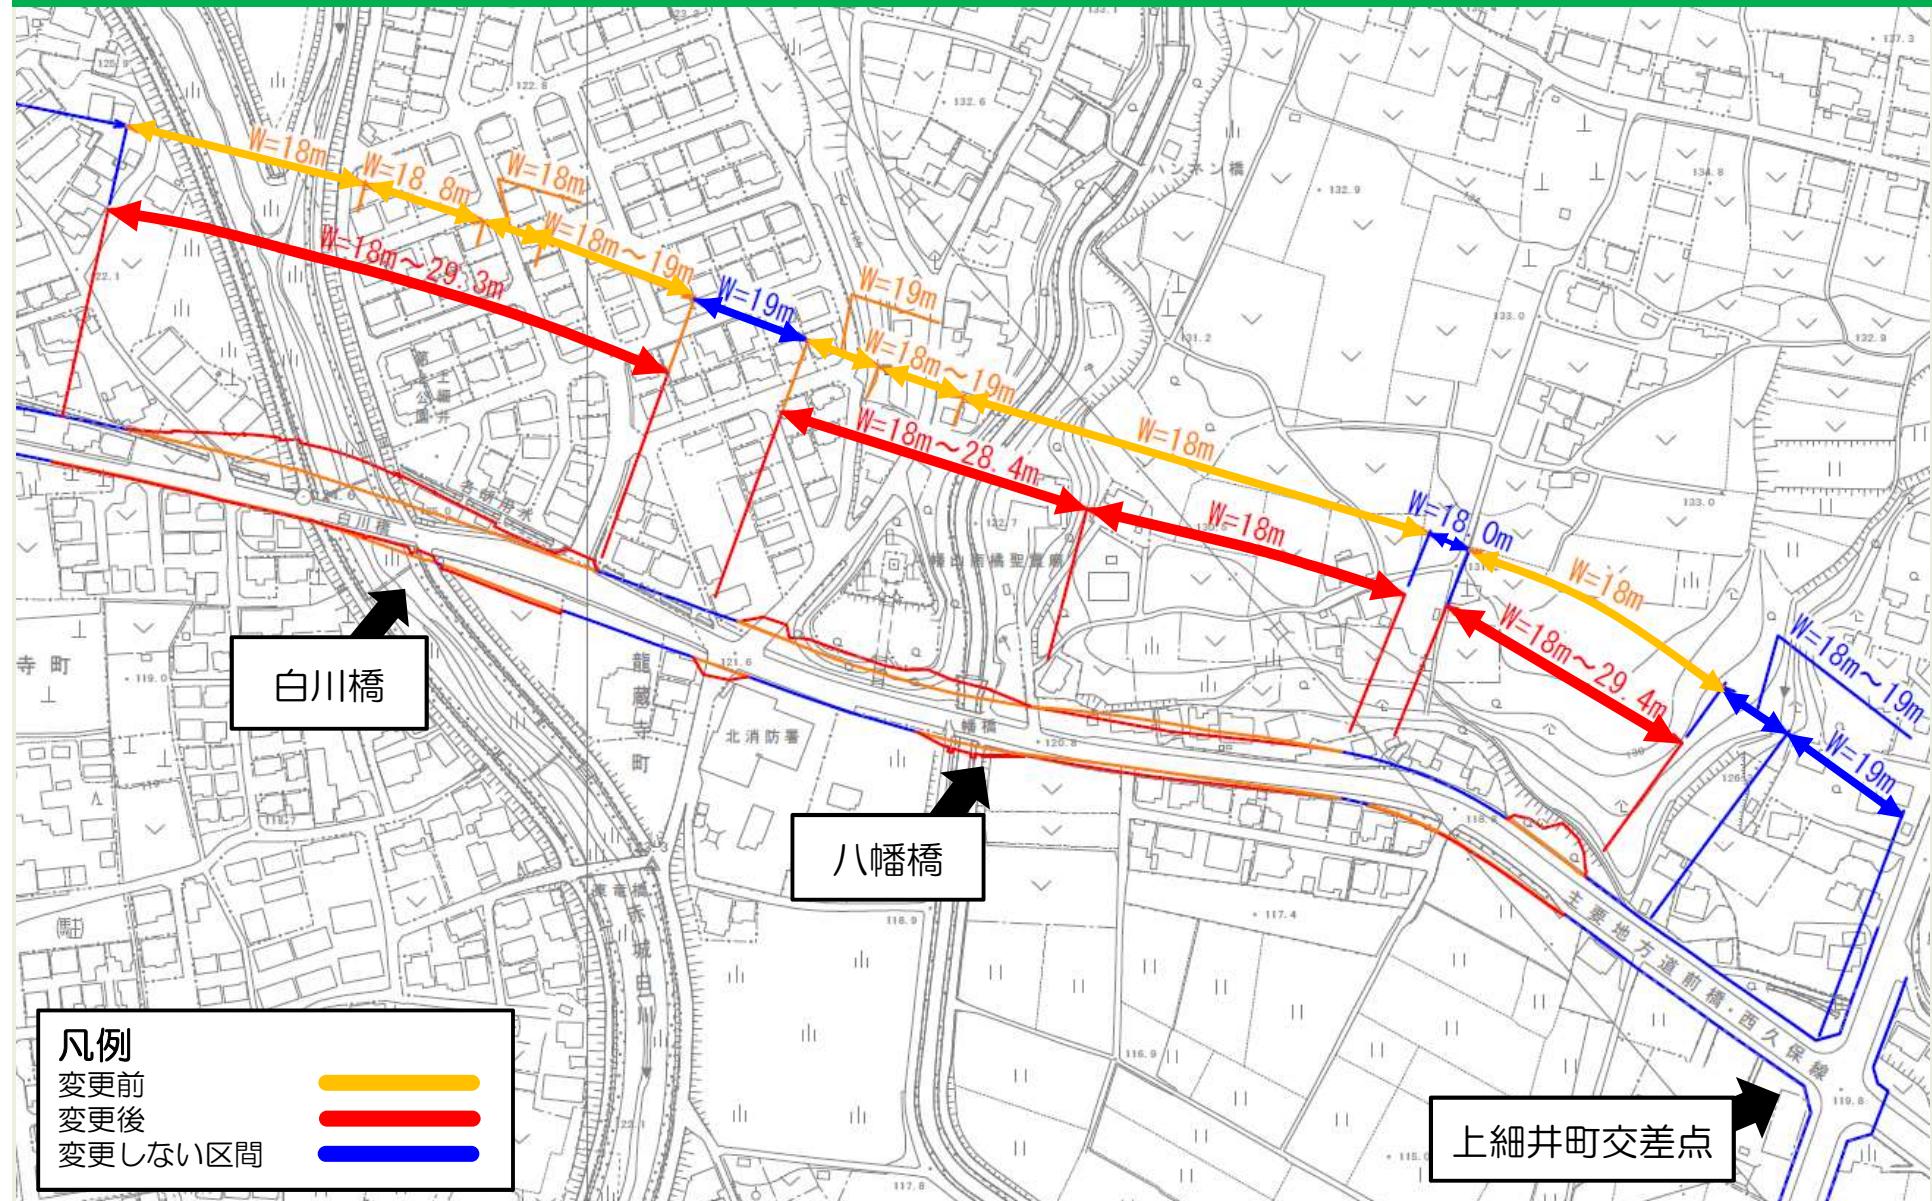

# 敷島公園大師線の変更（白川橋）

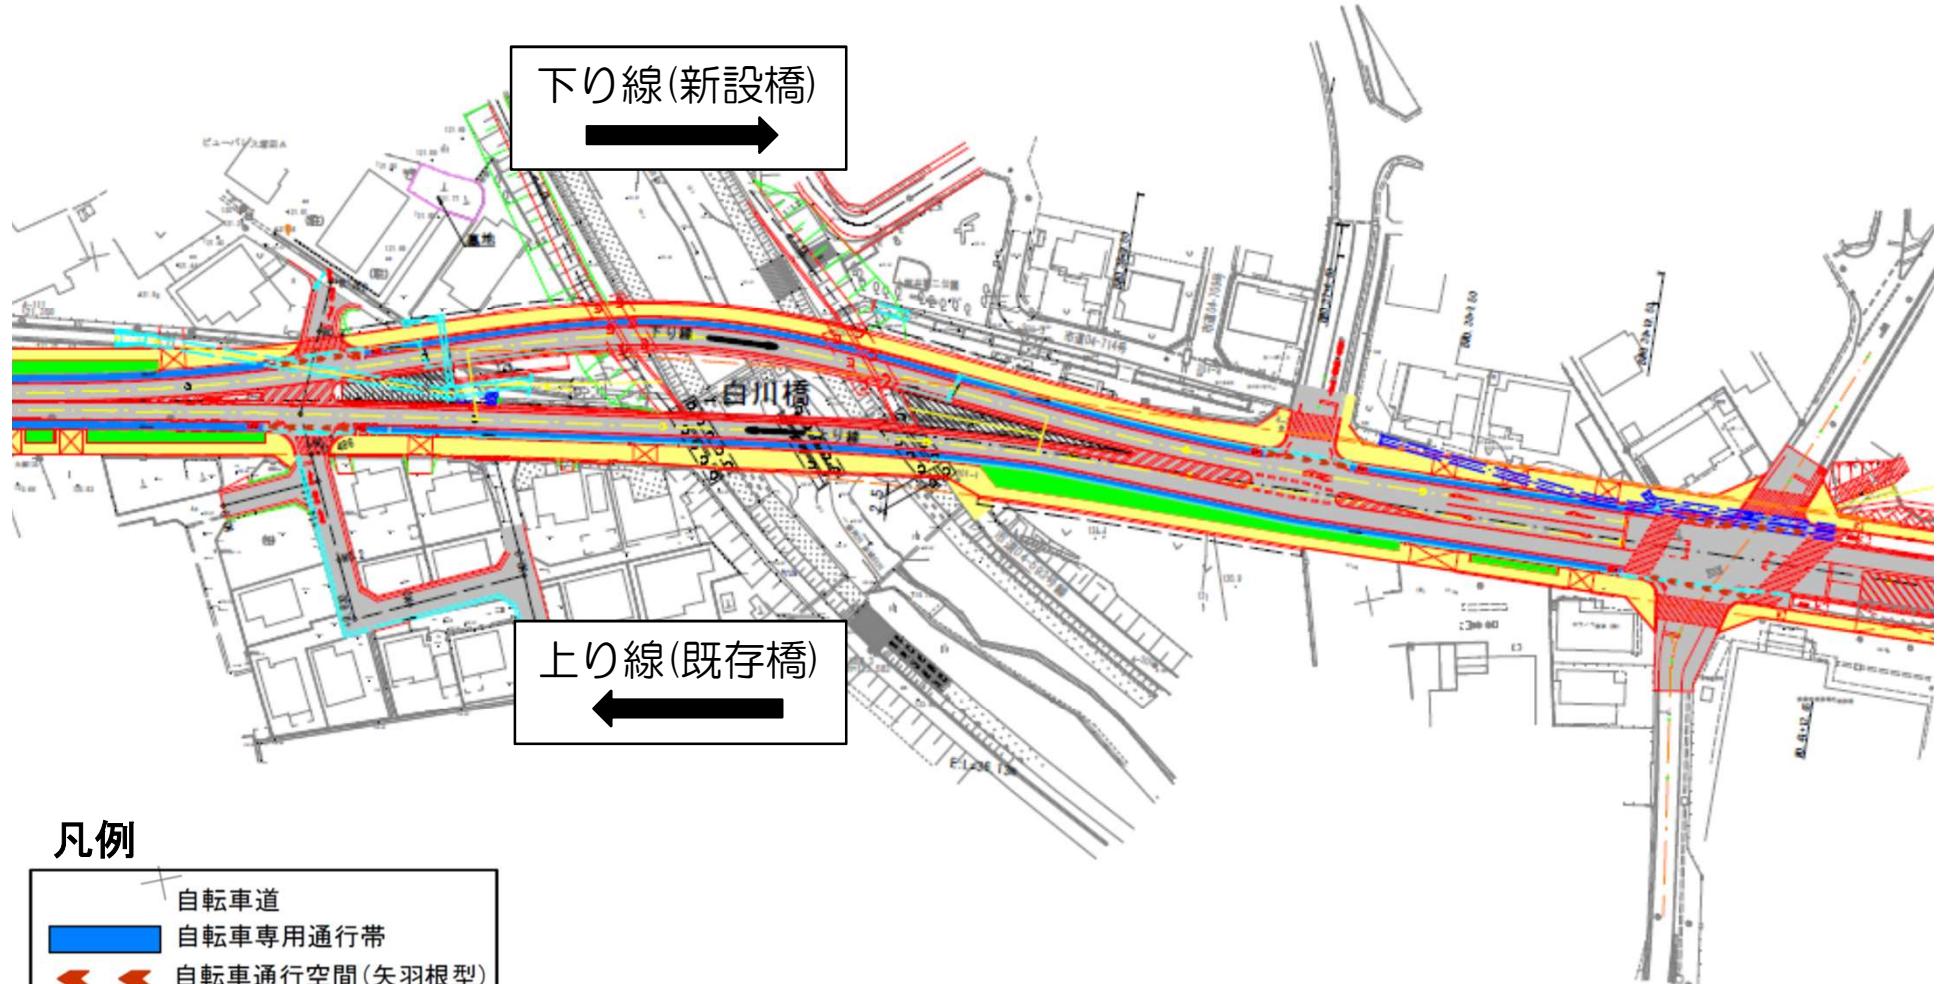


## 凡例



# 敷島公園大師線の変更（標準横断図）


変更前

白川橋

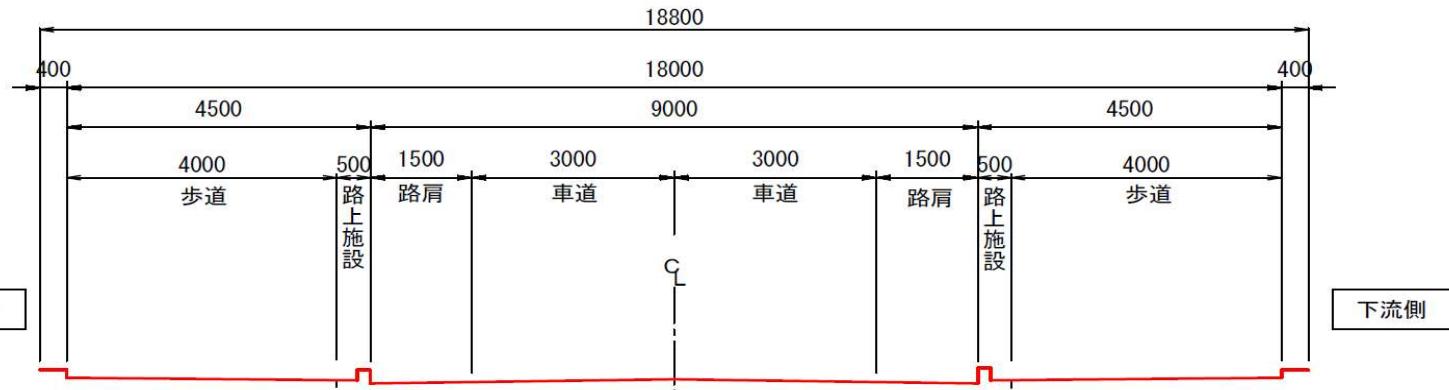


変更後


【新設橋】

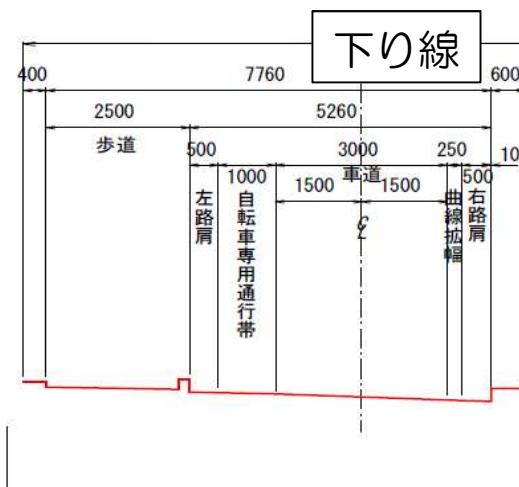

【既存橋】

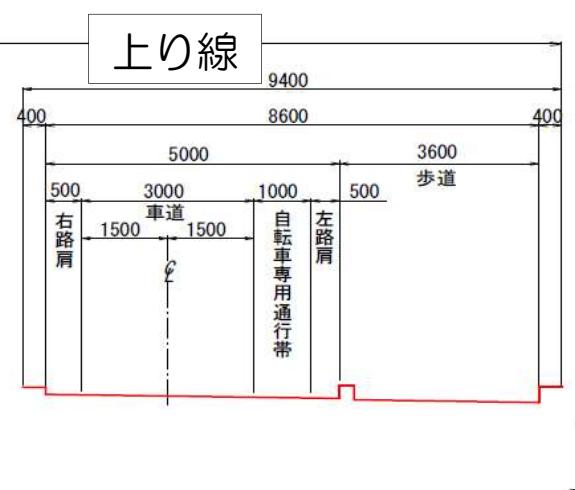


# 敷島公園大師線の変更（八幡橋）

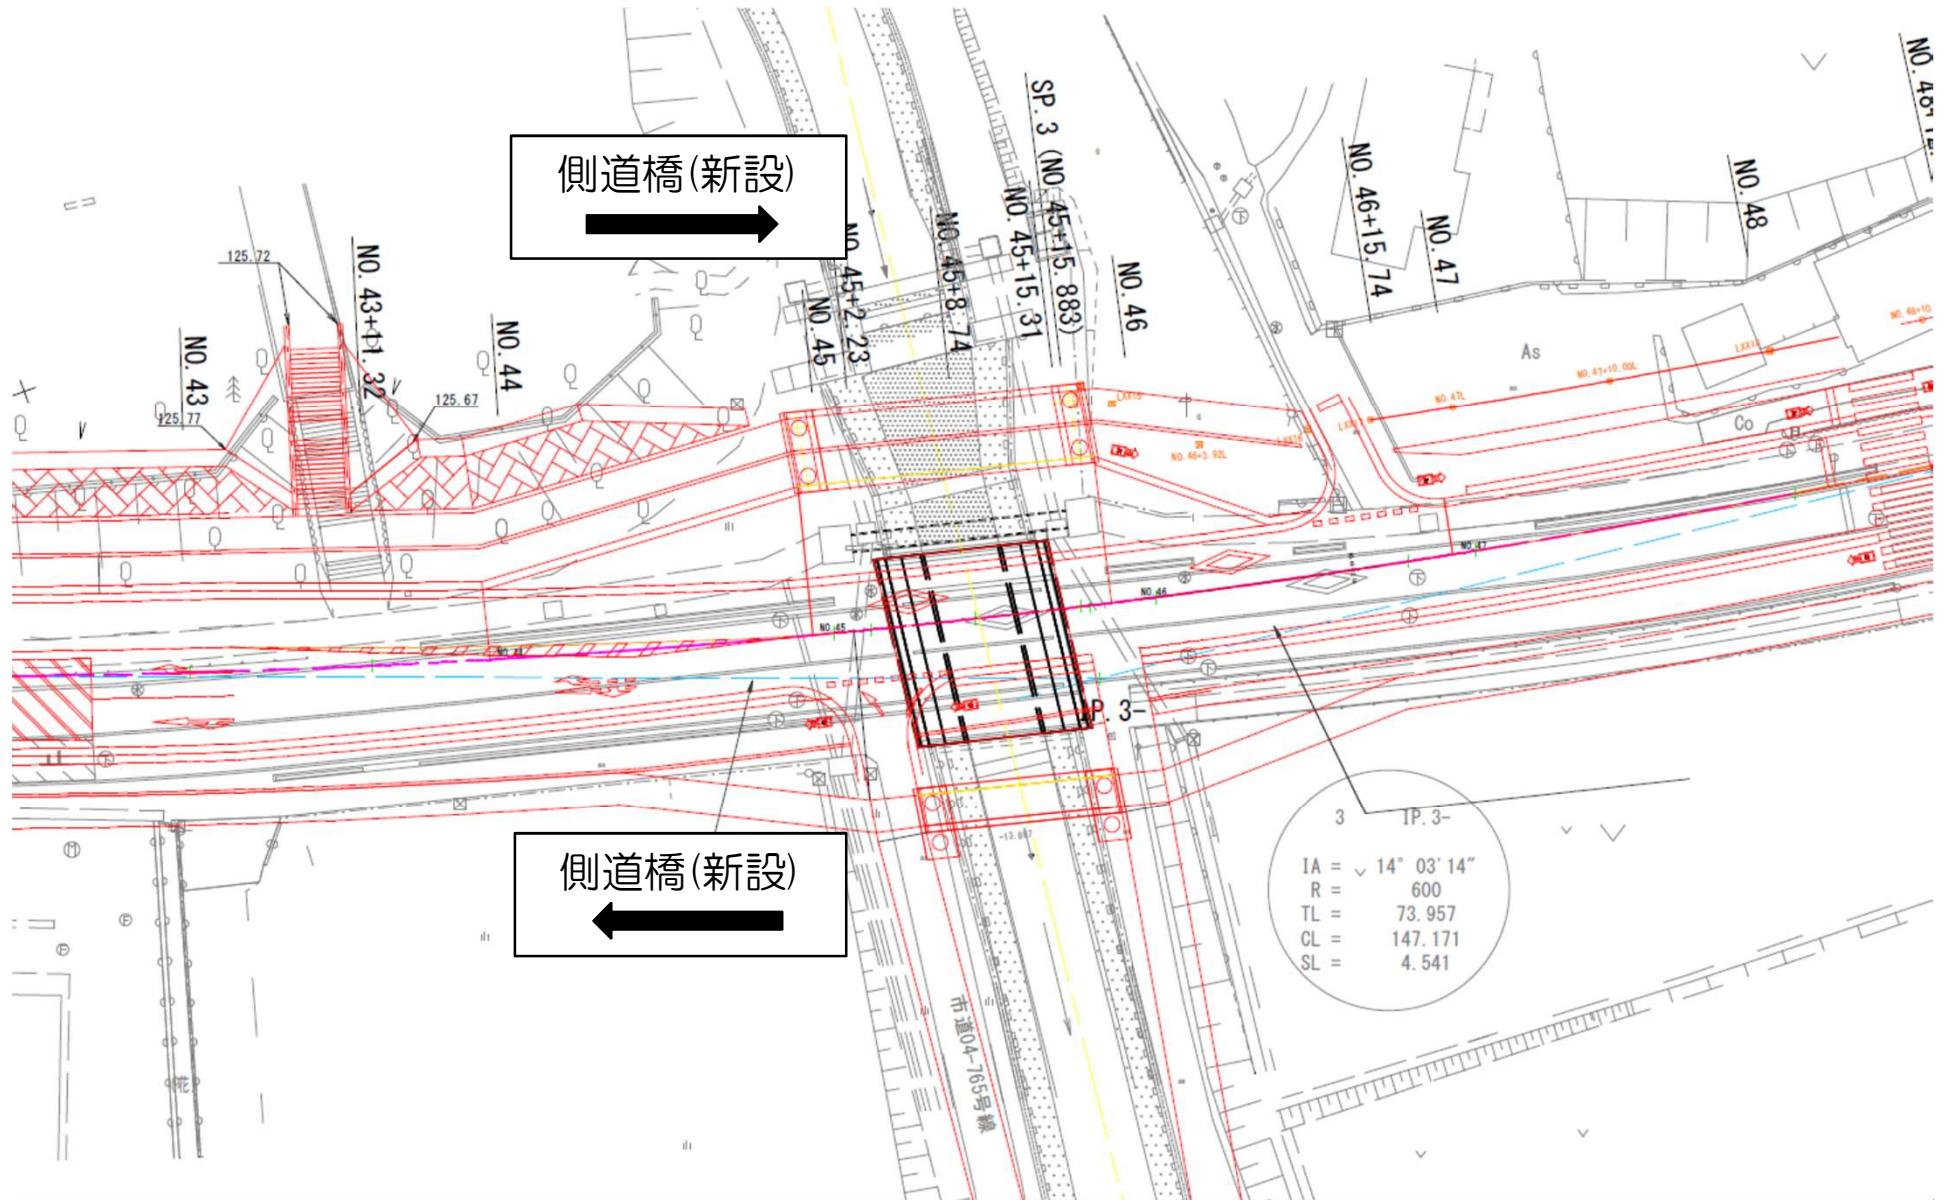


# 敷島公園大師線の変更（標準横断図）

変更前

八幡橋

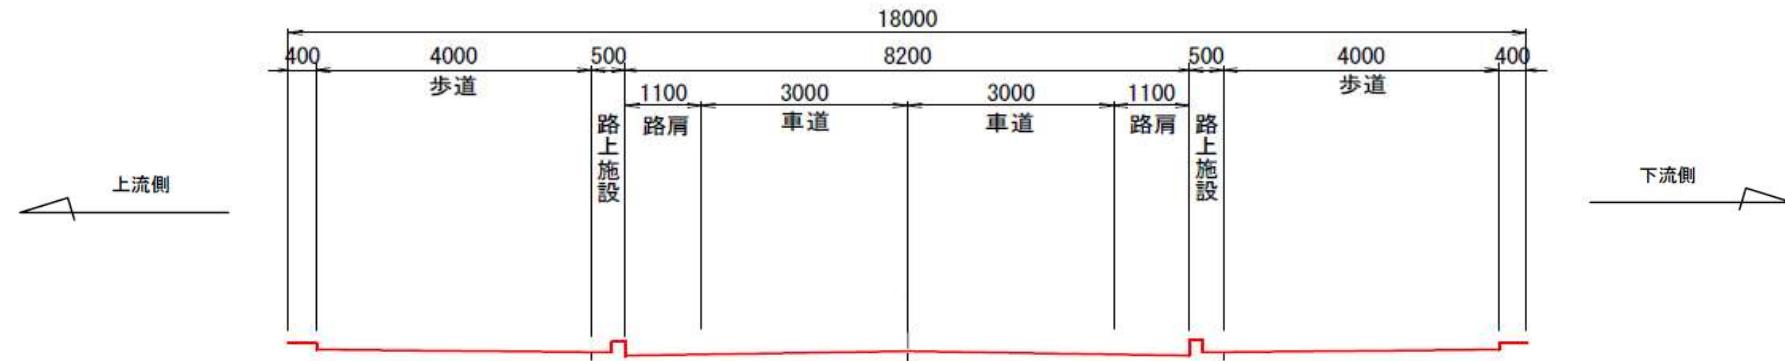

変更後

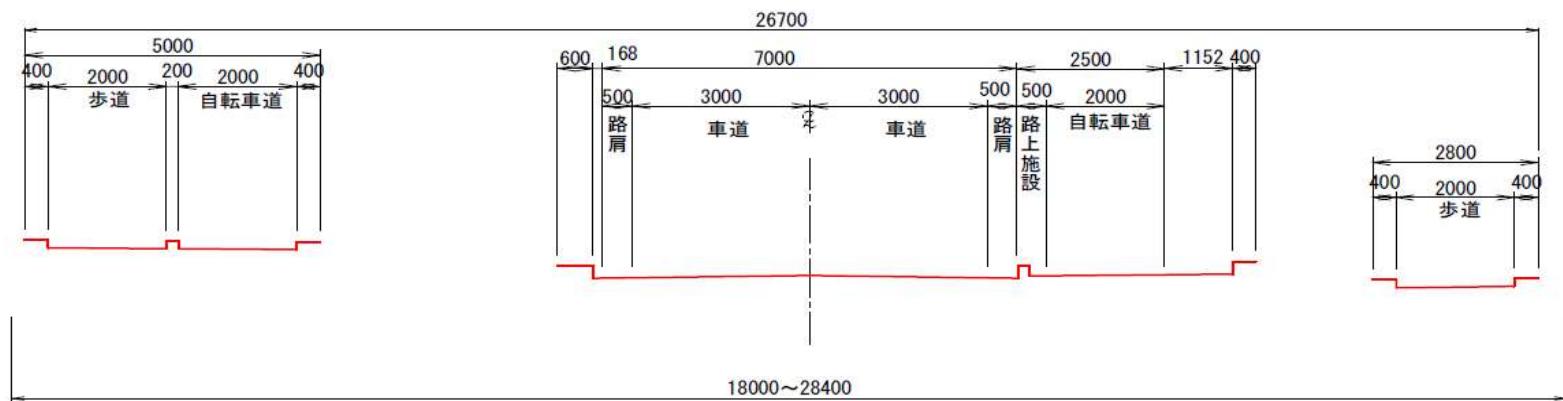

# 敷島公園大師線の変更（新旧対照表）

(変更前)

種別	名 称		位 置			区 域	構 造				備 考
	番号	路線名	起点	終点	主な経過地		構造形式	車線の数	幅員		
幹線街路	3・4・49	敷島公園大師線	前橋市 敷島町 字蛇原	前橋市 上細井町 字檜下	前橋市 荒牧町	約 2,920m	地表式	2車線	18m	幹線街路と平面 交差5箇所	

(変更後)

種別	名 称		位 置			区 域	構 造				備 考
	番号	路線名	起点	終点	主な経過地		構造形式	車線の数	幅員		
幹線街路	3・4・49	敷島公園大師線	前橋市 敷島町 字蛇原	前橋市 上細井町 字檜下	前橋市 荒牧町	約 2,920m	地表式	2車線	18m	幹線街路と平面 交差5箇所	

# 敷島公園大師線の変更（住民意見反映措置）

群馬県開催

地元説明会

令和6年7月18日 参加者13名  
令和6年7月19日 参加者16名 計29名  
上細井公民館、龍藏寺町公民館

↓  
公聴会

開催の周知 群馬県報8月9日第10222号  
広報まえばし8月1日号  
閲覧者0名  
公述申出書の提出がないため中止

↓  
都市計画案の縦覧

令和6年10月4日から10月18日  
縦覧者0名  
意見書提出なし