


総括図

S=1:25,000(A3)

凡		例	
表示	名称	基準率 (%)	目標率 (%)
	行政区域		
	都市計画区域		
	市街化区域		
	※1 第一種低層住居専用地域	40	80
	第一種中層住居専用地域	50	100
	第一種中高層住居専用地域	60	100
	第二種中高層住居専用地域	50	100
	第一種住居地域	60	200
	第二種住居地域	60	200
	準住居地域	60	200
	近隣商業地域	80	200
	商業地域	80	400
	準工業地域	60	200
	工業地域	60	200
	工業専用地域	50	200
	市街化調整区域(無指定)	※2	※2
	その他区域(準居住用地)	70	200
	特別用途地区(特別準住居地区)		
	特定用途制限地区※3(向風居住地区)		
	特定用途制限地区※3(地域拠点地区)		
	特定用途制限地区※3(産業共生地区)		
	高度利用地区		
	防火地域		
	準防火地域		
	都市計画風致地区※4	40	
	都市計画道路		
	都市計画都市高速鉄道		
	地区計画		
	駐車場整備地区		
	人口集中地区(人口増加抑制地区)		

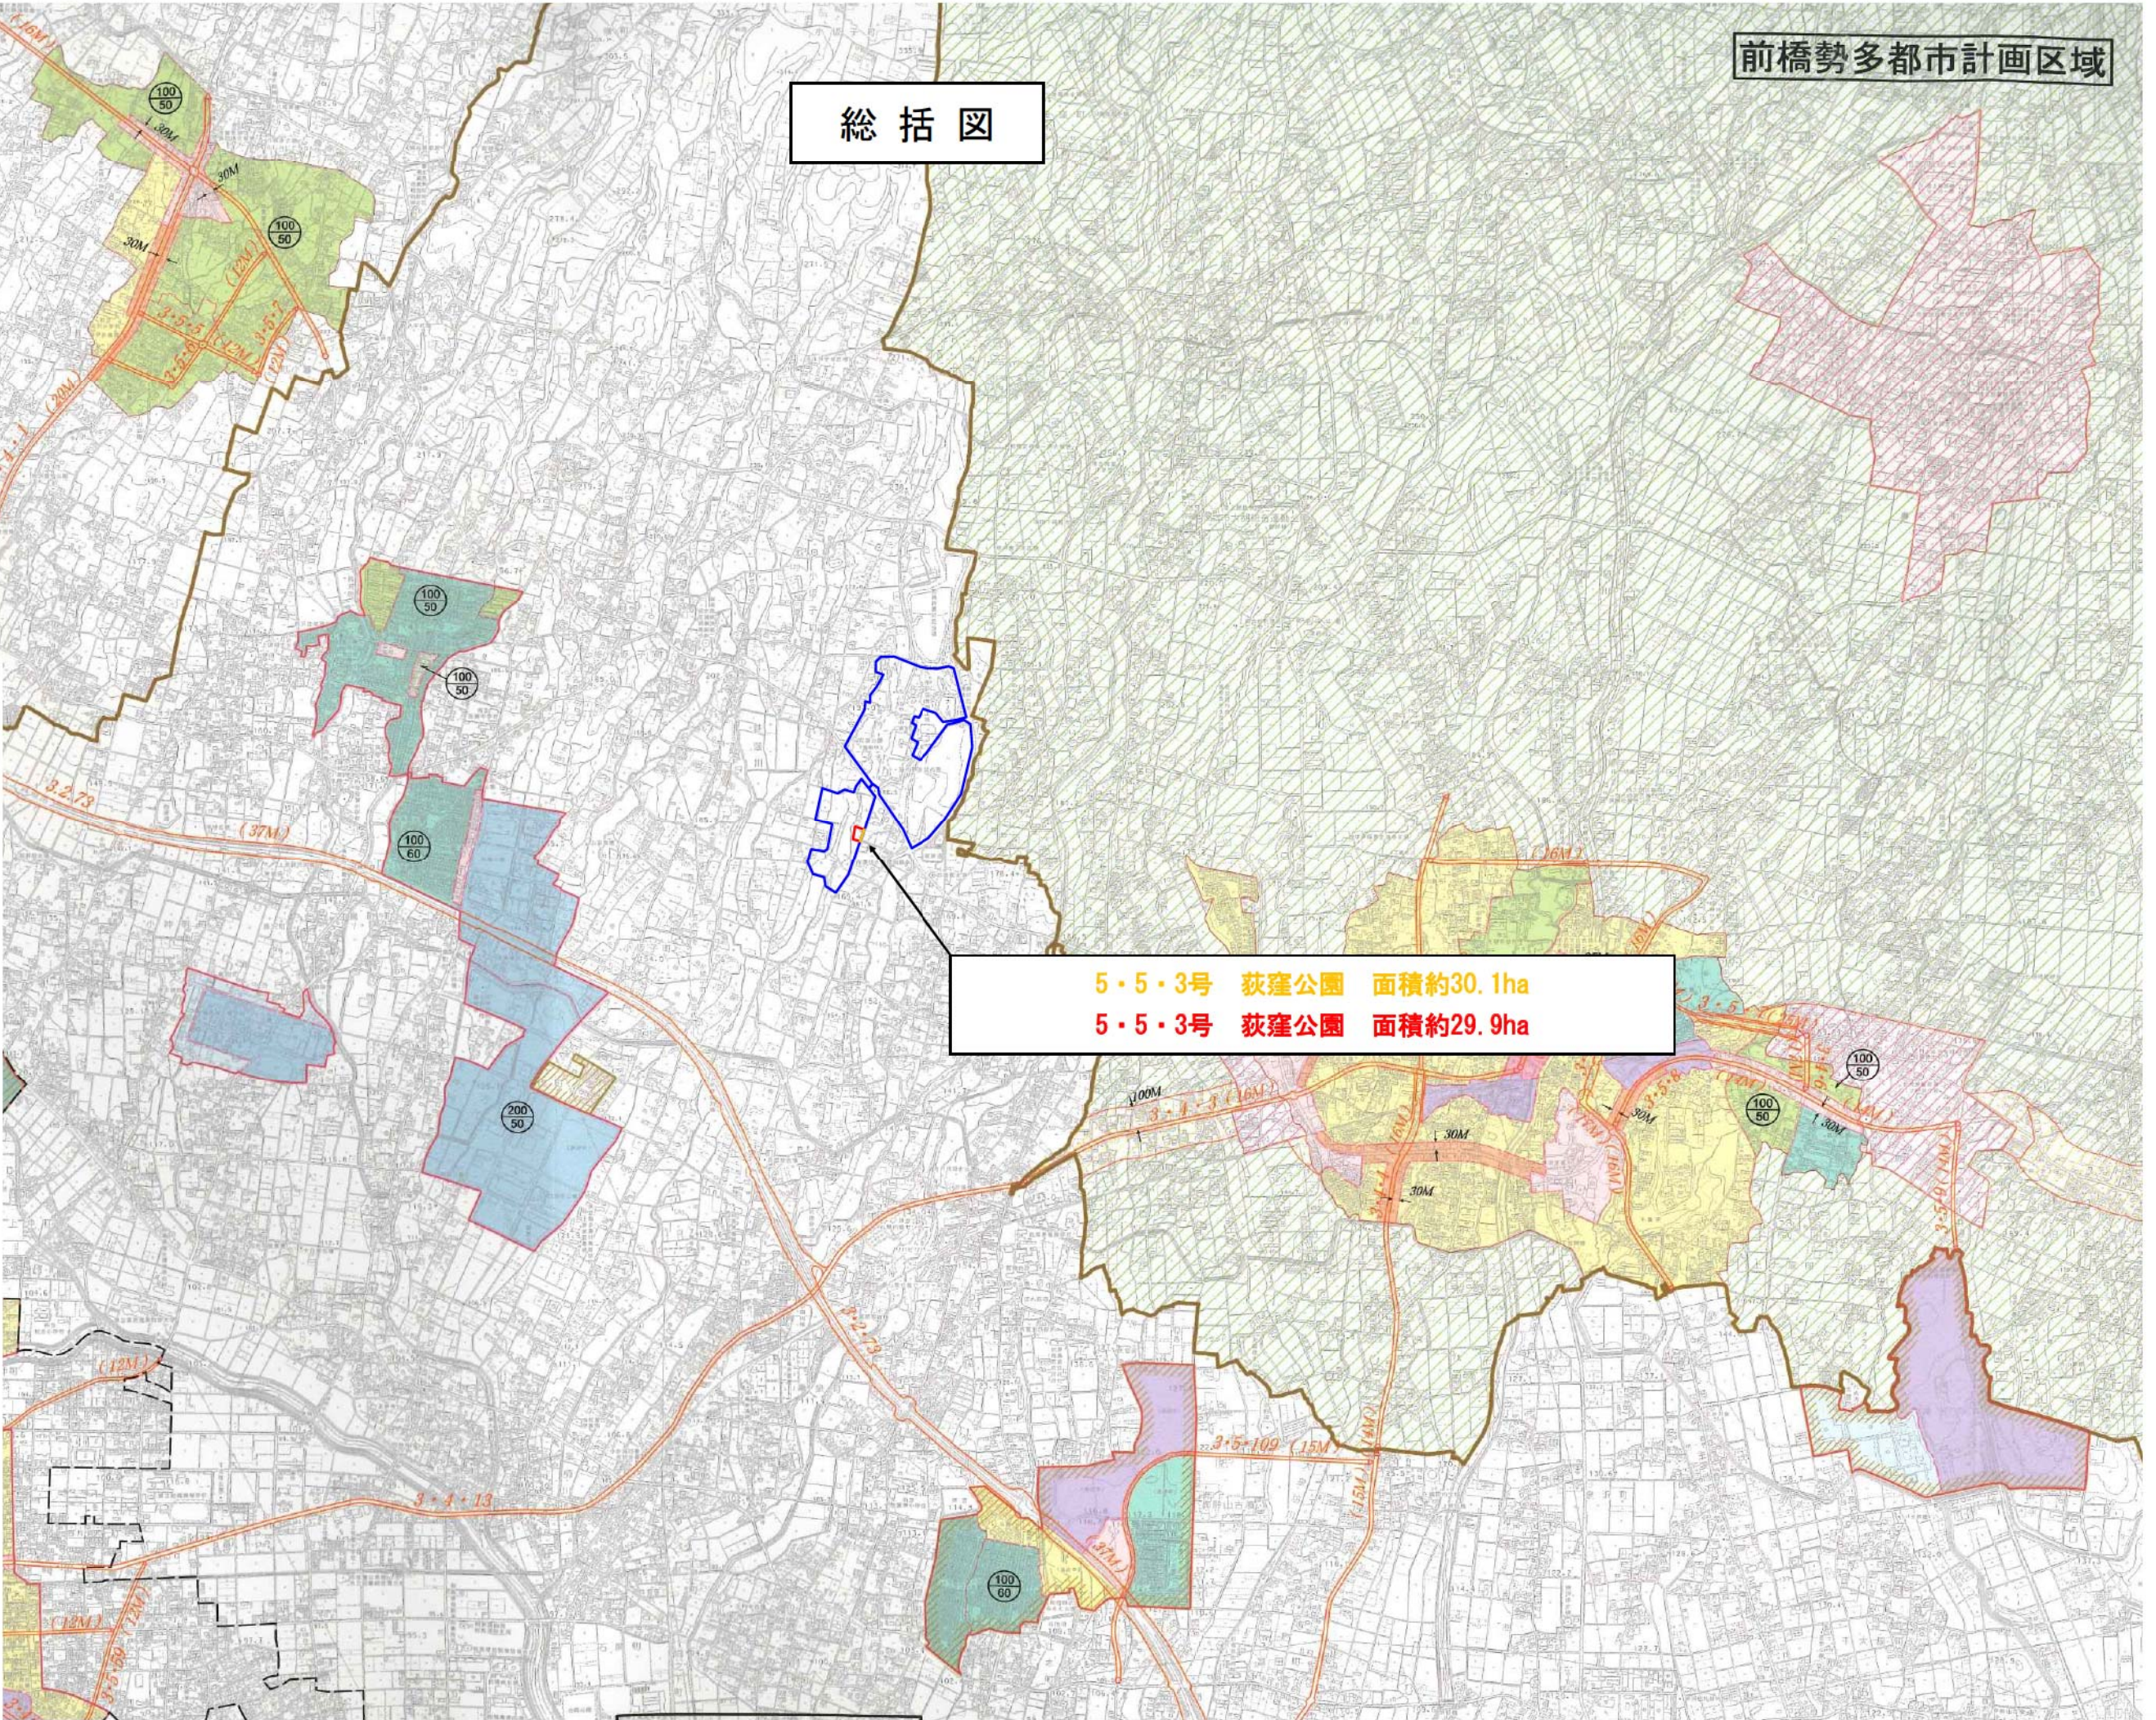

5・5・3号 荻窪公園 面積約30.1ha
 5・5・3号 荻窪公園 面積約29.9ha