
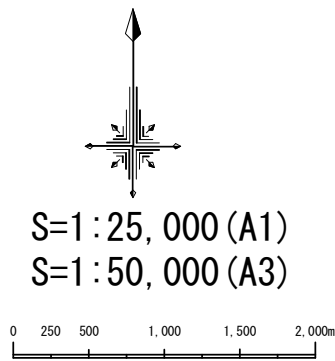


総 括 図

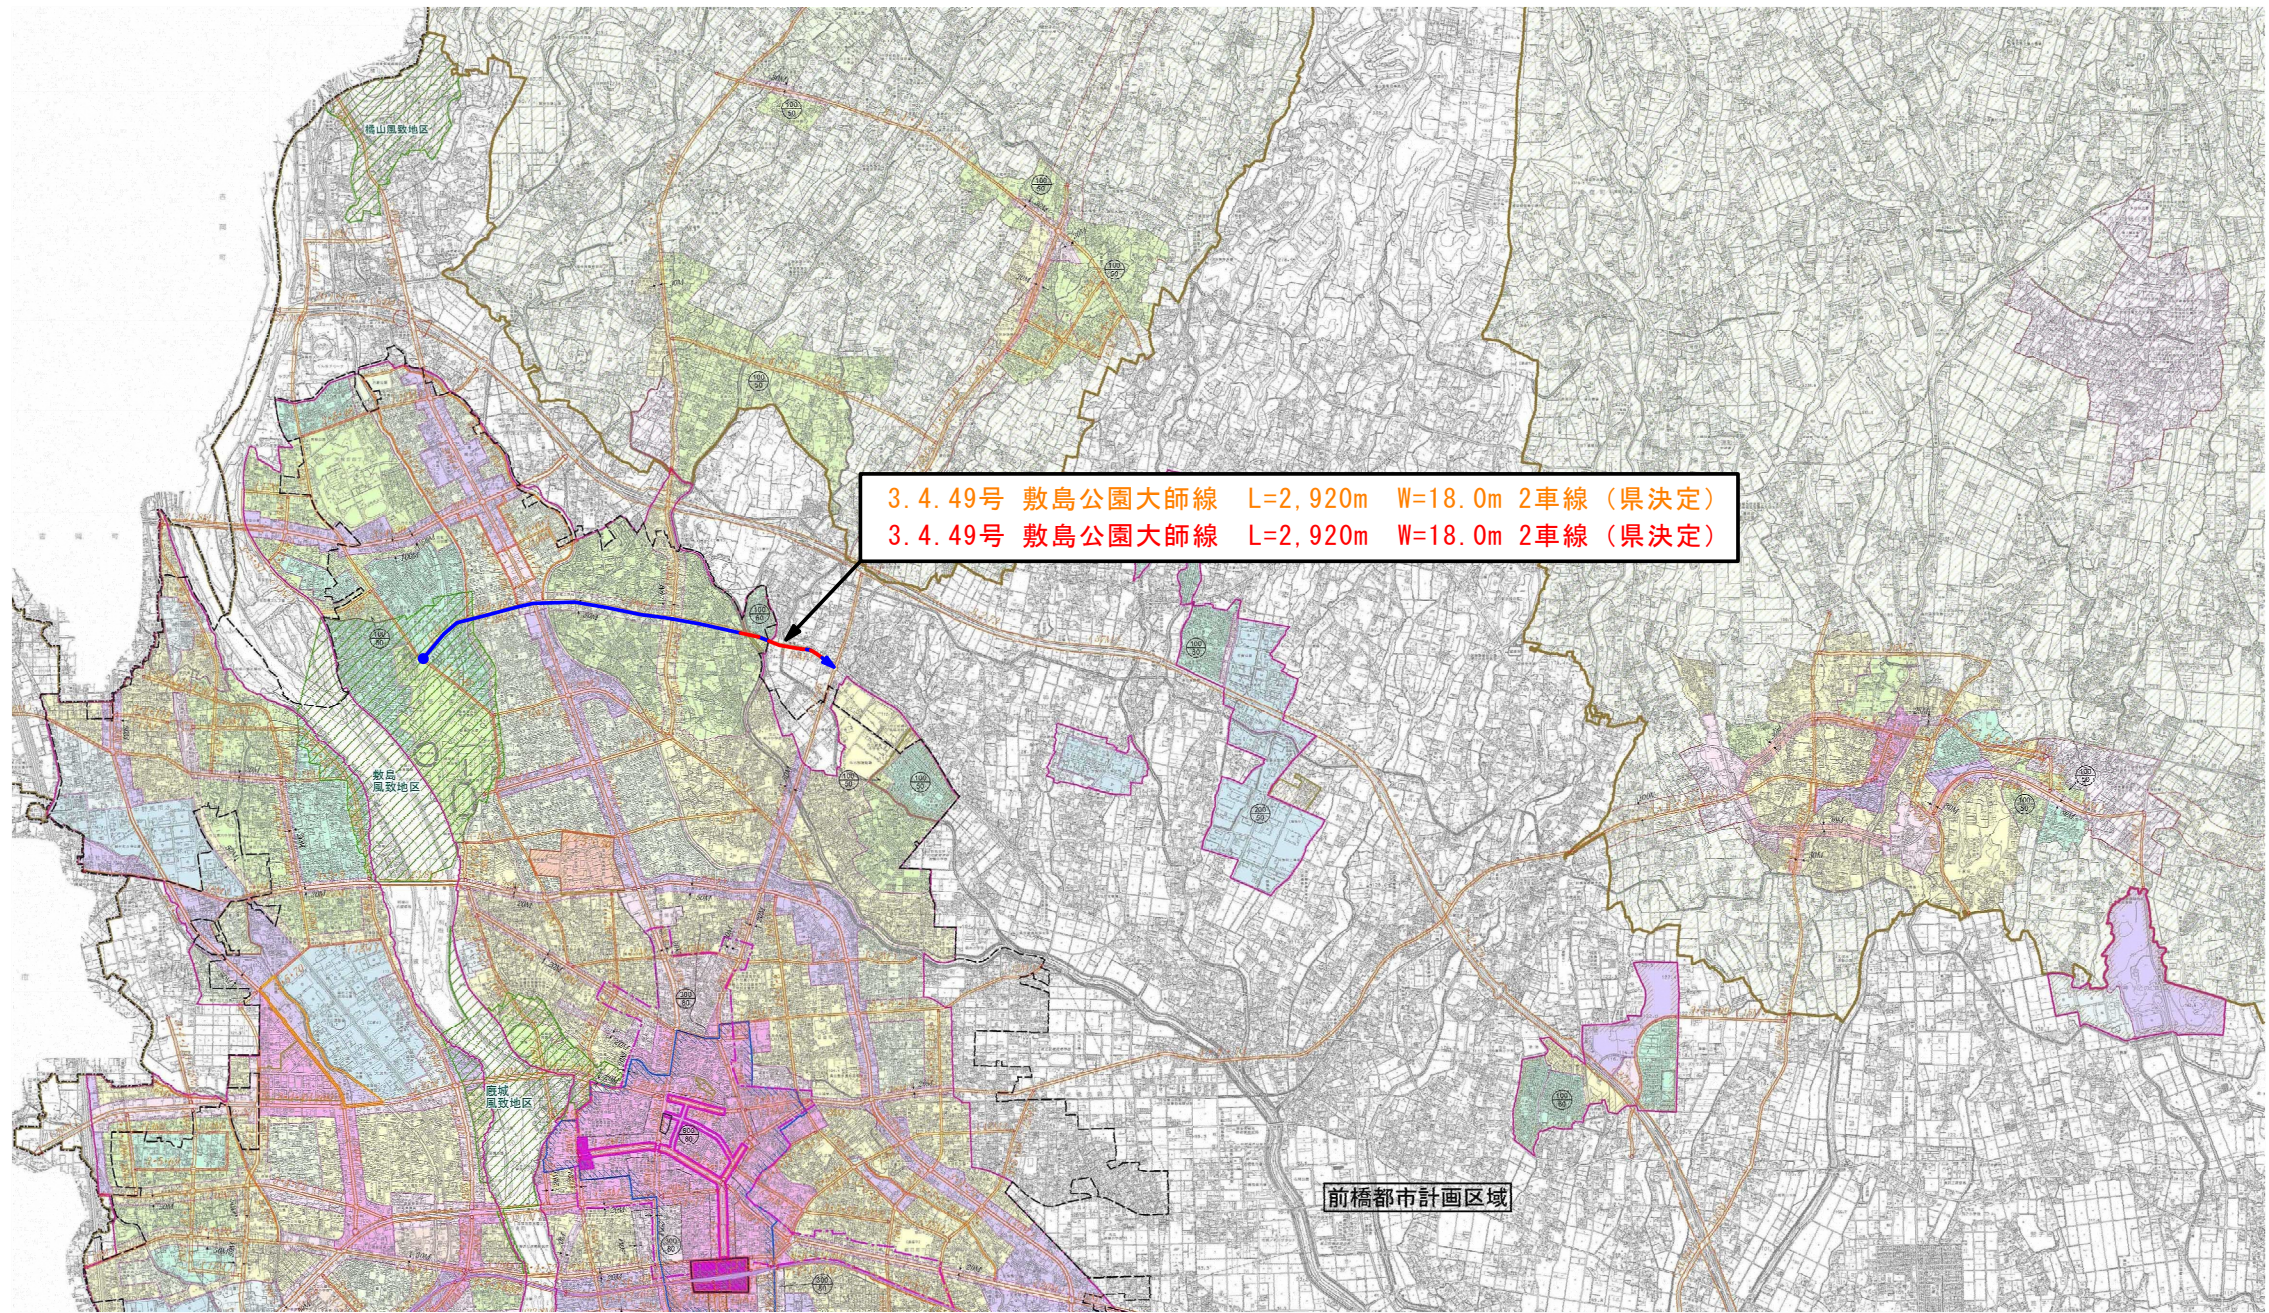

凡 例	
表示	名称
[Orange outline]	行政区域
[Pink outline]	都市計画区域
[Pink outline]	市街化区域
[Green circle with 'A1']	第一種低層住居専用地域
[Green circle with 'A2']	第一種中高層住居専用地域
[Green circle with 'A3']	第二種中高層住居専用地域
[Yellow circle with 'B1']	第一種住居地域
[Yellow circle with 'B2']	第二種住居地域
[Orange circle with 'C1']	準住居地域
[Pink circle with 'D1']	近隣商業地域
[Pink circle with 'D2']	商業地域
[Purple circle with 'E1']	準工業地域
[Purple circle with 'E2']	工業地域
[Blue circle with 'F1']	工業専用地域
[Yellow circle with 'G1']	市街化調整区域(無指定)
[Yellow circle with 'G2']	その他区域(容積率指定)
[Yellow circle with 'H1']	特別用途地区(特別用途地区)
[Yellow circle with 'H2']	特定用途制限地域第1種(公園緑地地区)
[Yellow circle with 'H3']	特定用途制限地域第2種(沿道地区)
[Yellow circle with 'H4']	特定用途制限地域第3種(集積地区)
[Yellow circle with 'H5']	特定用途制限地域第4種(商業共生地区)
[Yellow circle with 'H6']	高度利用地区
[Pink circle with 'I1']	防火地域
[Pink circle with 'I2']	準防火地域
[Green circle with 'J1']	都市計画風致地区第4種
[Orange line]	都市計画道路
[Purple line]	都市計画都市高速鉄道
[Yellow line]	地区計画
[Blue line]	駐車場整備地区
[Blue line]	人口集中地区(市街2地区)

凡 例	
変更する区間	[Red line]
変更しない区間	[Blue line]