


総括図



凡例

- 高度利用地区変更区域
- 高度利用地区
- 行政界
- 都市計画区域
- 都市計画道路
- 市街化区域
- 特別用途地区
- 駐車場整備地区
- 風致地区
- 地区計画
- 都市高速鉄道
- 防火地域
- 準防火地域
- 用途地域
- 第一種低層住居専用地域
- 第一種中高層住居専用地域
- 第二種中高層住居専用地域
- 第一種住居地域
- 第二種住居地域
- 準住居地域
- 近隣商業地域
- 商業地域
- 準工業地域
- 工業地域
- 工業専用地域

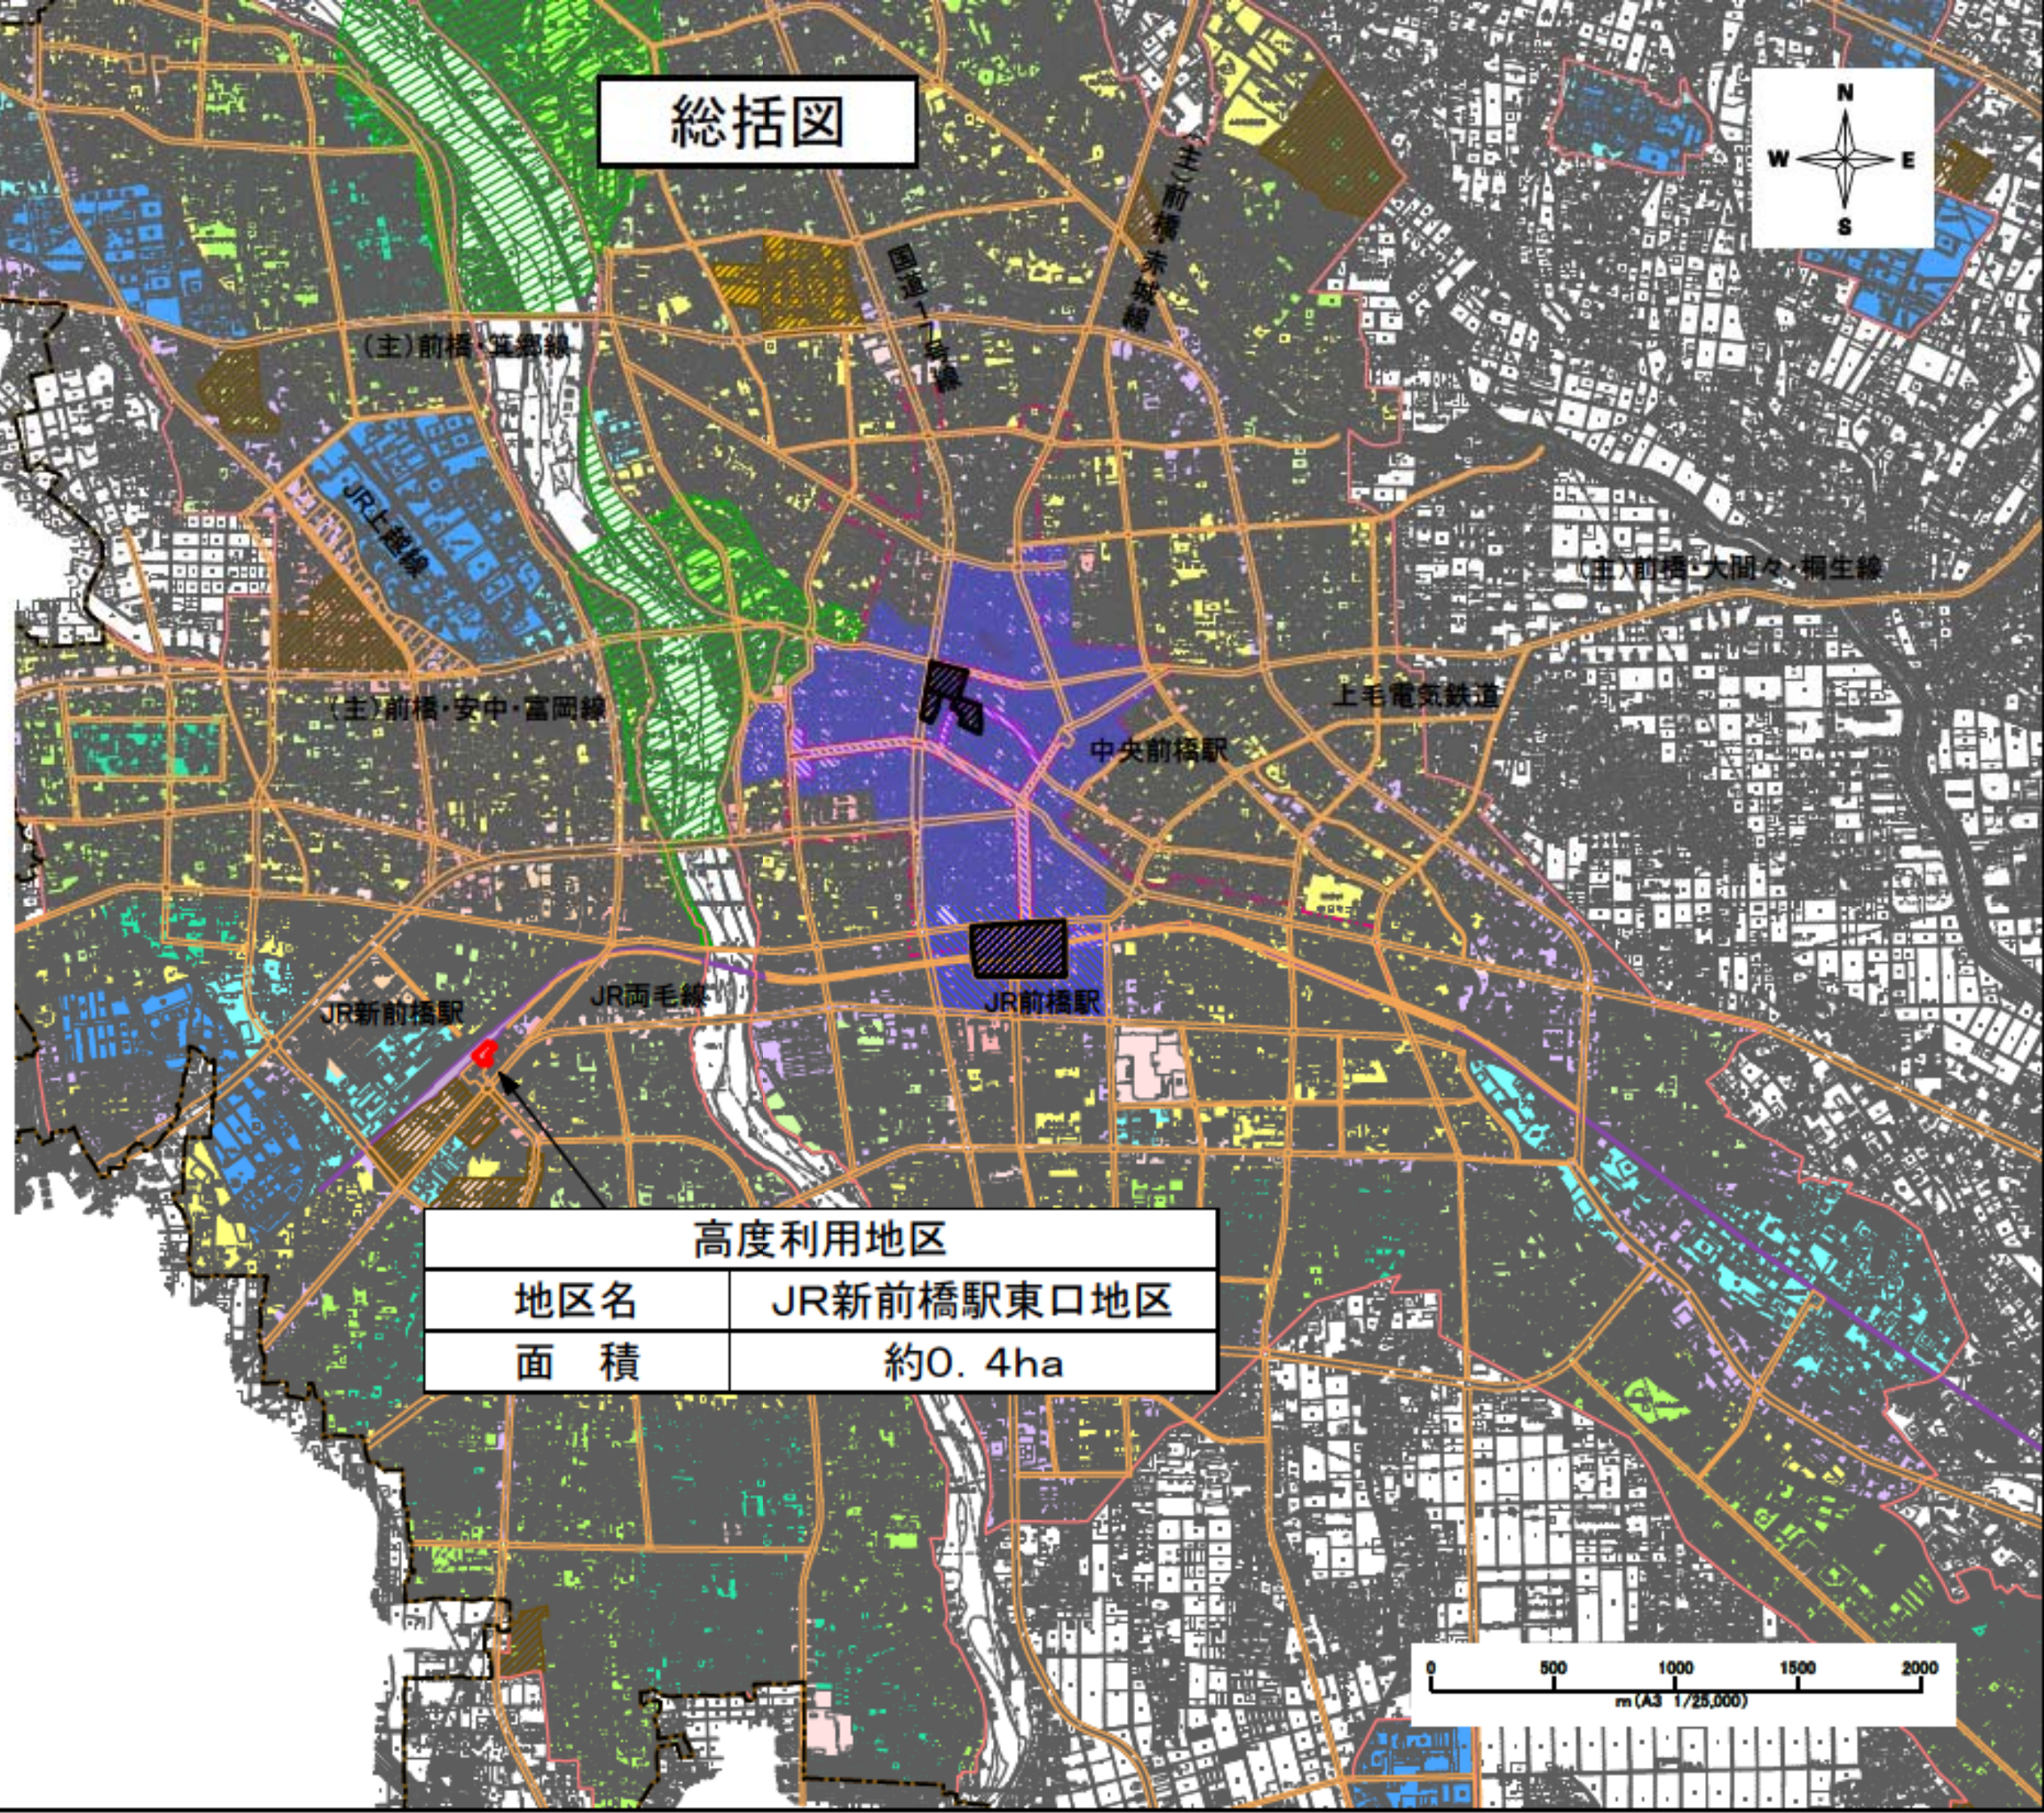

(主)前橋・箕郷線


(主)前橋・赤城線

(主)前橋・大間々・桐生線

(主)前橋・安中・富岡線

上毛電気鉄道

中央前橋駅

JR新前橋駅

JR両毛線

JR前橋駅

高度利用地区

地区名

JR新前橋駅東口地区

面積

約0.4ha

0 500 1000 1500 2000
m (A3 1/25,000)