


総括図

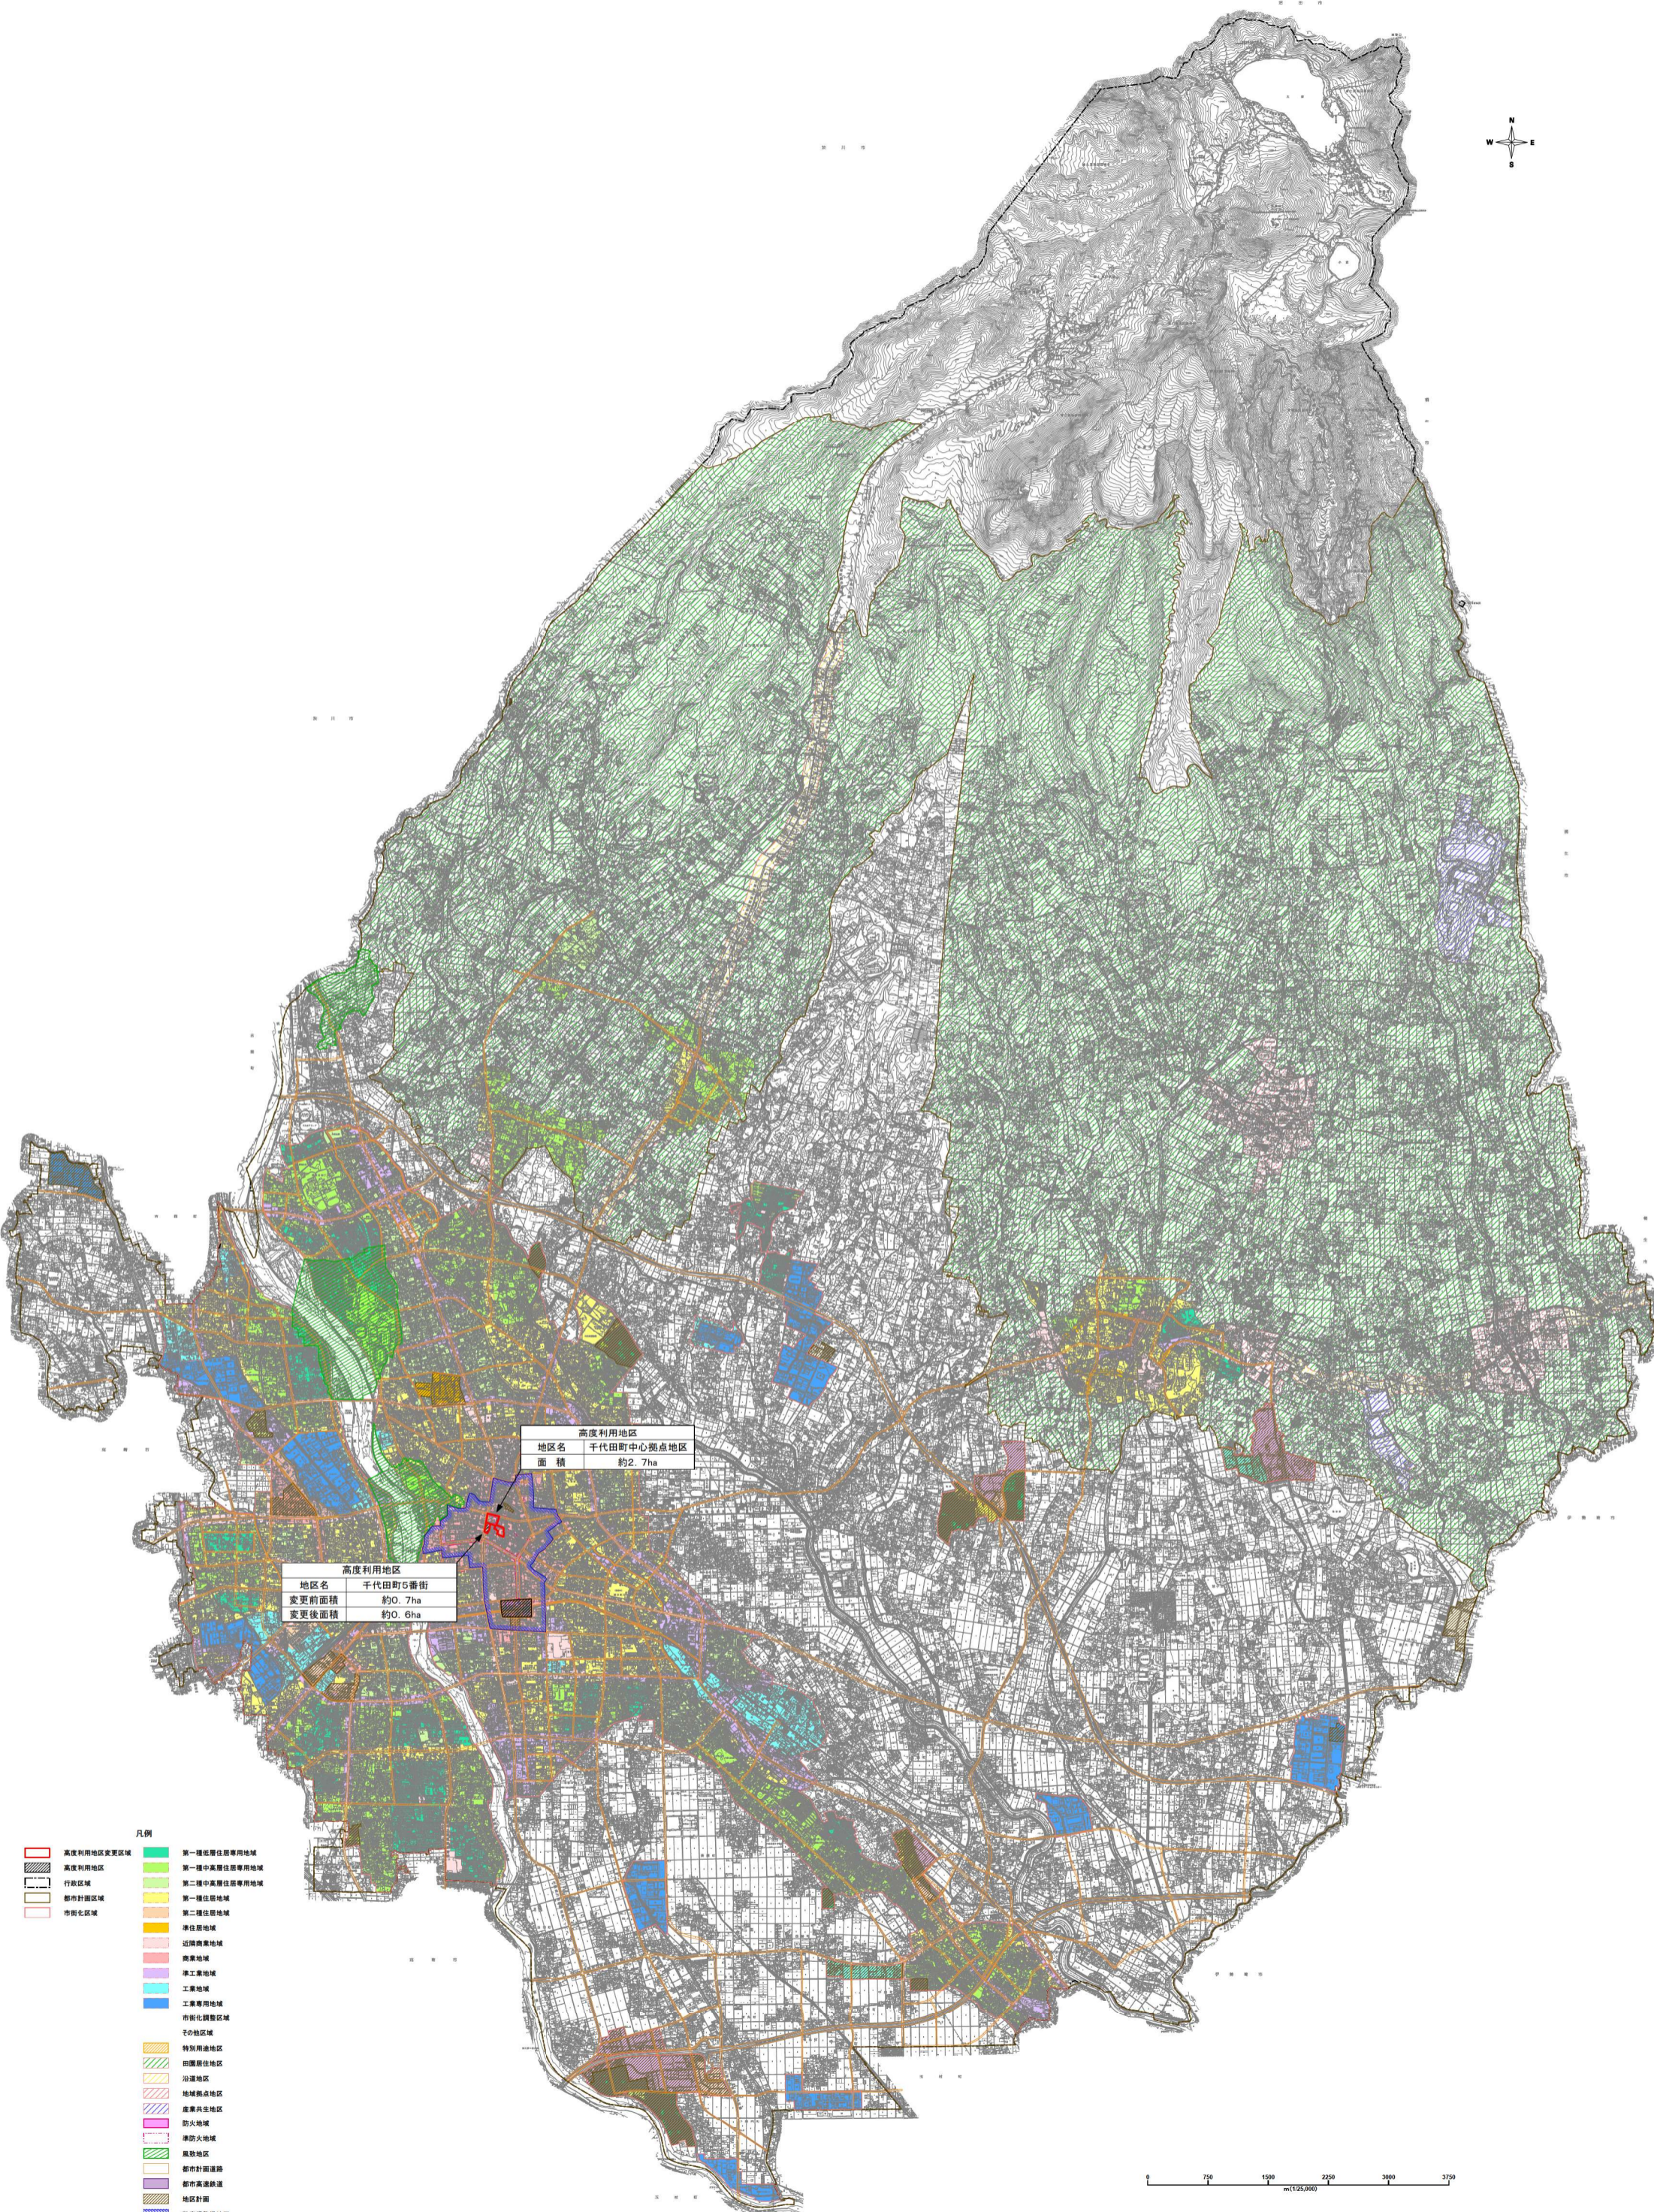

高度利用地区	
地区名	千代田町中心拠点地区
面積	約2.7ha

高度利用地区	
地区名	千代田町5番街
変更前面積	約0.7ha
変更後面積	約0.6ha

凡例

- 高度利用地区変更区域
- 高度利用地区
- 行政区域
- 都市計画区域
- 市街化区域
- 第一種低層住居専用地域
- 第一種中高層住居専用地域
- 第二種中高層住居専用地域
- 第一種住居地域
- 第二種住居地域
- 準住居地域
- 近隣商業地域
- 商業地域
- 準工業地域
- 工業地域
- 工業専用地域
- 市街化調整区域
- その他区域
- 特別用途地区
- 田園住居地区
- 沿道地区
- 地域拠点地区
- 産業内生地区
- 防火地域
- 準防火地域
- 風致地区
- 都市計画道路
- 都市高速鉄道
- 地区計画
- 駐車場整備地区

