
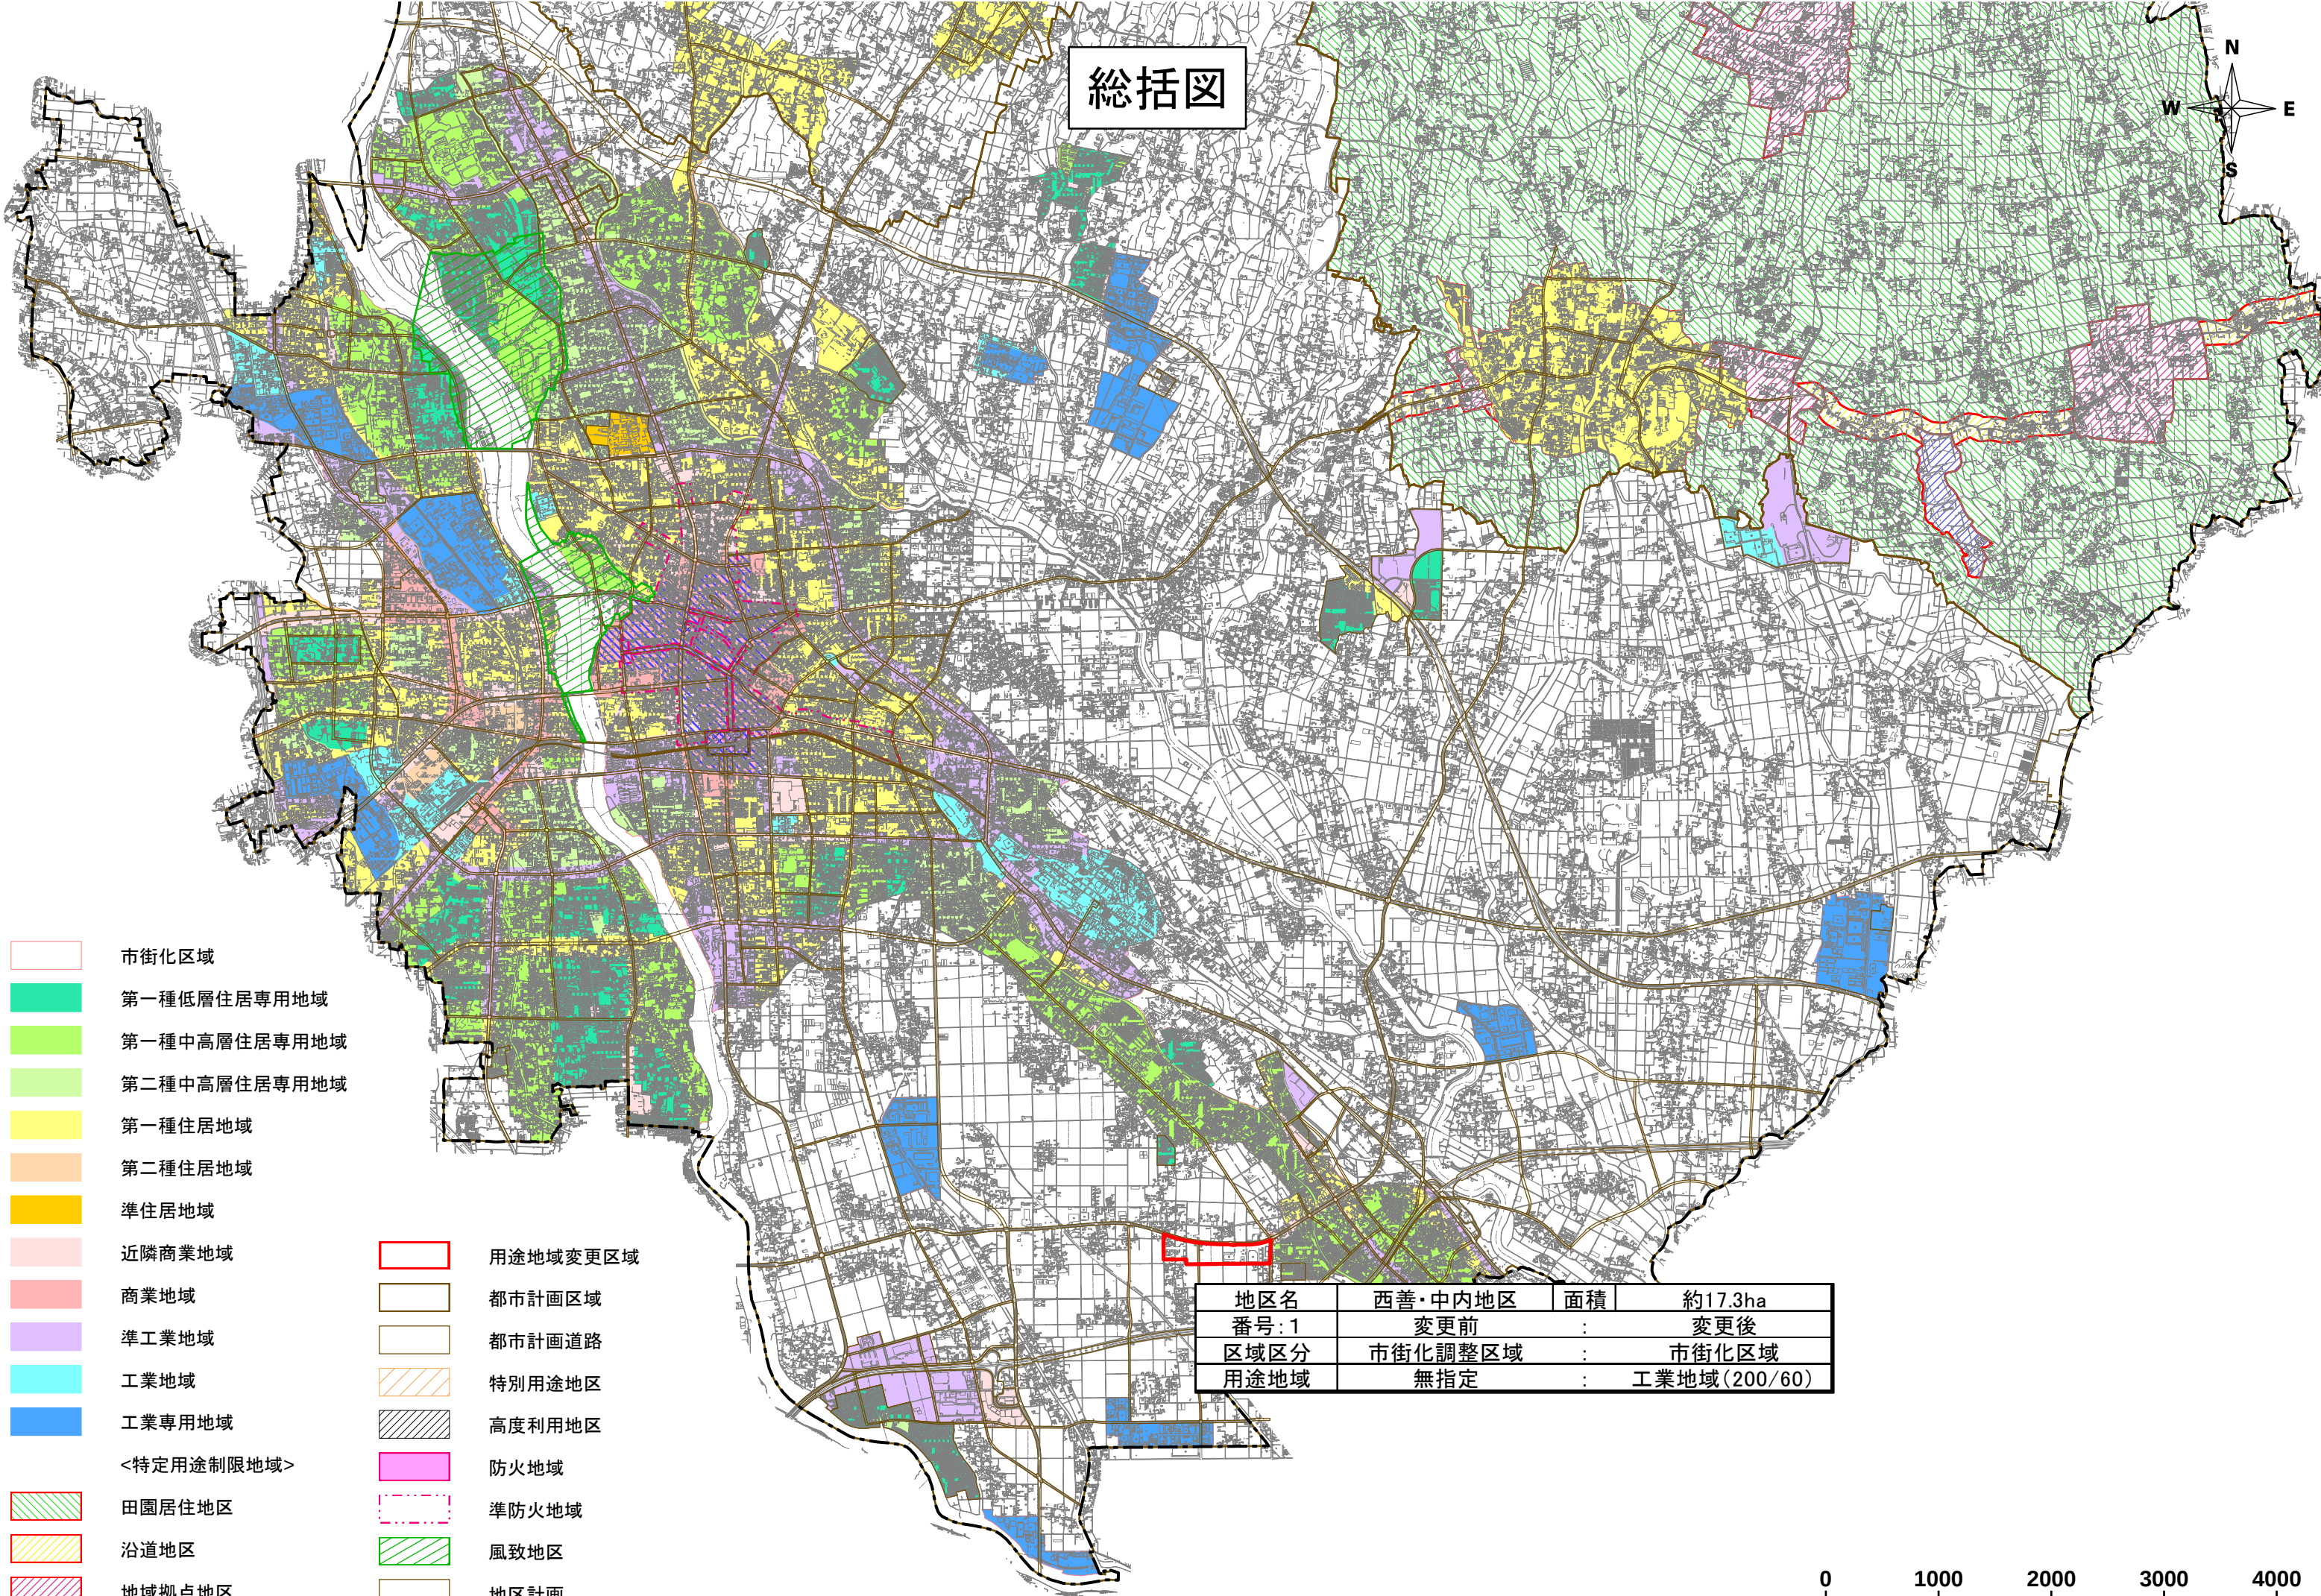


総括図

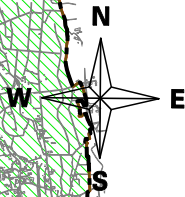

- | | | | |
|------------|--------------|--|----------|
| | 市街化区域 | | 用途地域変更区域 |
| | 第一種低層住居専用地域 | | 都市計画区域 |
| | 第一種中高層住居専用地域 | | 都市計画道路 |
| | 第二種中高層住居専用地域 | | 特別用途地区 |
| | 第一種住居地域 | | 高度利用地区 |
| | 第二種住居地域 | | 防火地域 |
| | 準住居地域 | | 準防火地域 |
| | 近隣商業地域 | | 風致地区 |
| | 商業地域 | | 地区計画 |
| | 準工業地域 | | 駐車場整備地区 |
| | 工業地域 | | |
| | 工業専用地域 | | |
| <特定用途制限地域> | | | |
| | 田園居住地区 | | |
| | 沿道地区 | | |
| | 地域拠点地区 | | |
| | 産業共生地区 | | |

地区名	西善・中内地区	面積	約17.3ha
番号:1	変更前	:	変更後
区域区分	市街化調整区域	:	市街化区域
用途地域	無指定	:	工業地域(200/60)

0 1000 2000 3000 4000
m(1/50,000) (A3)