# 北部第三地区　画地出来形確認測量原図

〈１７０－２街区〉

平成二十四年三月

S＝1：500

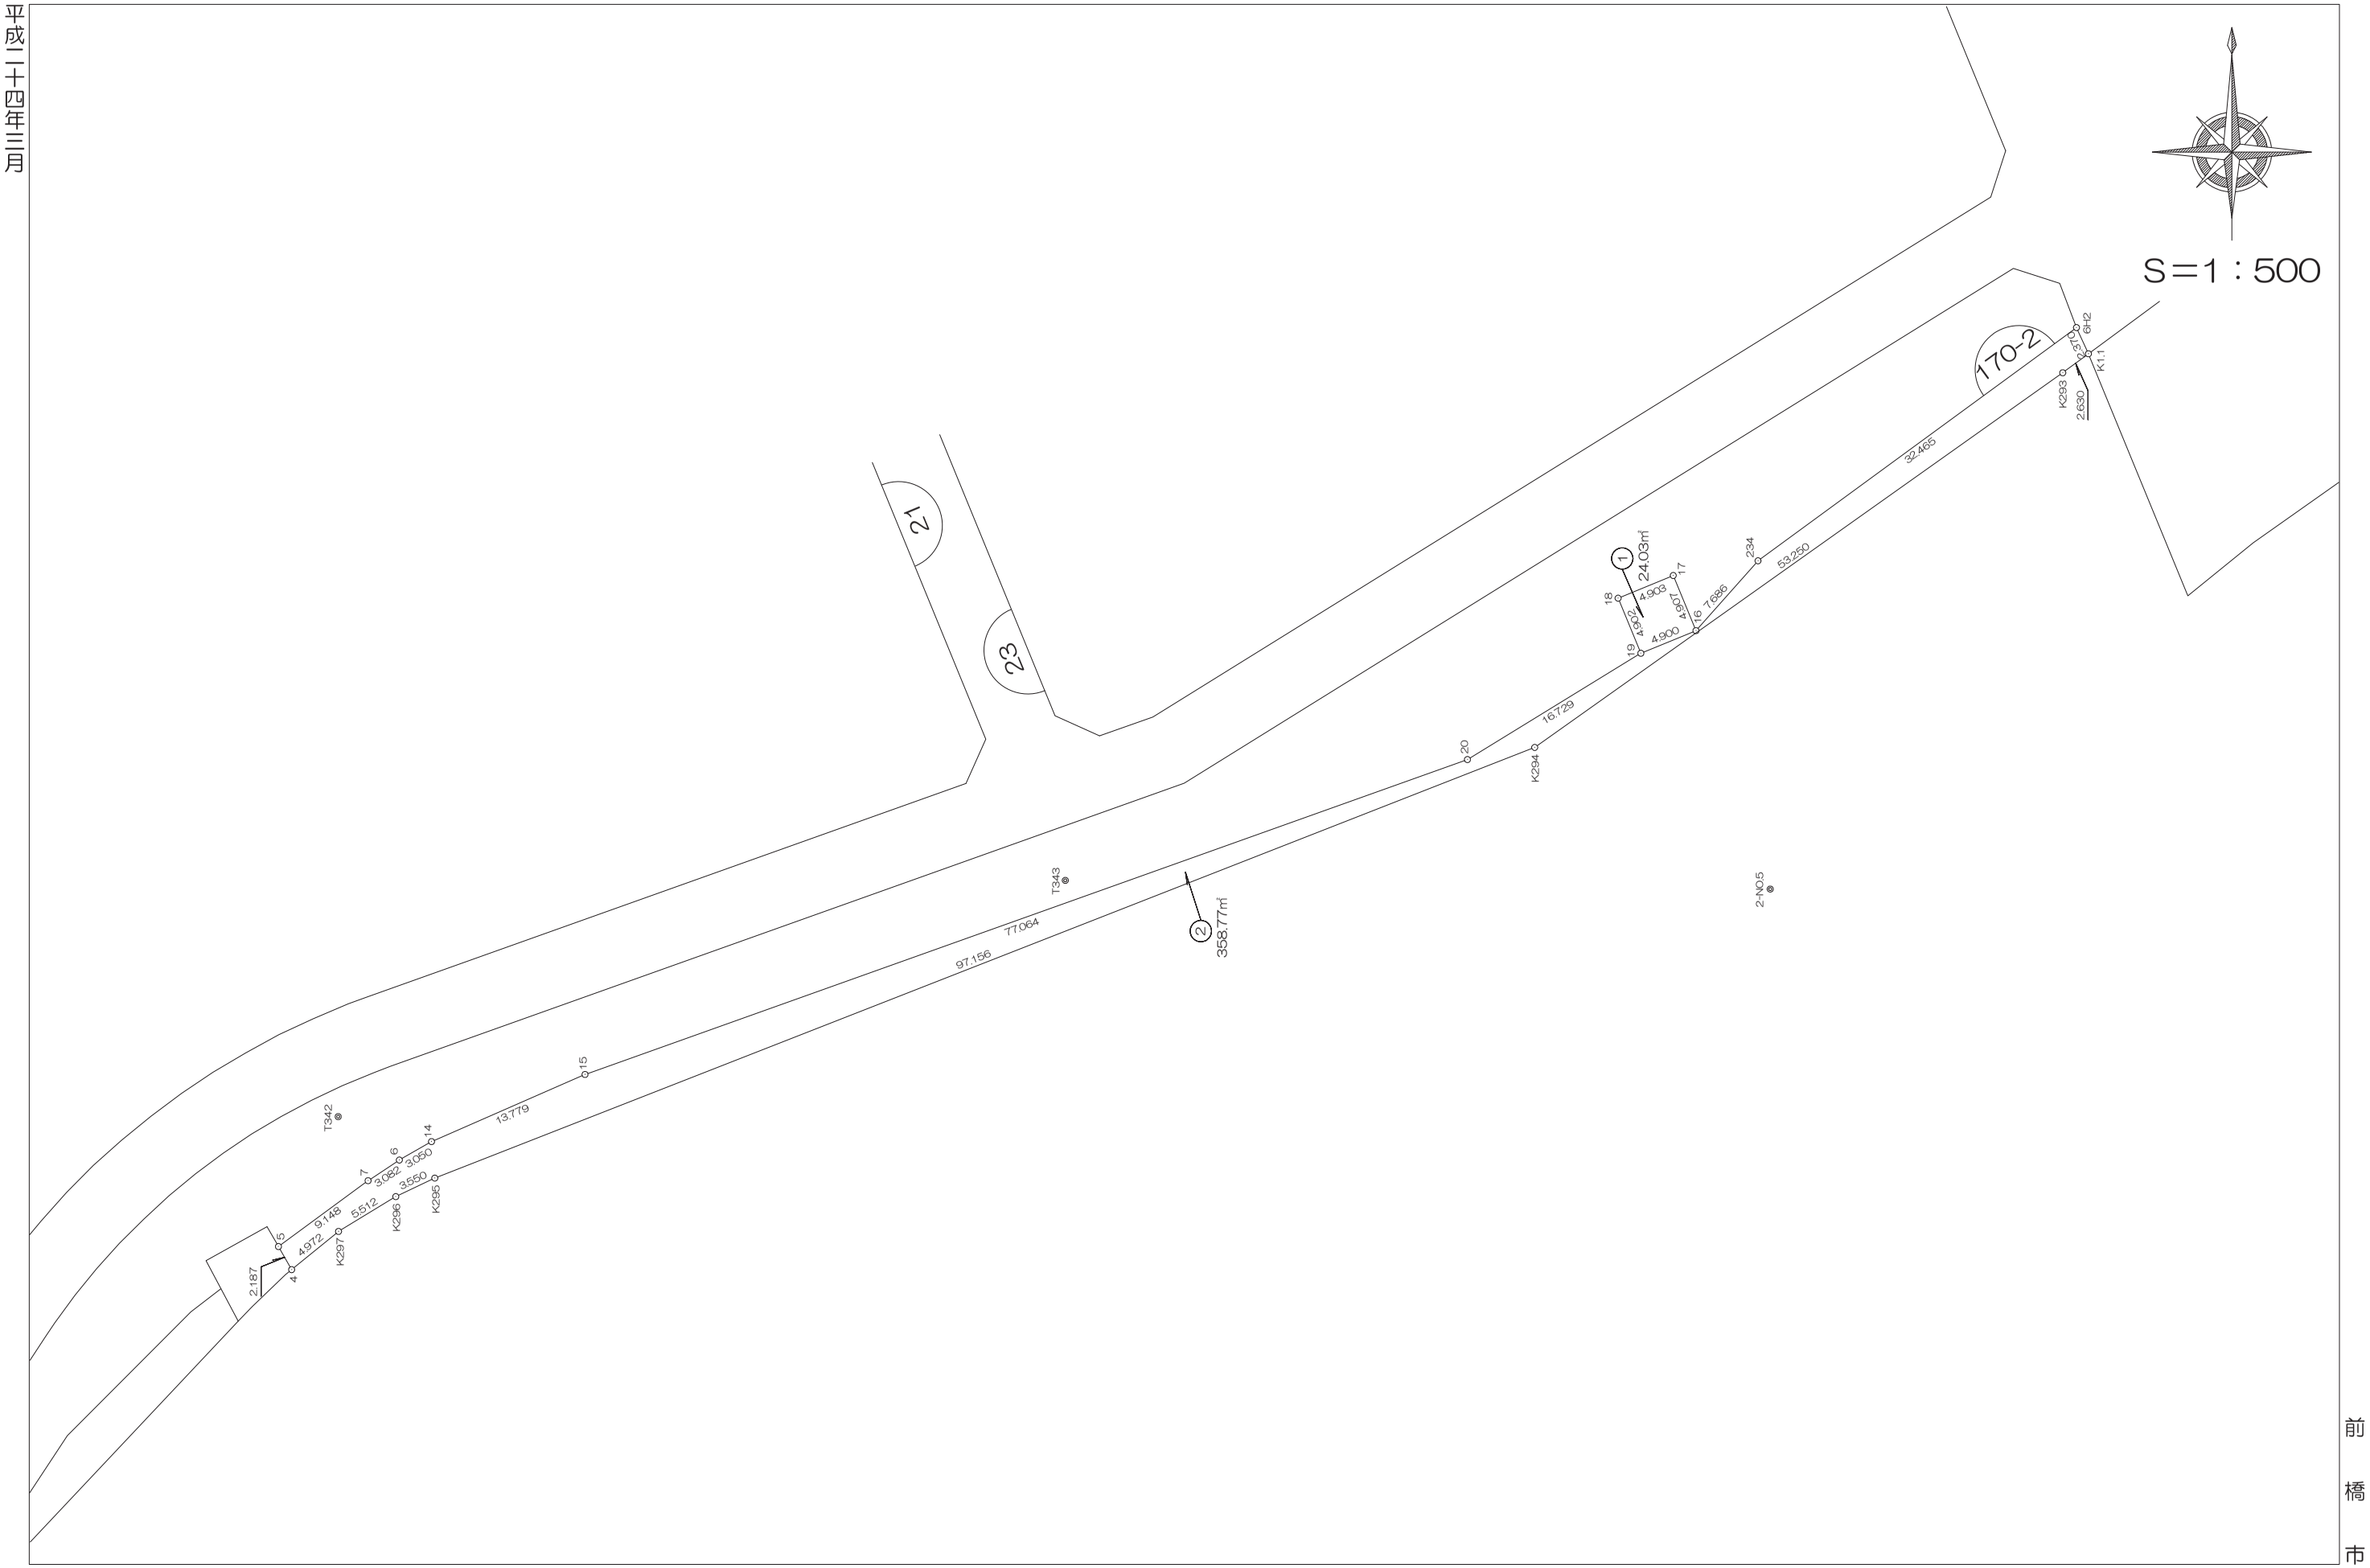


前橋市

# 画地出来形面積計算書

世界測地系

現場名：北部第三地区

地番名： 170-2_1

| 点 名 | Xn | Yn | 距 離 | 方 向 角 | Yn+1－Yn-1 | Xn×(Yn+1－Yn-1) |
|---|---|---|---|---|---|---|
| 170B.18 | 48239.023 | -70392.500 | 4.902 | 247° 32’51″ | -6.396 | -308536.791108 |
| 170B.19 | 48237.151 | -70397.030 | 4.900 | 157° 41’26″ | -2.670 | -128793.193170 |
| 170B.16 | 48232.618 | -70395.170 | 4.907 | 67° 35’06″ | 6.396 | 308495.824728 |
| 170B.17 | 48234.489 | -70390.634 | 4.903 | 337° 37’48″ | 2.670 | 128786.085630 |

| 倍 面 積 合 計 | -48.073920 |
|---|---|
| 1/2 | 24.0369600 |

| 合 計 面 積 | 24.0369600 |
|---|---|

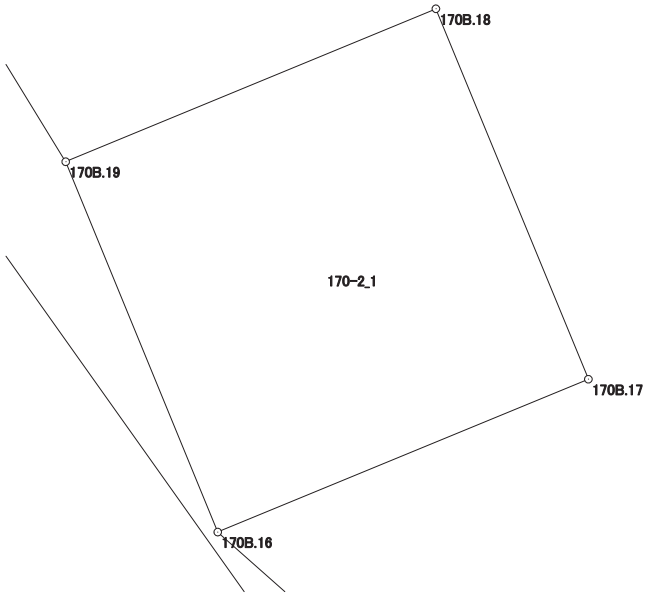

# 画地出来形面積計算書

世界測地系

現場名：北部第三地区

地番名： 170-2_2

| 点 名 | Xn | Yn | 距 離 | 方 向 角 | Yn+1－Yn-1 | Xn×(Yn+1－Yn-1) |
|---|---|---|---|---|---|---|
| 170B.19 | 48237.151 | -70397.030 | 16.729 | 328° 29’ 43″ | -10.602 | -511410.274902 |
| 170B.20 | 48251.414 | -70405.772 | 77.064 | 340° 21’ 50″ | -34.639 | -1671380.729546 |
| 170B.15 | 48323.996 | -70431.669 | 13.779 | 336° 23’ 01″ | -31.417 | -1518194.982332 |
| 170B.14 | 48336.621 | -70437.189 | 3.050 | 330° 10’ 25″ | -7.037 | -340144.801977 |
| 170B.6 | 48339.267 | -70438.706 | 3.082 | 326° 34’ 04″ | -3.215 | -155410.743405 |
| 170B.7 | 48341.839 | -70440.404 | 9.148 | 323° 42’ 00″ | -7.114 | -343903.842646 |
| 170B.5 | 48349.212 | -70445.820 | 2.187 | 240° 12’ 00″ | -7.314 | -353626.136568 |
| 170B.4 | 48348.125 | -70447.718 | 4.972 | 140° 50’ 11″ | 1.242 | 60048.371250 |
| K297 | 48344.270 | -70444.578 | 5.512 | 148° 41’ 00″ | 6.005 | 290307.341350 |
| K296 | 48339.561 | -70441.713 | 3.550 | 154° 36’ 42″ | 4.387 | 212065.654107 |
| K295 | 48336.354 | -70440.191 | 97.156 | 158° 37’ 16″ | 36.939 | 1785496.580406 |
| K294 | 48245.883 | -70404.774 | 53.250 | 144° 38’ 50″ | 66.228 | 3195228.339324 |
| K293 | 48202.452 | -70373.963 | 2.630 | 143° 33’ 57″ | 32.373 | 1560457.978596 |
| K1.1 | 48200.336 | -70372.401 | 2.370 | 65° 28’ 05″ | 3.718 | 179208.849248 |
| 6H2 | 48201.320 | -70370.245 | 32.465 | 323° 47’ 20″ | -17.023 | -820531.070360 |
| 234 | 48227.514 | -70389.424 | 7.686 | 311° 36’ 49″ | -24.925 | -1202070.786450 |
| 170B.16 | 48232.618 | -70395.170 | 4.900 | 337° 41’ 26″ | -7.606 | -366857.292508 |

| 倍 面 積 合 計 | -717.546413 |
|---|---|
| 1/2 | 358.7732065 |
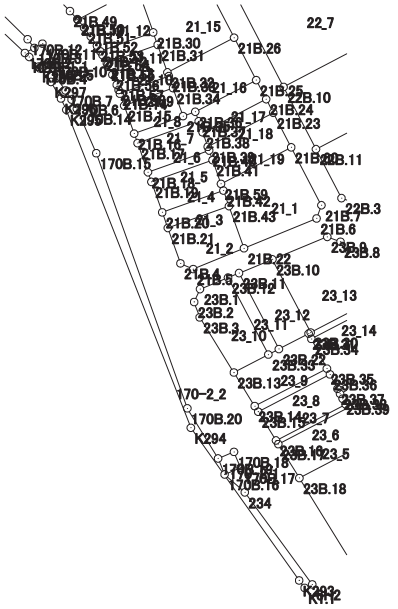
| 合 計 面 積 | 358.7732065 |
|---|---|