
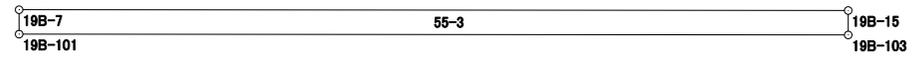


座標面積計算書

世界測地系 (測地成果2011)

地番 55-3

境界点	X 座標	Y 座標	辺長	方向角	備考		
19B-101	41866.511	-70188.554	33.568	90° 03' 17"			
19B-103	41866.479	-70154.986	0.980	359° 56' 30"			
19B-15	41867.459	-70154.987	33.567	270° 03' 23"			
19B-7	41867.492	-70188.554	0.981	180° 00' 00"			
面積算出公式		面積	32.9129175			街区 - 画地	19保1
$A = \frac{1}{2} \sum X_n \times (Y_{n+1} - Y_{n-1})$		地積	32.91				

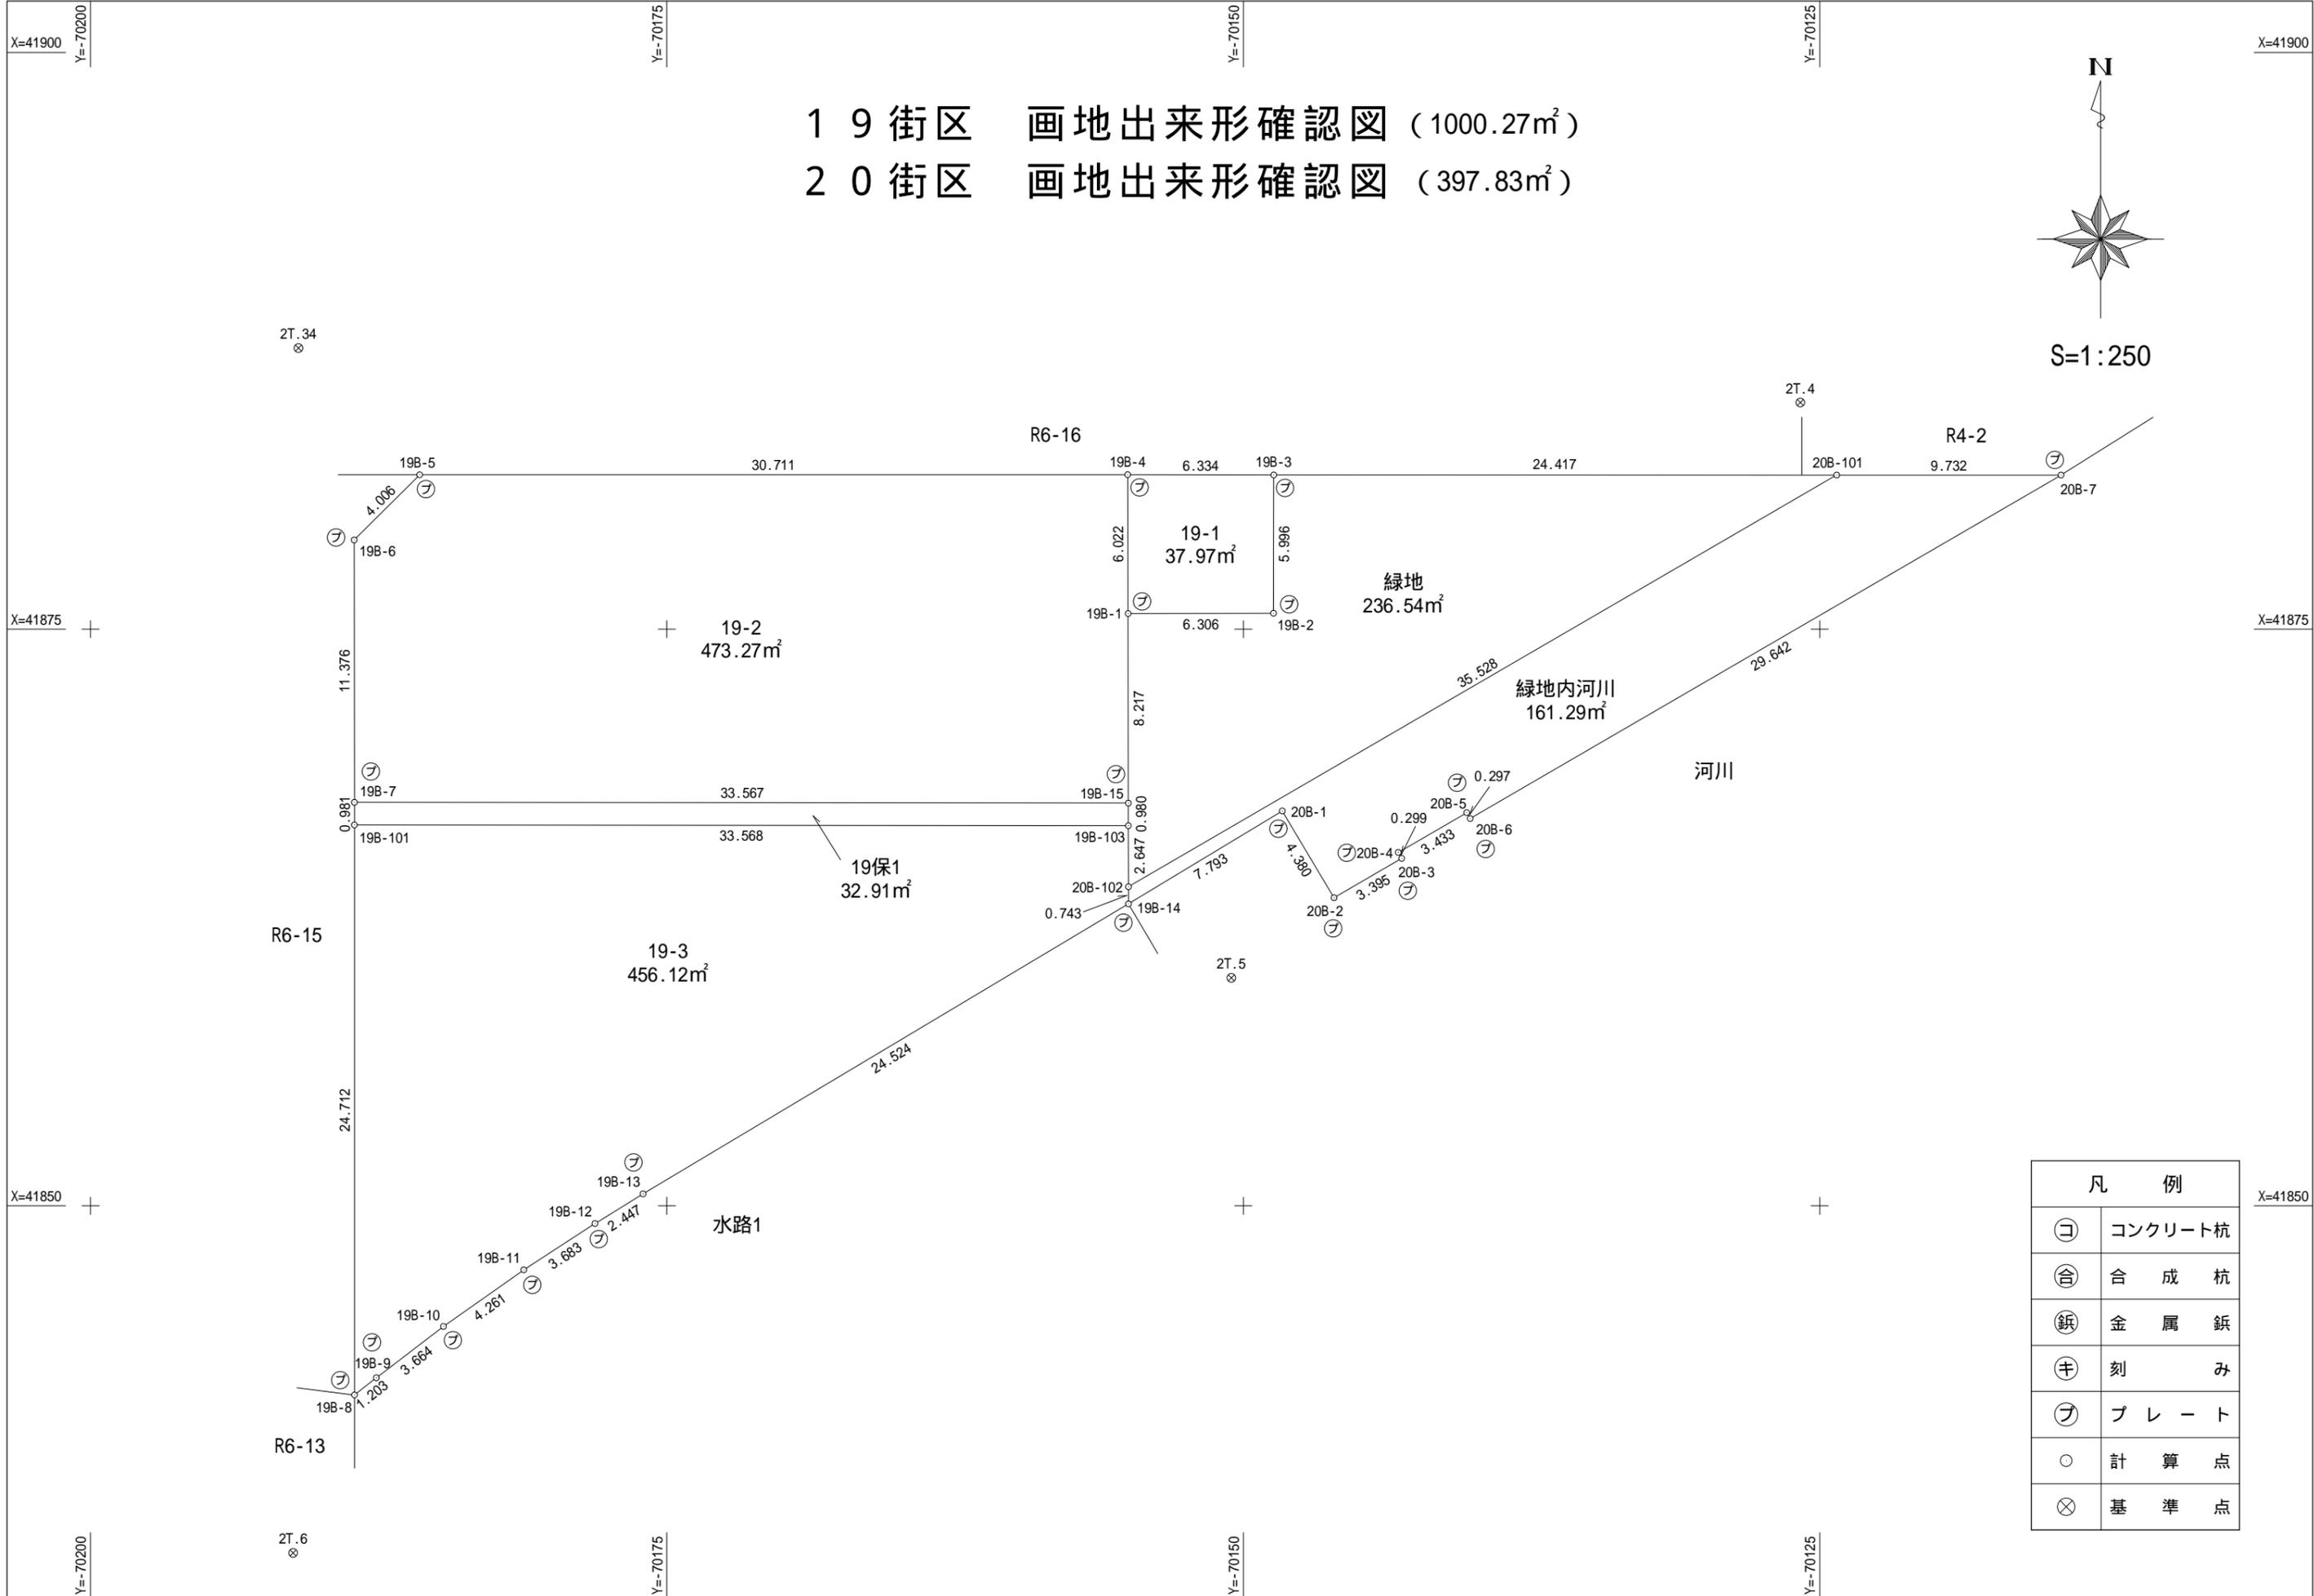

凡 例	
☐	コンクリート杭
⊕	合 成 杭
⊚	金 属 杭
⊕	刻 目
⊕	プ レ ー ト
○	計 算 点
⊗	基 準 点