


# 座標面積計算書

世界測地系 (測地成果2011)

地番 62-1


境界点	X 座標	Y 座標	辺長	方向角	備考				
9B-1	41681.080	-70230.522	23.526	270° 00' 26"					
9B-2	41681.083	-70254.048	18.348	179° 57' 45"					
9B-17	41662.735	-70254.036	23.510	89° 59' 51"					
9B-15	41662.736	-70230.526	18.344	0° 00' 45"					
面積算出公式		面積	431.4612240					街区 - 画地	9-1
$A = \frac{1}{2} \sum X_n \times (Y_{n+1} - Y_{n-1})$		地積	431.46						

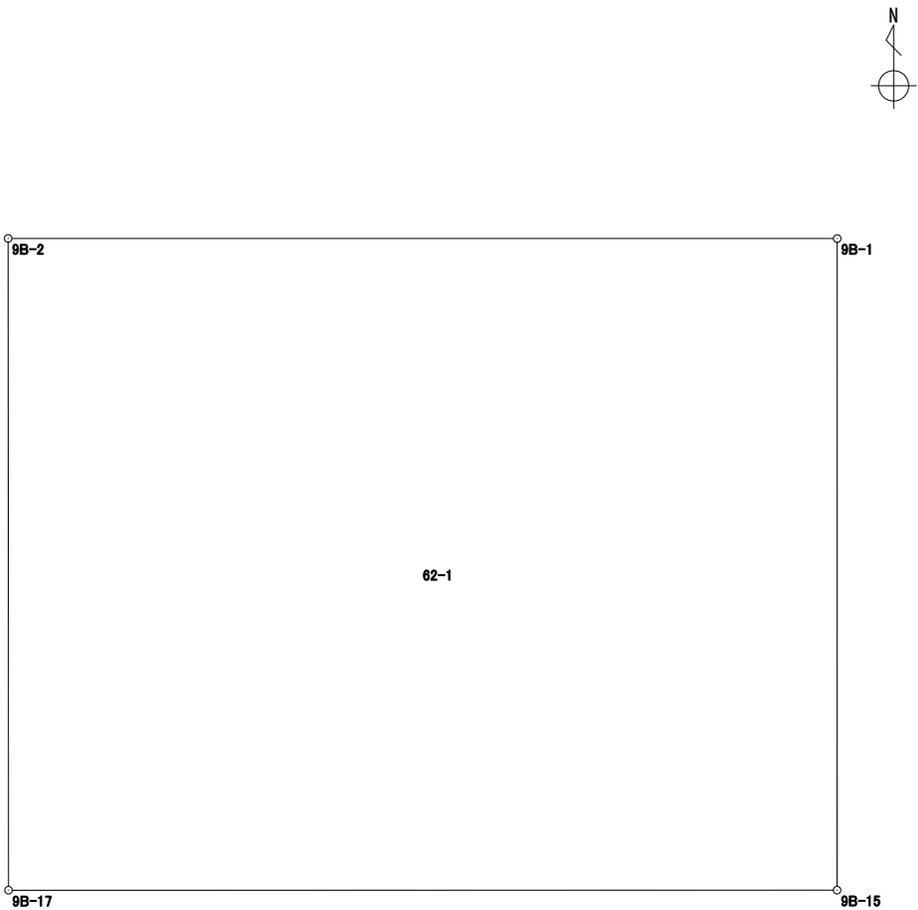





# 9 街区 画地出来形確認図 (2532.77m<sup>2</sup>)

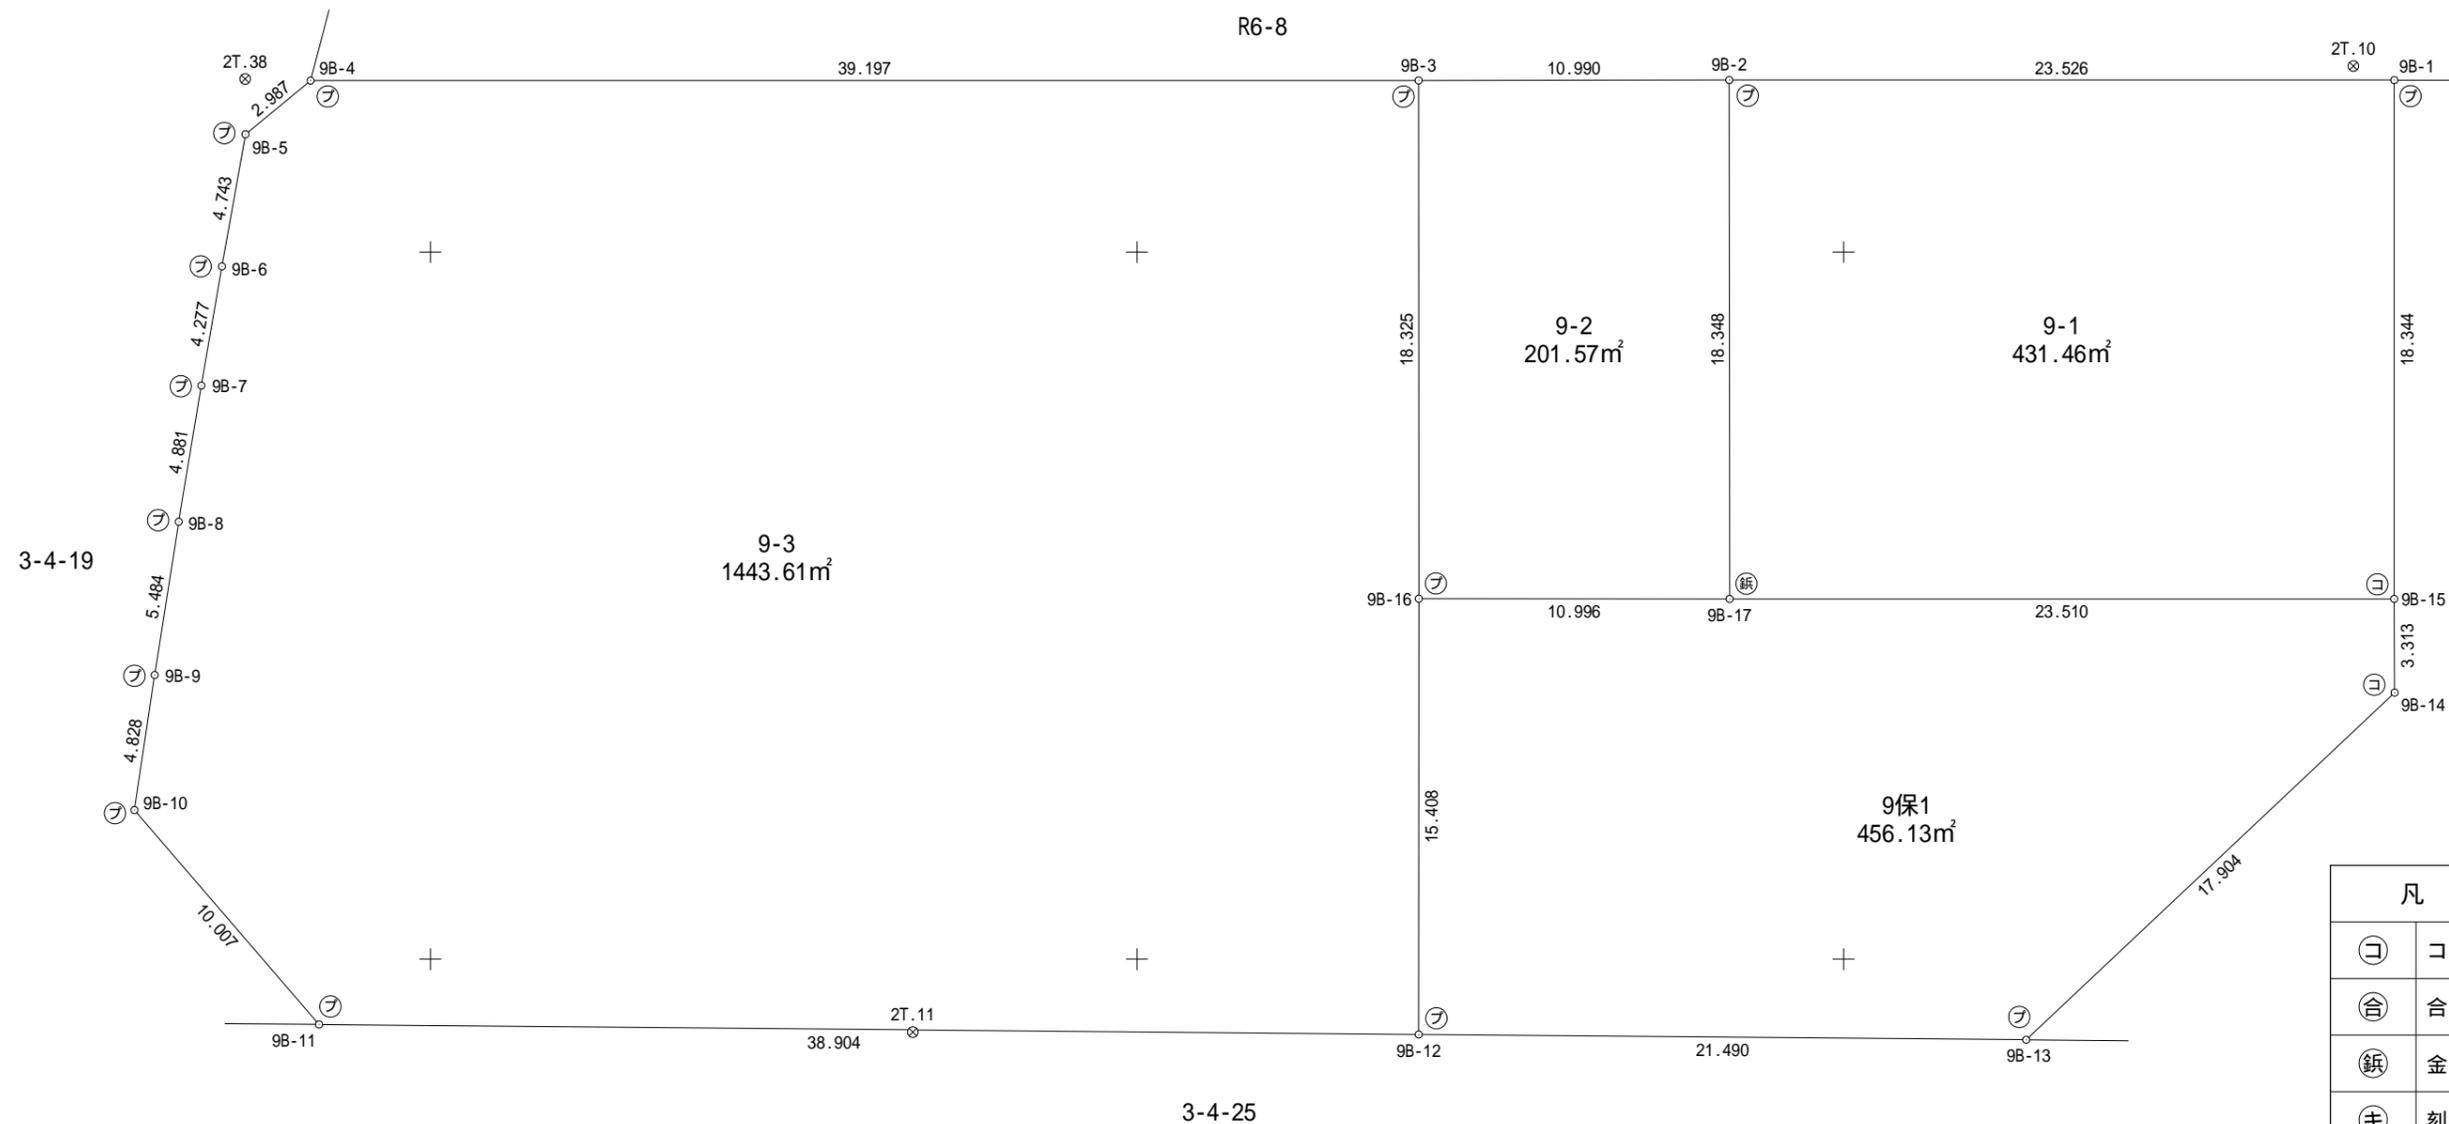

凡 例	
☐	コンクリート杭
⊕	合 成 杭
Ⓜ	金 属 杭
Ⓚ	刻 目
Ⓣ	プ レ ー ト
○	計 算 点
⊗	基 準 点