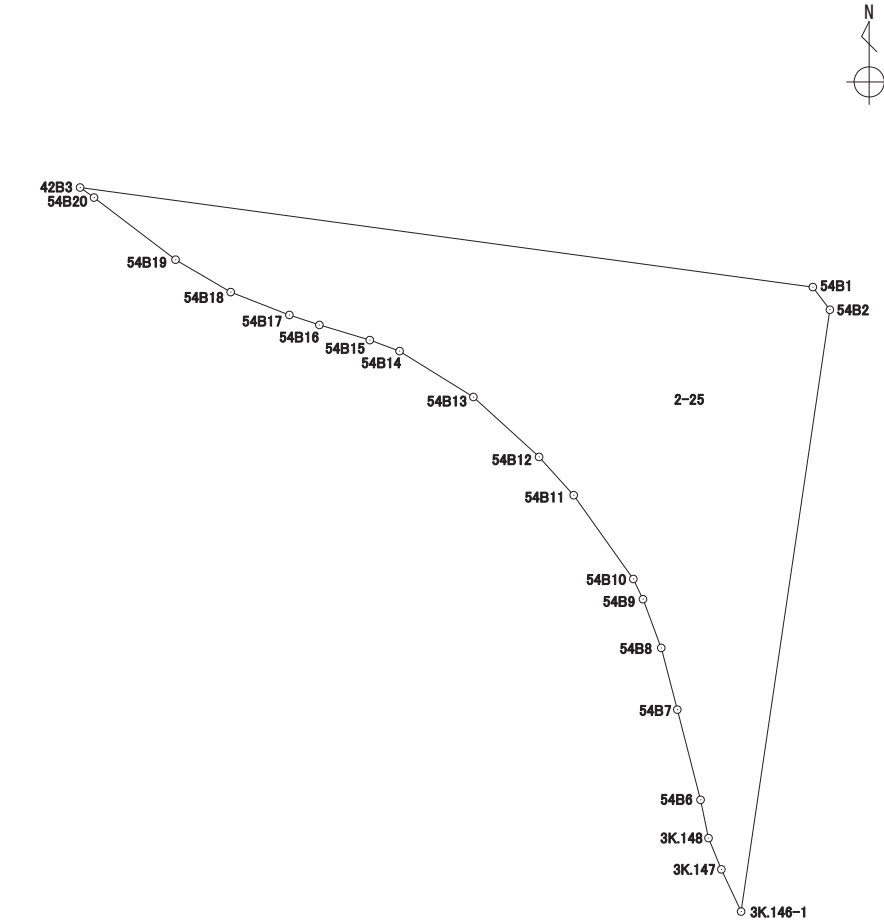



座 標 面 積 計 算 書

世界測地系（測地成果2011）

地番	2-25
----	------

境 界 点	X	Y	辺長	方向角	備考		
42B3	43167.434	-67522.083	104.820	97° 44' 14″			
54B1	43153.322	-67418.217	4.012	143° 02' 40″			
54B2	43150.116	-67415.805	86.218	188° 23' 14″			
3K.146-1	43064.820	-67428.381	6.603	334° 54' 07″			
3K.147	43070.800	-67431.182	4.790	337° 40' 12″			
3K.148	43075.231	-67433.002	5.540	348° 13' 54″			
54B6	43080.655	-67434.132	13.202	345° 33' 42″			
54B7	43093.441	-67437.424	9.035	345° 24' 14″			
54B8	43102.185	-67439.701	7.377	339° 24' 21″			
54B9	43109.091	-67442.296	3.170	334° 31' 05″			
54B10	43111.953	-67443.660	14.578	324° 32' 14″			
54B11	43123.827	-67452.118	7.312	317° 53' 36″			
54B12	43129.252	-67457.021	12.608	312° 21' 28″			
54B13	43137.747	-67466.338	12.313	301° 51' 21″			
54B14	43144.246	-67476.797	4.498	290° 20' 40″			
54B15	43145.810	-67481.015	7.458	286° 41' 25″			
54B16	43147.952	-67488.159	4.487	288° 25' 08″			
54B17	43149.370	-67492.417	8.926	291° 18' 37″			
54B18	43152.614	-67500.733	9.069	300° 25' 08″			
54B19	43157.206	-67508.554	14.527	307° 18' 59″			
54B20	43166.013	-67520.108	2.433	305° 44' 05″			
面積算出公式			面 積	3033.3913760	街 区 一 画 地	54—新公園2-1	
			地 積	3033.39			
A=1/2 Σ Xn (Y (n+1) -Y (n-1))							

5 4 街区 数量確認図 (3027.08㎡)

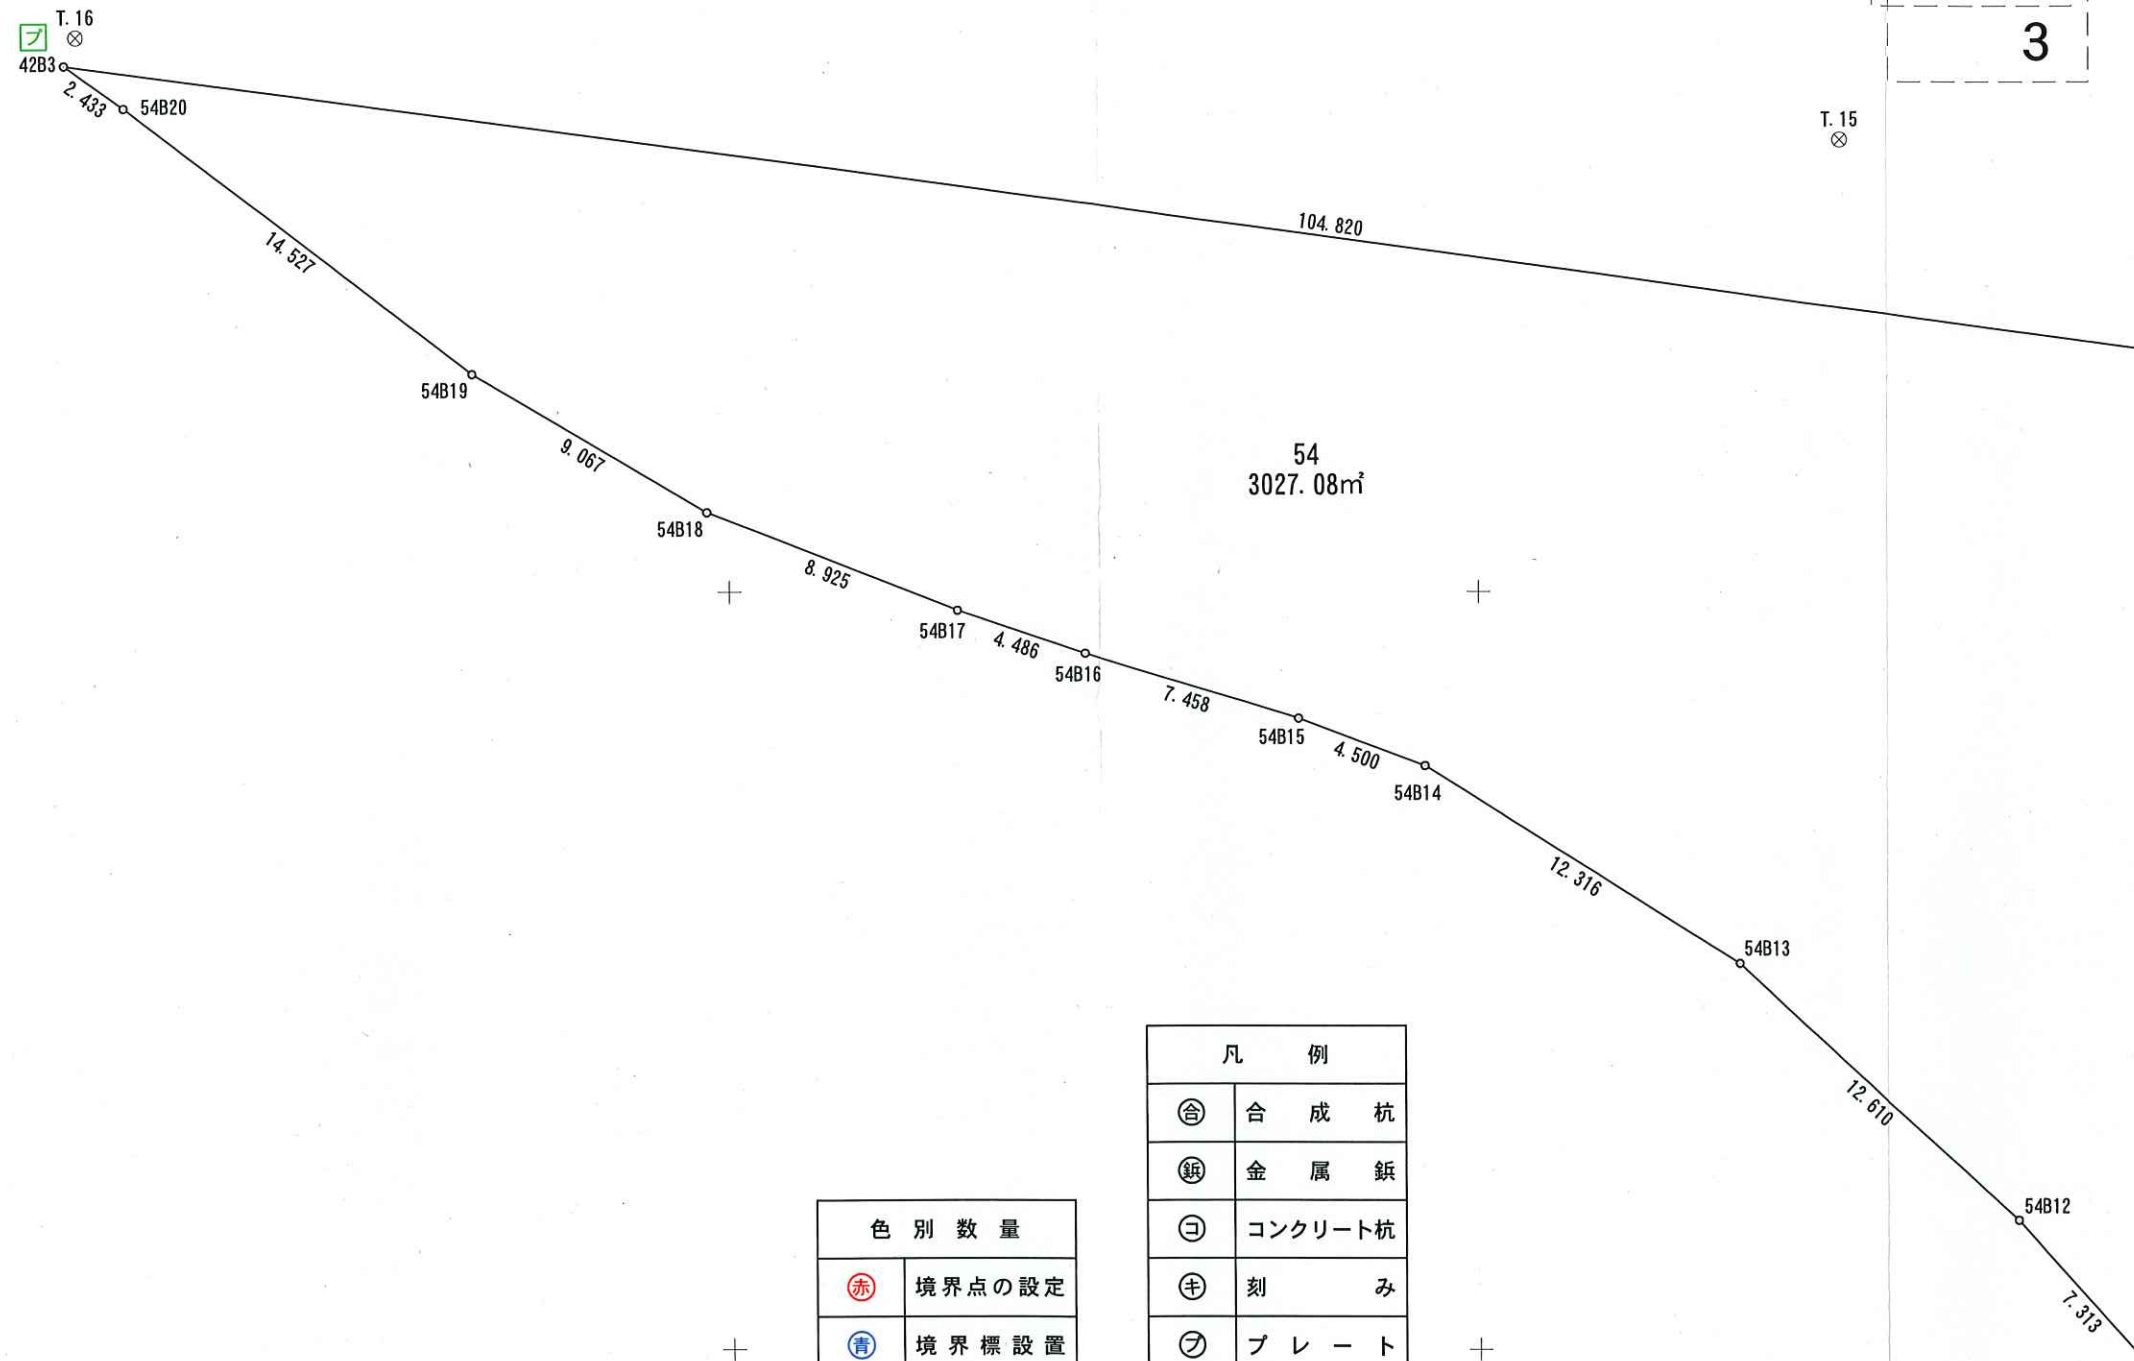


色 別 数 量	
赤	境界点の設定
青	境界標設置
橙	杭 打 ち
緑	既設境界標

凡 例	
⊕	合 成 杭
⊗	金 属 杭
⊙	コンクリート杭
⊕	刻 み
⊗	プ レ ー ト
⊙	基 準 点
⊙	計 算 点

5 4 街区 数量確認図 (3027.08m²)





S=1:250

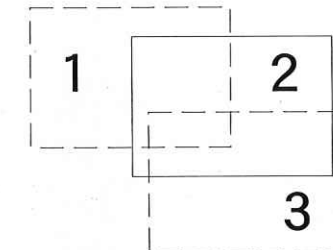

凡 例	
⊕	合 成 杭
⊙	金 属 鉋
⊖	コンクリート杭
⊕	刻 み
⊗	プ レ ー ト
⊗	基 準 点
○	計 算 点

色 別 数 量	
赤	境界点の設定
青	境界標設置
橙	杭 打 ち
緑	既設境界標

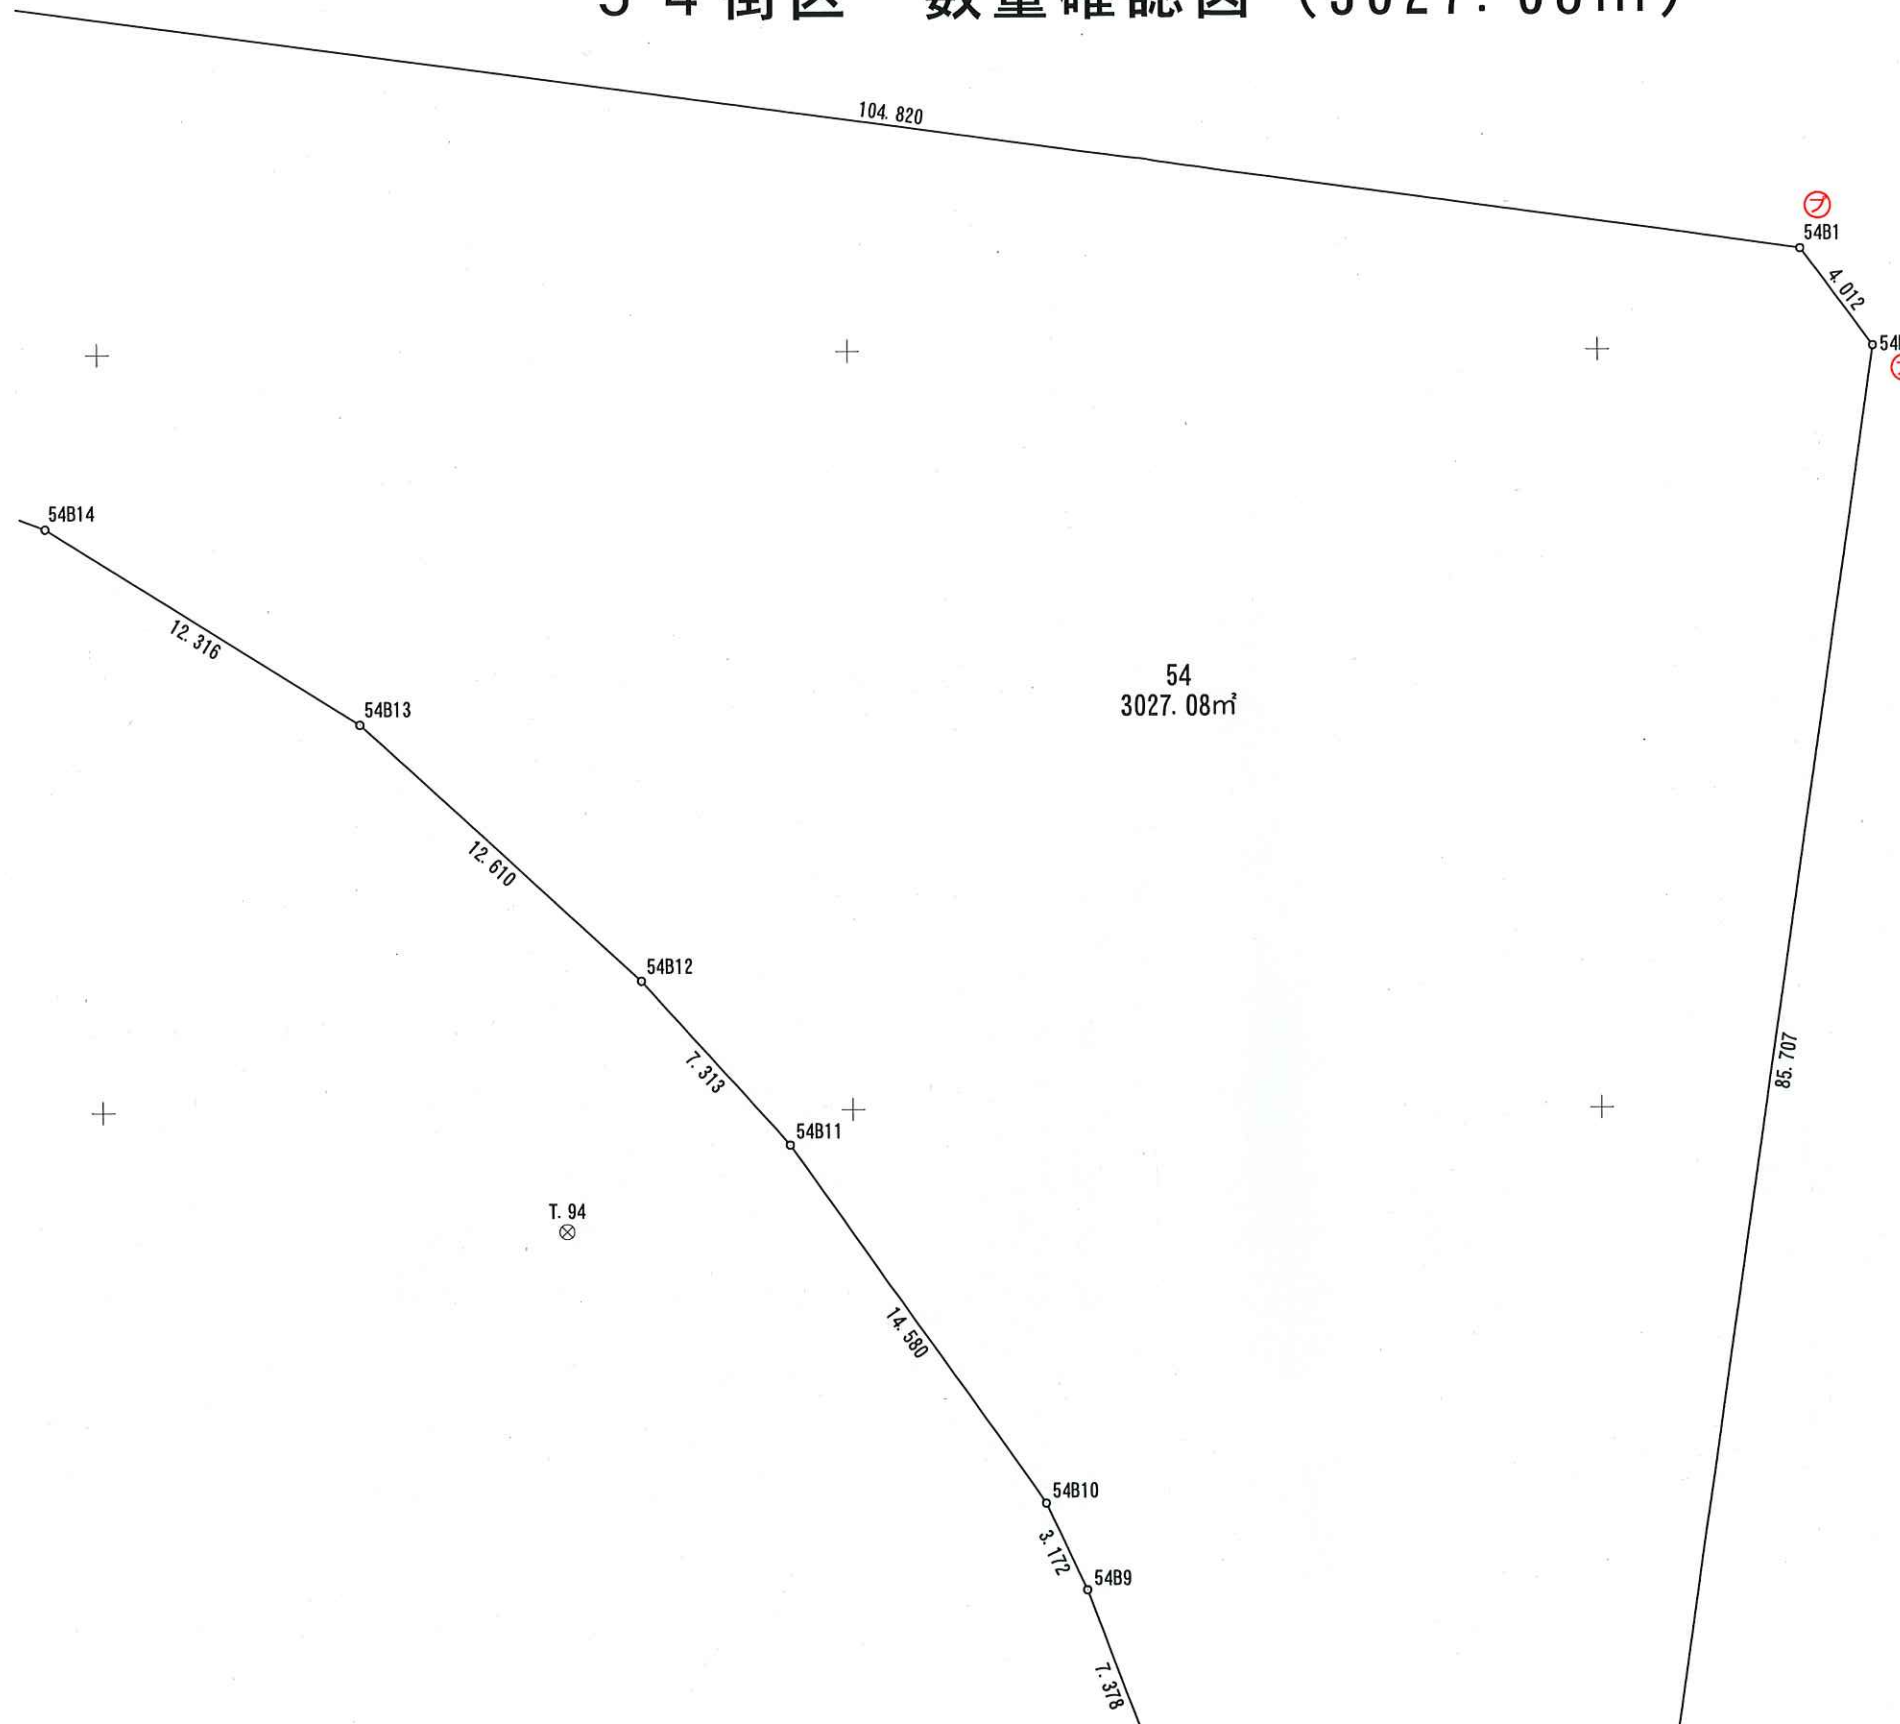

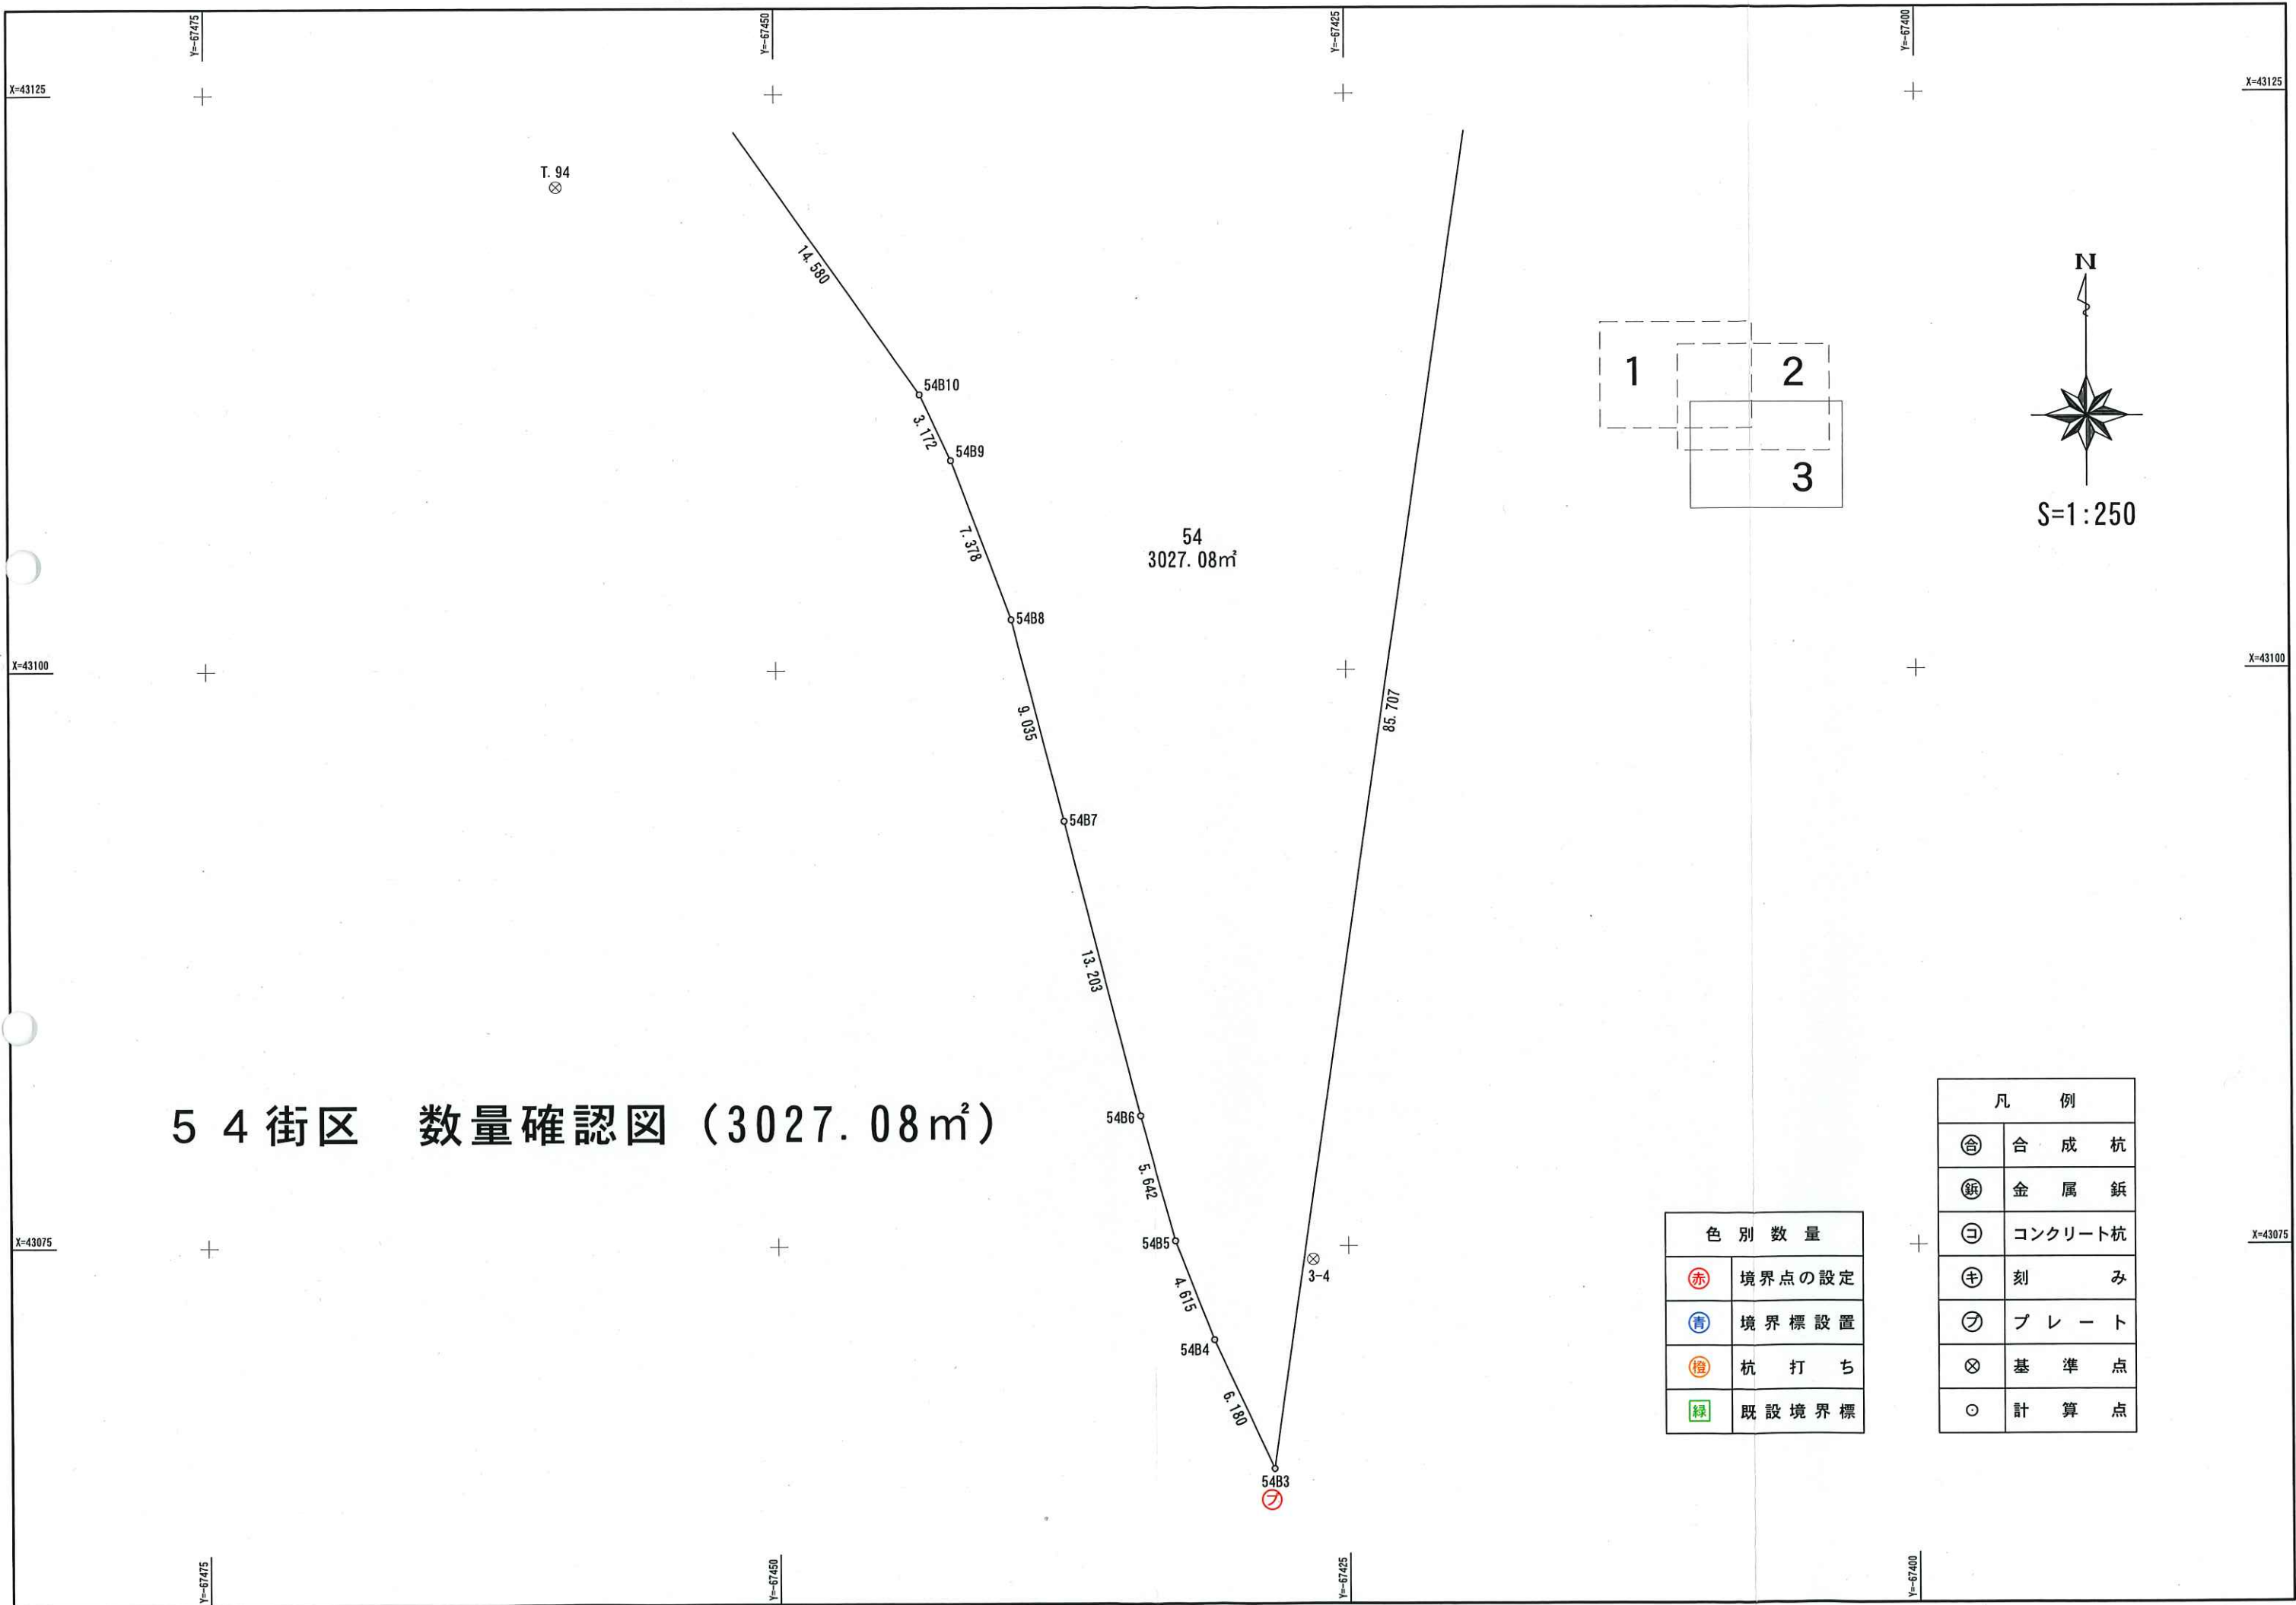

5 4 街区 数量確認図 (3027.08m²)

色 別 数 量	
赤	境界点の設定
青	境界標設置
橙	杭 打 ち
緑	既設境界標

凡 例	
合	合 成 杭
鋳	金 属 鋳
㊦	コンクリート杭
⊕	刻 目
㊦	プ レ ー ト
⊗	基 準 点
○	計 算 点