６４街区　画地出来形確認図（2958.81㎡）

S=1/500

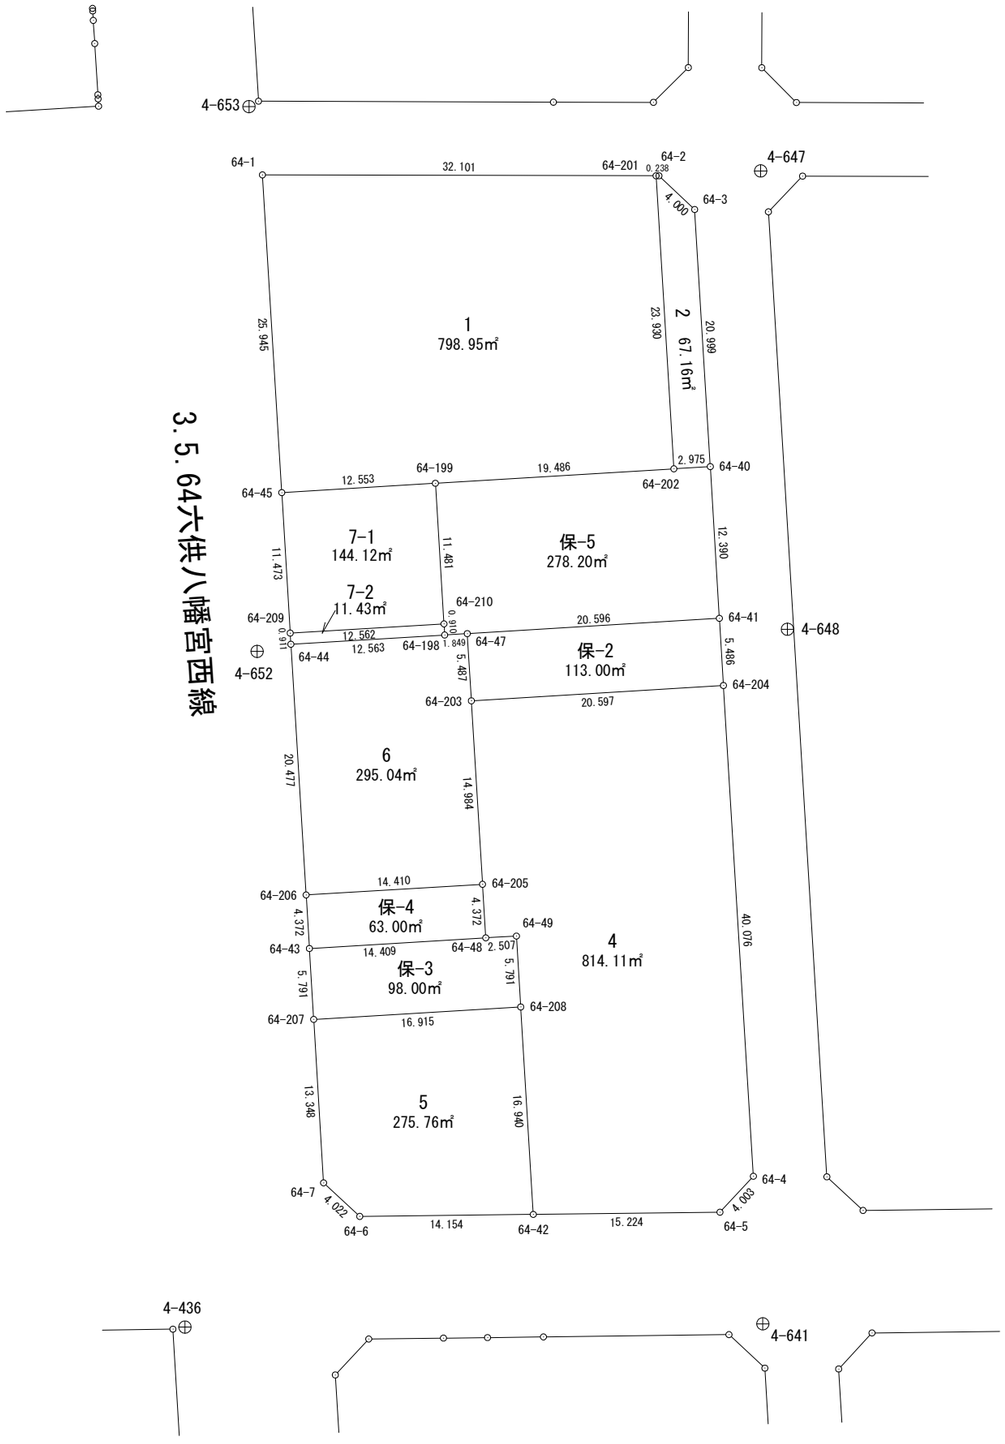

面積計算書（座標法）

世界測地系（測地成果2011）

所　在	地　番	公簿地目	現況地目	地　積	所 有 者
前橋市六供町二丁目	64-1			798.95　㎡	

点　名	X 座標	Y 座標	辺　長	方 向 角	測　角	DX	倍 積（Y×DX）
64-201	41553.046	-68147.367	32.101	270-07-49	93-36-49	23.959	-1632742.765953
64-1	41553.119	-68179.468	25.945	176-31-11	86-23-22	-25.824	1760666.581632
64-45	41527.222	-68177.893	12.553	86-32-01	90-00-50	-25.138	1713855.874234
64-199	41527.981	-68165.363	19.486	86-31-52	179-59-51	1.938	-132104.473494
64-202	41529.160	-68145.913	23.930	356-31-00	89-59-08	25.065	-1708077.309345
						倍面積	1597.907074
						面　積	798.9535370

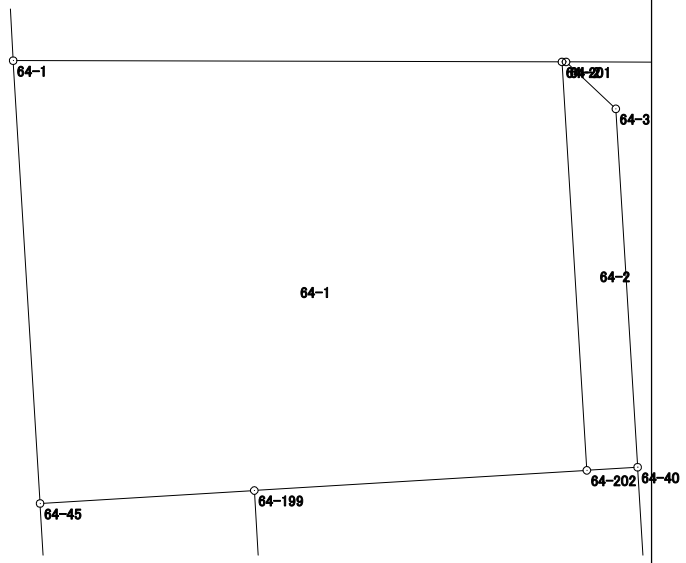

面積計算書（座標法）

世界測地系（測地成果2011）

所　在	地　番	公簿地目	現況地目	地　積	所 有 者
前橋市六供町二丁目	64-2			67.16　㎡	

点　名	X 座標	Y 座標	辺　長	方 向 角	測　角	DX	倍 積（Y×DX）
64-40	41529.340	-68142.943	20.999	356-30-59	89-59-05	21.140	-1440541.815020
64-3	41550.300	-68144.219	4.000	313-19-43	136-48-44	23.705	-1615358.711395
64-2	41553.045	-68147.129	0.238	270-14-27	136-54-44	2.746	-187132.016234
64-201	41553.046	-68147.367	23.930	176-31-00	86-16-33	-23.885	1627699.860795
64-202	41529.160	-68145.913	2.975	86-31-54	90-00-54	-23.706	1615467.013578
						倍面積	134.331724
						面　積	67.1658620

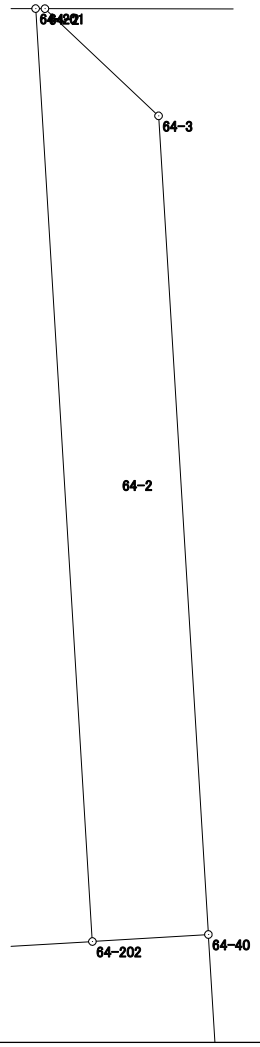

面積計算書（座標法）

世界測地系（測地成果2011）

所　在	地　番	公簿地目	現況地目	地　積	所 有 者
前橋市六供町二丁目	64-4			814.11　㎡	

点　名	X 座標	Y 座標	辺　長	方 向 角	測　角	DX	倍 積（Y×DX）
64-203	41510.248	-68162.429	14.984	176-31-33	89-59-59	-16.204	1104503.999516
64-205	41495.292	-68161.521	4.372	176-31-30	179-59-57	-19.320	1316880.585720
64-48	41490.928	-68161.256	2.507	86-42-26	90-10-56	-4.220	287640.500320
64-49	41491.072	-68158.753	5.791	176-32-05	269-49-39	-5.636	384142.731908
64-208	41485.292	-68158.403	16.940	176-31-52	179-59-47	-22.689	1546446.005667
64-42	41468.383	-68157.378	15.224	89-19-21	92-47-29	-16.729	1140204.776562
64-5	41468.563	-68142.155	4.003	42-55-29	133-36-08	3.111	-211990.244205
64-4	41471.494	-68139.429	40.076	356-30-29	133-35-00	42.933	-2925430.105257
64-204	41511.496	-68141.870	20.597	266-31-34	90-01-05	38.754	-2640770.029980
						倍面積	1628.220251
						面　積	814.1101255

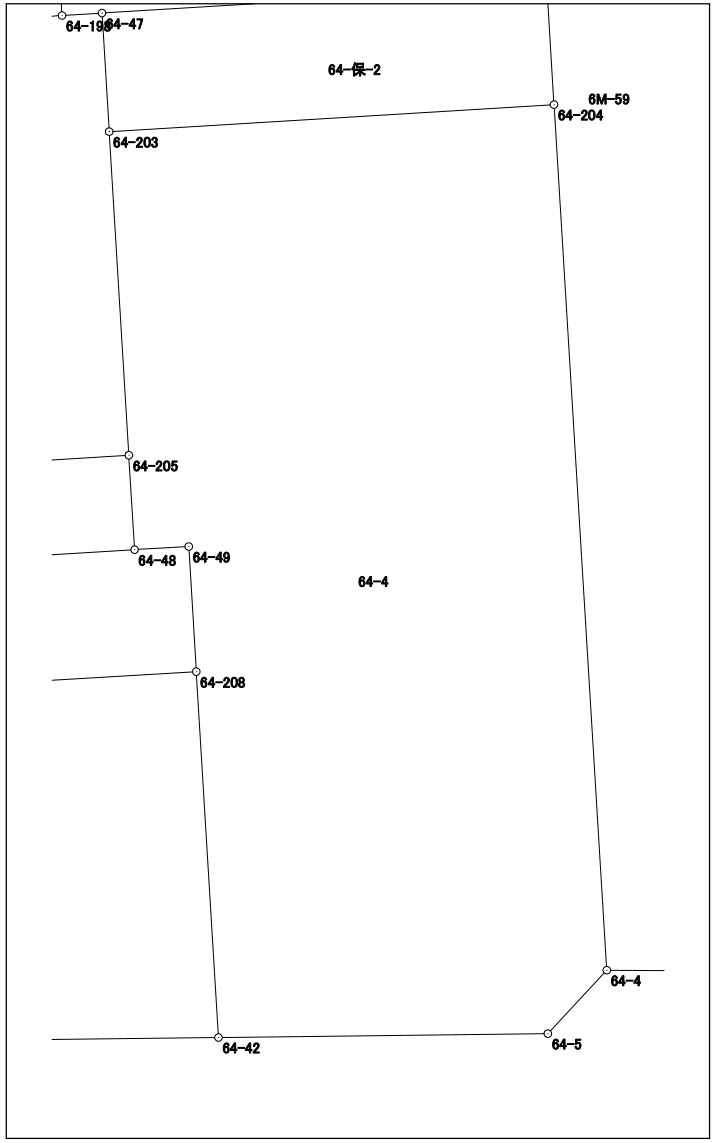

面積計算書（座標法）

世界測地系（測地成果2011）

所　在	地　番	公簿地目	現況地目	地　積	所 有 者
前橋市六供町二丁目	64-5			275.76　㎡	

点　名	X 座標	Y 座標	辺　長	方 向 角	測　角	DX	倍 積（Y×DX）
64-207	41484.278	-68175.288	13.348	176-31-47	89-57-59	-14.338	977497.279344
64-7	41470.954	-68174.480	4.022	132-50-38	136-18-51	-16.059	1094813.974320
64-6	41468.219	-68171.531	14.154	89-20-10	136-29-32	-2.571	175269.006201
64-42	41468.383	-68157.378	16.940	356-31-52	87-11-42	17.073	-1163650.914594
64-208	41485.292	-68158.403	16.915	266-33-48	90-01-56	15.895	-1083377.815685
						倍面積	551.529586
						面　積	275.7647930

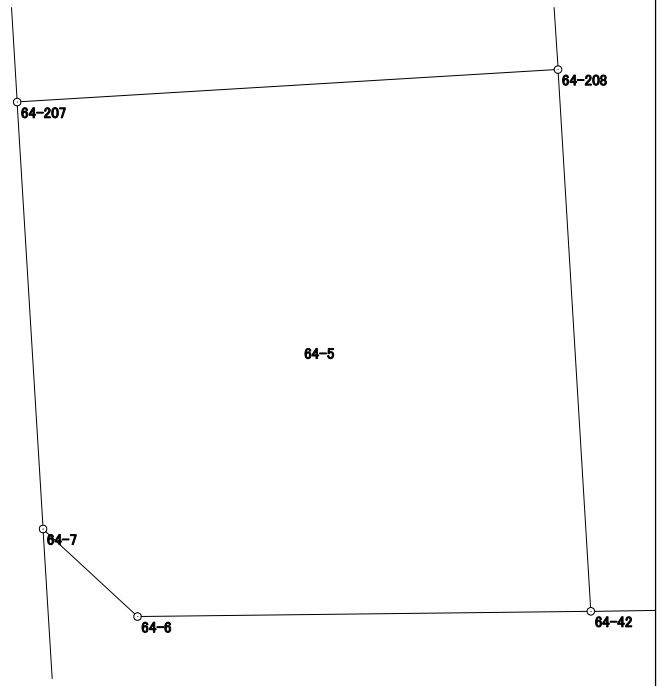

面積計算書（座標法）

世界測地系（測地成果2011）

所　在	地　番	公簿地目	現況地目	地　積	所 有 者
前橋市六供町二丁目	64-6			295.04　㎡	

点　名	X 座標	Y 座標	辺　長	方 向 角	測　角	DX	倍 積（Y×DX）
64-205	41495.292	-68161.521	14.984	356-31-33	89-59-14	15.826	-1078724.231346
64-203	41510.248	-68162.429	5.487	356-31-15	179-59-42	20.433	-1392762.911757
64-47	41515.725	-68162.762	1.849	266-31-41	90-00-26	5.365	-365693.218130
64-198	41515.613	-68164.608	12.563	266-34-05	180-02-24	-0.864	58894.221312
64-44	41514.861	-68177.148	20.477	176-31-11	89-57-06	-21.191	1444741.943268
64-206	41494.422	-68175.905	14.410	86-32-19	90-01-08	-19.569	1334134.284945
						倍面積	590.088292
						面　積	295.0441460

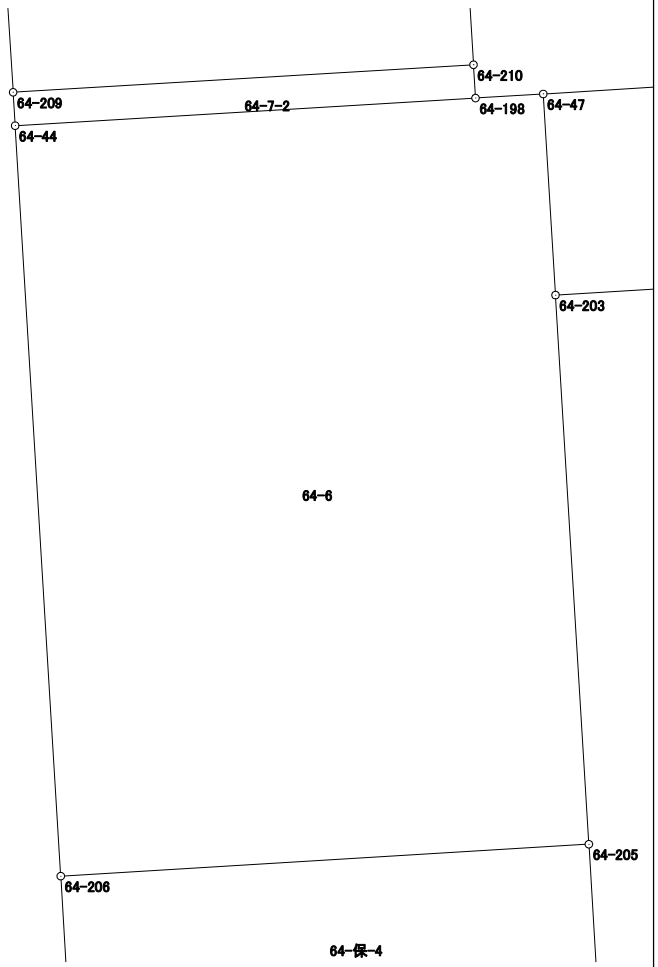

面積計算書（座標法）

世界測地系（測地成果2011）

所　在	地　番	公簿地目	現況地目	地　積	所 有 者
前橋市六供町二丁目	64-7-1			144.12　㎡	

点　名	X 座標	Y 座標	辺　長	方 向 角	測　角	DX	倍 積（Y×DX）
64-199	41527.981	-68165.363	12.553	266-32-01	90-01-44	10.701	-729437.549463
64-45	41527.222	-68177.893	11.473	176-33-07	90-01-06	-12.211	832520.251423
64-209	41515.770	-68177.203	12.562	86-34-22	90-01-15	-10.701	729564.249303
64-210	41516.521	-68164.663	11.481	356-30-17	89-55-55	12.211	-832358.699893
						倍面積	288.251370
						面　積	144.1256850

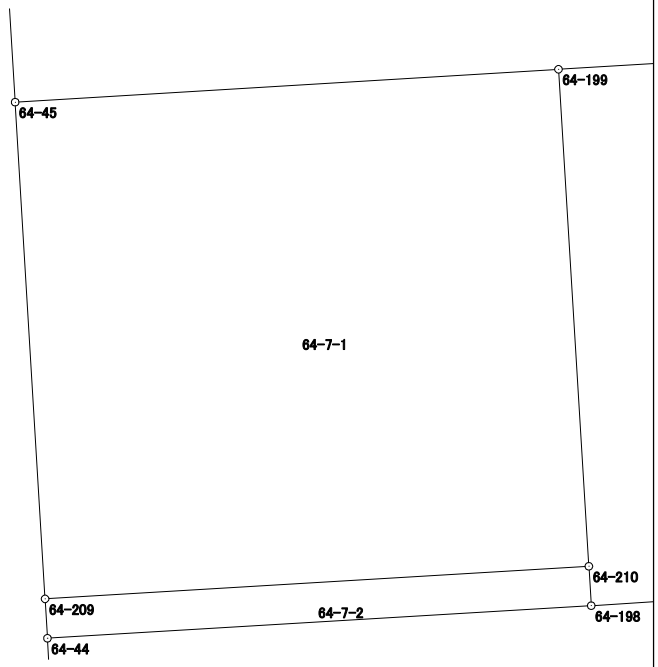

面積計算書（座標法）

世界測地系（測地成果2011）

所　在	地　番	公簿地目	現況地目	地　積	所 有 者
前橋市六供町二丁目	64-7-2			11.43　㎡	

点　名	X 座標	Y 座標	辺　長	方 向 角	測　角	DX	倍 積（Y×DX）
64-209	41515.770	-68177.203	0.911	176-32-15	89-57-53	-1.660	113174.156980
64-44	41514.861	-68177.148	12.563	86-34-05	90-01-50	-0.157	10703.812236
64-198	41515.613	-68164.608	0.910	356-32-01	89-57-56	1.660	-113153.249280
64-210	41516.521	-68164.663	12.562	266-34-22	90-02-21	0.157	-10701.852091
						倍面積	22.867845
						面　積	11.4339225

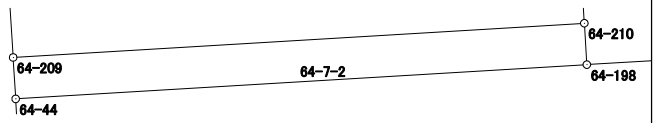

面積計算書（座標法）

世界測地系（測地成果2011）

所　在	地　番	公簿地目	現況地目	地　積	所 有 者
前橋市六供町二丁目	64-保-2			113.00　㎡	

点　名	X 座標	Y 座標	辺　長	方 向 角	測　角	DX	倍 積（Y×DX）
64-47	41515.725	-68162.762	5.487	176-31-15	89-59-31	-6.724	458326.411688
64-203	41510.248	-68162.429	20.597	86-31-34	90-00-19	-4.229	288258.912241
64-204	41511.496	-68141.870	5.486	356-30-35	89-59-01	6.724	-458185.933880
64-41	41516.972	-68142.204	20.596	266-31-44	90-01-09	4.229	-288173.380716
						倍面積	226.009333
						面　積	113.0046665

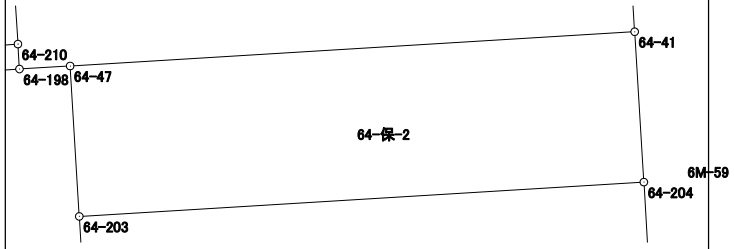

面積計算書（座標法）

世界測地系（測地成果2011）

所　在	地　番	公簿地目	現況地目	地　積	所 有 者
前橋市六供町二丁目	64-保-3			98.00　㎡	

点　名	X 座標	Y 座標	辺　長	方 向 角	測　角	DX	倍 積（Y×DX）
64-48	41490.928	-68161.256	14.409	266-32-19	179-49-53	-1.014	69115.513584
64-43	41490.058	-68175.639	5.791	176-31-30	89-59-11	-6.650	453367.999350
64-207	41484.278	-68175.288	16.915	86-33-48	90-02-18	-4.766	324923.422608
64-208	41485.292	-68158.403	5.791	356-32-05	89-58-17	6.794	-463068.189982
64-49	41491.072	-68158.753	2.507	266-42-26	90-10-21	5.636	-384142.731908
						倍面積	196.013652
						面　積	98.0068260

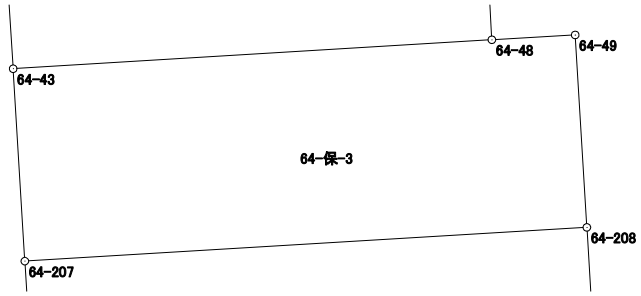

面積計算書（座標法）

世界測地系（測地成果2011）

所　在	地　番	公簿地目	現況地目	地　積	所 有 者
前橋市六供町二丁目	64-保-4			63.00　㎡	

点　名	X 座標	Y 座標	辺　長	方 向 角	測　角	DX	倍 積（Y×DX）
64-48	41490.928	-68161.256	4.372	356-31-30	89-59-11	5.234	-356756.013904
64-205	41495.292	-68161.521	14.410	266-32-19	90-00-49	3.494	-238156.354374
64-206	41494.422	-68175.905	4.372	176-30-43	89-58-24	-5.234	356832.686770
64-43	41490.058	-68175.639	14.409	86-32-19	90-01-36	-3.494	238205.682666
						倍面積	126.001158
						面　積	63.0005790

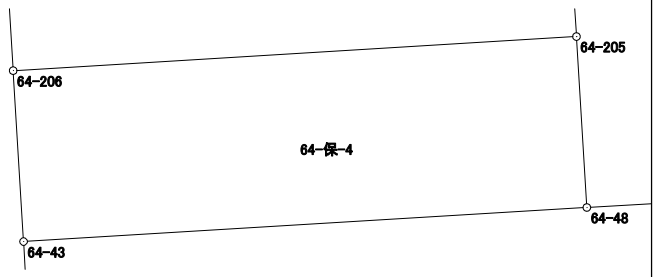

面積計算書（座標法）

世界測地系（測地成果2011）

所　在	地　番	公簿地目	現況地目	地　積	所 有 者
前橋市六供町二丁目	64-保-5			278.20　㎡	
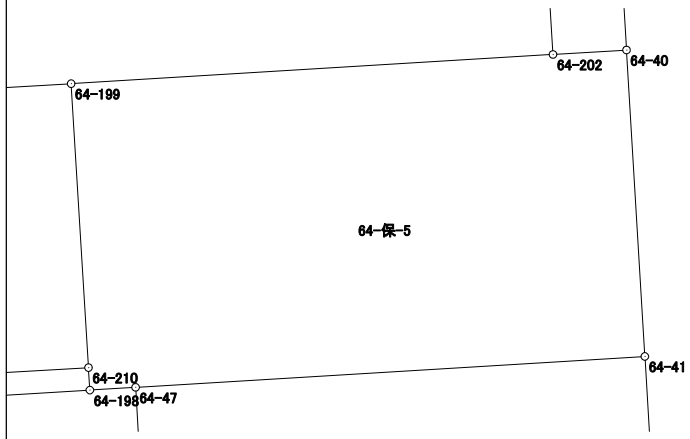
点　名	X 座標	Y 座標	辺　長	方 向 角	測　角	DX	倍 積（Y×DX）
64-199	41527.981	-68165.363	11.481	176-30-17	89-58-25	-12.639	861542.022957
64-210	41516.521	-68164.663	0.910	176-32-01	180-01-44	-12.368	843060.551984
64-198	41515.613	-68164.608	1.849	86-31-41	89-59-40	-0.796	54259.027968
64-47	41515.725	-68162.762	20.596	86-31-44	180-00-03	1.359	-92633.193558
64-41	41516.972	-68142.204	12.390	356-34-50	90-03-06	13.615	-927756.107460
64-40	41529.340	-68142.943	2.975	266-31-54	89-57-04	12.188	-830526.189284
64-202	41529.160	-68145.913	19.486	266-31-52	179-59-58	-1.359	92610.295767
						倍面積	556.408374
						面　積	278.2041870