

群馬総社 駅まちレター

いま、群馬総社駅が変わろうとしています。
どんな“駅まち”にしたいか、
みんなで考えるワークショップを実施しています。
この通信ではその様子をお届けします。

群馬総社駅まちワークショップ 第5回（最終回）開催報告書

群馬総社“駅まち”ワークショップとは

前橋市では令和12年度の供用開始を目指し、JR群馬総社駅の西口開設（駅舎・東西自由通路の整備、西口駅前広場・西口アクセス道路の整備等）事業に取り組んでおります。
この事業を契機に群馬総社駅が将来に渡って、皆様に親しみを持っていただける駅となるよう、群馬総社駅周辺がどうなるとよいか、新しい“駅まち”でどのように過ごしたいかなど、皆様と一緒に群馬総社駅の未来について考えるワークショップを開催しています。

“群馬総社駅周辺” & “駅まちエリア”とは？

群馬総社駅周辺 = 群馬総社駅を中心とした徒歩圏エリア（群馬総社駅を中心に概ね半径1km）

駅まちエリア = 群馬総社駅を中心としたエリア（群馬総社駅を中心に概ね半径100～200m ※東西自由通路、東西駅前広場、隣接地域までを含む）

群馬総社“駅まち”ビジョンとは

群馬総社駅周辺の地域特性分析と令和5年度に開催した駅まちディスカッションで、参加者の皆様からいただいたアイデアをも基に、「総社らしい」駅を中心としたまちづくり実現のための方向性をまとめたもの。

第5回ワークショップ開催概要

日時：2025年1月25日（土）13:30～15:30
会場：総社市民サービスセンター ホール
参加者：31名



群馬総社駅まちワークショップの開催状況はこちらのQRコードからご確認ください。

ワークショップ全体の振り返り

第1・2回では、群馬総社駅周辺の将来像や駅まちエリアコンセプト等をまとめた「群馬総社”駅まち”ビジョン」の作成に向けて、駅周辺や駅まちエリアがどのようになるとよいか考えました。

第3・4回では、「群馬総社”駅まち”ビジョン」を踏まえながら、西口駅前広場の整備イメージ作成に向けて、西口駅前広場がどうなればよいか、どのように過ごしたいかなどのアイデアを出し合いました。

■これまでのワークショップ概要

第1回（2024.1.28）

- 群馬総社駅周辺の将来像（ランドデザイン）を考えよう
- 新しい駅まちエリアの使い方を考えよう

第2回（2024.3.2）

- 群馬総社駅周辺の将来像（ランドデザイン）を確認しよう
- 「駅まちタイムライン（1日の流れ）」を考えよう

第3回（2024.6.29）

- シーンから西口駅前広場の「しつらえ」を考えよう
- 西口駅前広場のレイアウトを考えよう

第4回（2024.9.29）


- 交流広場の配置およびロータリー内の配置を確認しよう
- しつらえのレイアウトについて考えよう

→ 群馬総社”駅まち”ビジョン作成

→ 西口駅前広場整備イメージ作成

意見まとめ及び改善方針

第4回駅まちワークショップにおいて、西口駅前広場のレイアウト案に対する皆様から頂いたご意見やアイデアを基に、事務局で改善方針をまとめました。

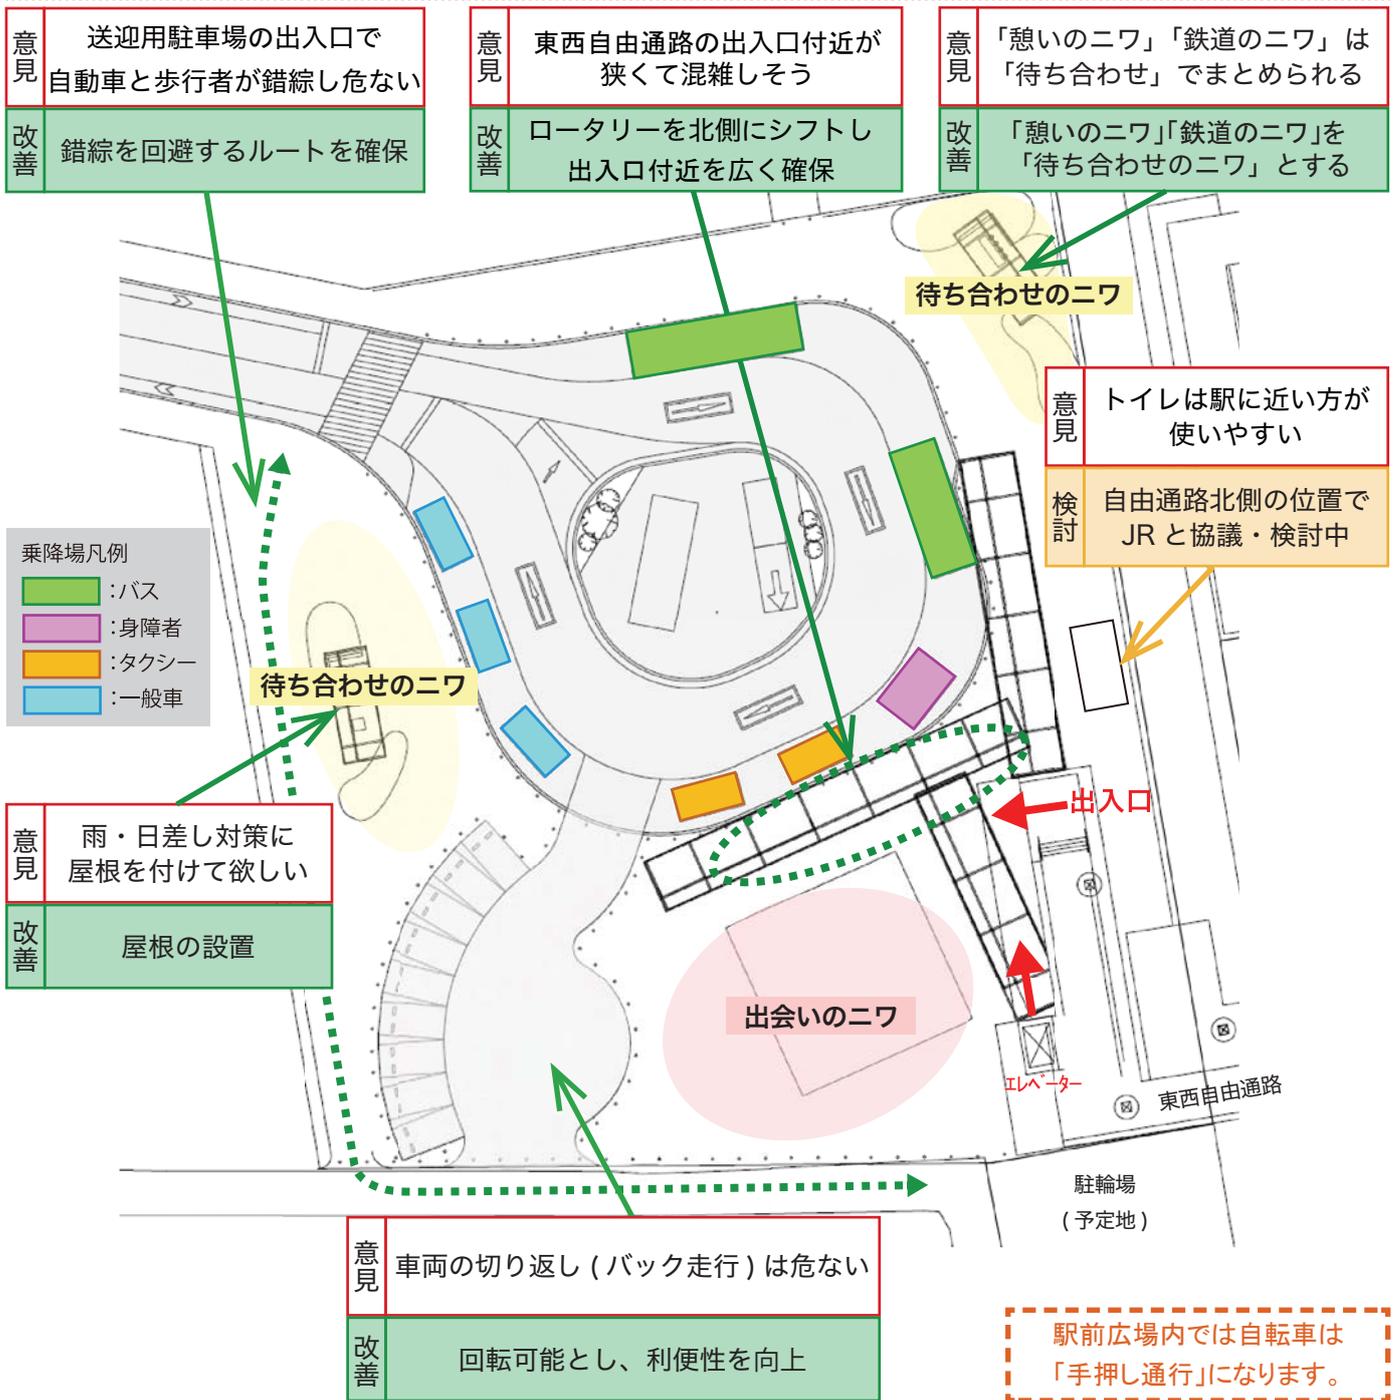

広場全体に対する意見



「人が継続的に集まる工夫」や「植栽の維持管理方法」は、今後の課題として検討していきます。

西口駅前広場整備イメージ報告

群馬総社”駅まち”ワークショップの最終回である今回は、これまでのワークショップにおいて、参加者の皆様から頂いたアイデアをまとめて作成した西口駅前広場の整備イメージを報告しました。

全体イメージ



*本整備イメージは、完成形を示すものではありません。今後関係者等の協議により変更になる可能性があります。



裏面に続きます>>>

■ワーク：整備イメージについて、感想を共有しよう


皆様から頂いたアイデアをまとめて作成した西口駅前広場の整備イメージについて、おすすめ・お気に入りの場所と整備イメージに対する感想を、各自で付箋に記入し、グループ内で共有しました。




各自で付箋に記入



グループ内で共有

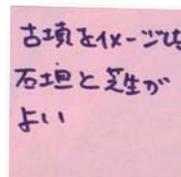

おすすめ
お気に入りの場所

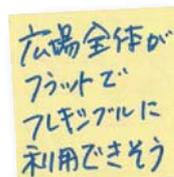

整備イメージに対する感想

■各グループの整備イメージのおすすめ・お気に入りの場所と感想



【Aグループ】
 ・バスを待ちながら、作業できる空間がお気に入り
 ・寝れる、座れる芝生広場がいい
 …など



【Bグループ】
 ・柔軟に使える広場は素敵に感じる
 ・樹木は季節を感じられるものが良い
 …など



【Cグループ】
 ・駐車場の回転できるスペースが良い
 ・シンプルだけど、親しみやすい広場だと思う
 …など



【Dグループ】
 ・緑があって癒しになる
 ・駅から雨に濡れずにバスやタクシー乗り場まで行けるのが良い
 …など



【Eグループ】
 ・総社の古墳をイメージした芝生広場が素晴らしい
 ・子どもが安全に遊べそう
 …など



【Fグループ】
 ・ちょうどよい樹木の数だと思う
 ・温かみがある木の天井がおすすめ
 …など

全5回の駅まちワークショップでは、皆様からの貴重なご意見やアイデアをたくさん頂きありがとうございました。今後とも地域の皆様と一緒に本事業の実現に向けて取り組んでまいりたいと思いますので、引き続きご理解とご協力をよろしくお願いいたします。

整備イメージ模型展示のご案内



西口駅前広場整備イメージ模型を下記の期間展示します。ワークショップ参加者の皆さんと一緒に考えた西口駅前広場整備イメージをぜひご覧ください。

場所：総社市民サービスセンター
 期間：2025年3月4日～3月21日

*模型はイメージであり、完成形を示すものではありません。
 今後関係者等の協議により変更になる可能性があります。