

現況測量図の作成方法について

令和6年11月作成

(1) 紙の仕様

紙の大きさはなるべくA3判で作成をお願いします。

(2) 資料の優先順位と表示色

- ① 現況図 **【黒】**
- ② 境界確定予定線 **【赤】**
- ③ 公図 **【水色】**
- ④ 既確定箇所 **【青色】**
- ⑤ その他 **【上記以外の色】**
 - ・ 座標付き地積測量図（法務局備付）
 - ・ 寄附の際の求積図
 - ・ 用地買収図
 - ・ その他有効な資料

(3) 書き方と検討方法

別紙現況測量図（作成例）を参照し、下記の事項に注意して、作成をお願いします。


- ① 使用した資料について、表示色を表した凡例を記載してください。
- ② 既確定点と地物との差を明示してください。
- ③ 使用する座標系については必ず明記してください。原則、世界測地系を使用することとし、やむを得ない場合は任意座標の使用も可能です。
- ④ 図面タイトルは「現況測量図」とし、縮尺、所在、測量年月日、作成者を記載します。
- ⑤ 縮尺は1/250を基本とし、A3版表示に適したものとします。（文字サイズについて指定はなく、見やすいものを採用してください）※申請箇所が広範囲の場合、変更も可能です。
- ⑦ 図面に北方向を方位記号にて表示するものとします。
- ⑧ 申請地ならびに隣接地の地番を、算用数字を用いてすべて記入します。なお、前橋市所有地については、「前橋市 地番」を図示します。

問い合わせ先

前橋市 建設部 道路管理課 用地管理係

TEL : 027-898-6804

E-mail : dourokanri@city.maebashi.gunma.jp

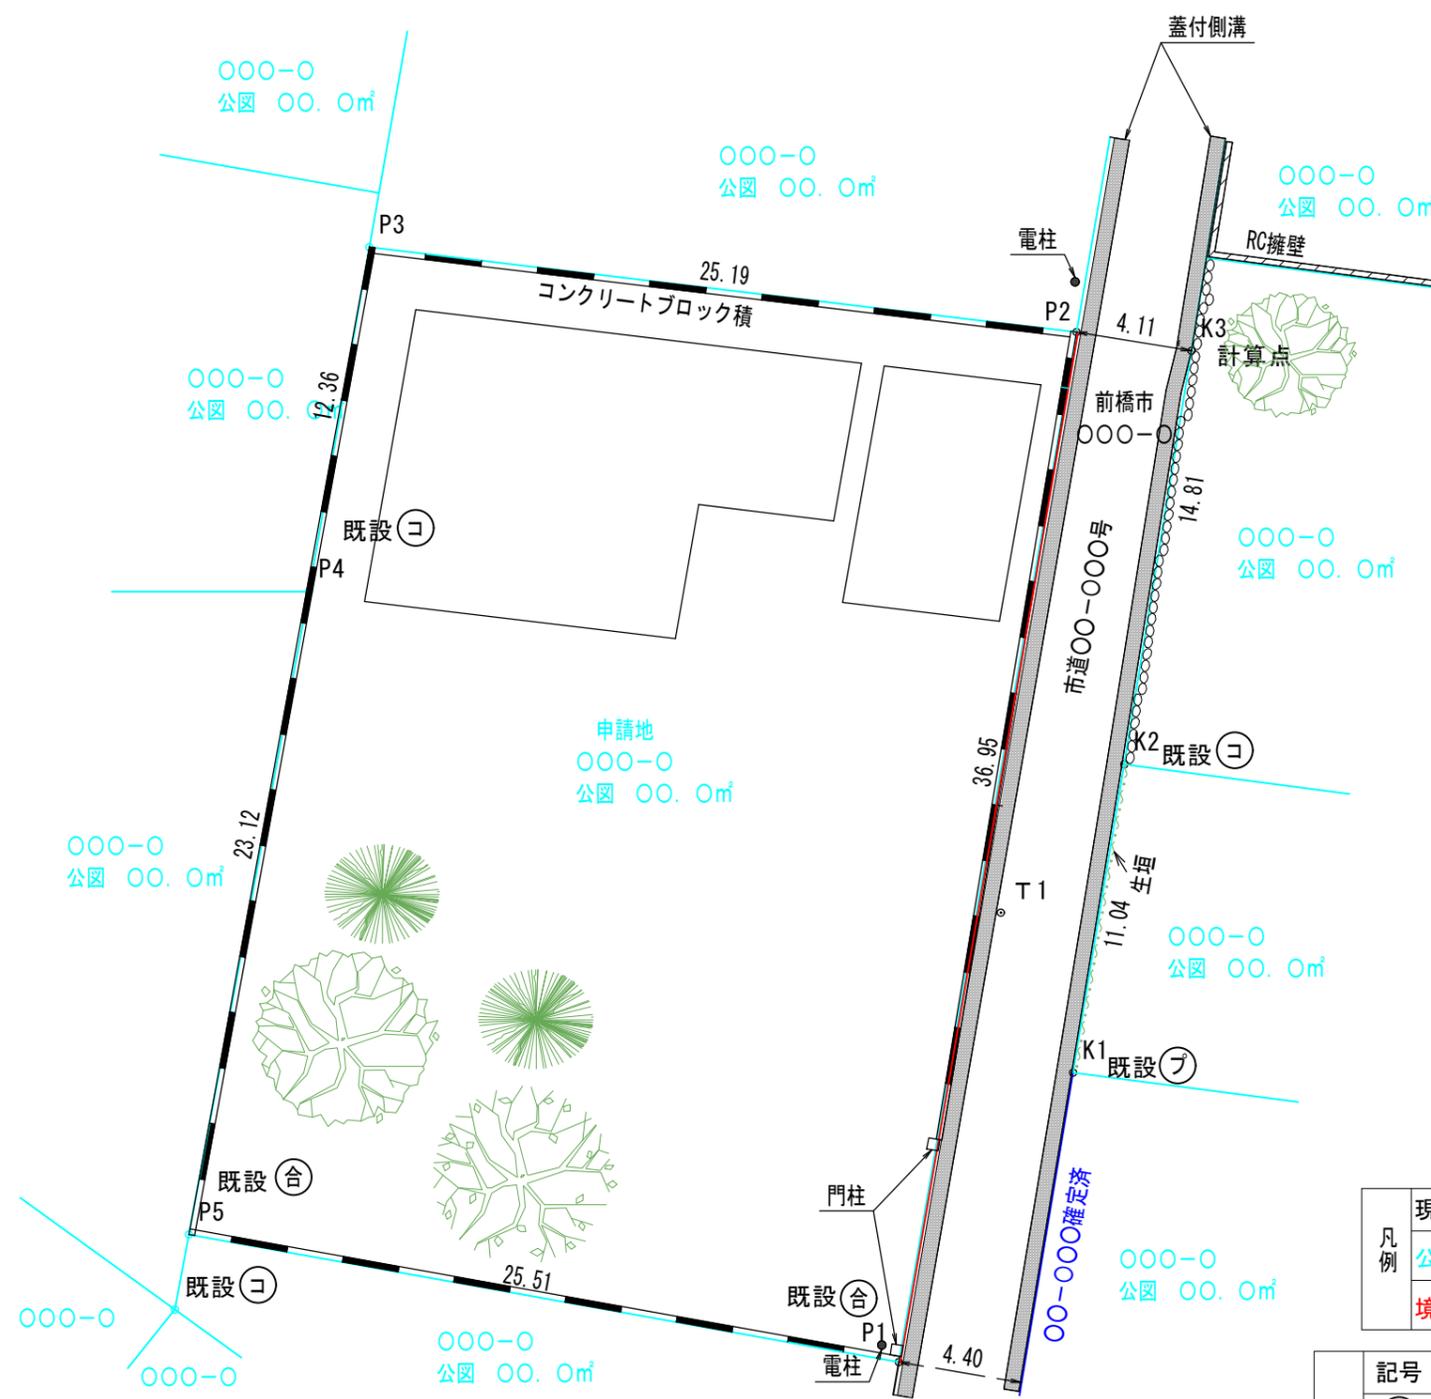

現況測量図について

- ・道路幅員を図示してください
- ・図面には辺長を図示してください
- ・前橋市所有地については前橋市+地番を図示してください
- ・公図の線を水色で描画してください
- ・現況の線を黒色で描画してください
- ・境界の確定予定線を赤色で描画してください

凡例	現況図	——
	公図	——
	境界確定予定線	——

記号	境界標の種別	記号	境界標の種別	記号	境界標の種別
(石)	石杭	(金)	金属杭	(キ)	刻み()
(コ)	コンクリート杭	(フ)	プレート		
(合)	合成杭	(鉄)	金属鉄		

図面名	縮尺	所在	測量年月日	前橋市00町000-0
現況測量図	S=1/250	前橋市00町000-0	令和0年0月0日	土地家屋調査士 前橋 太郎 電話 027-000-0000