


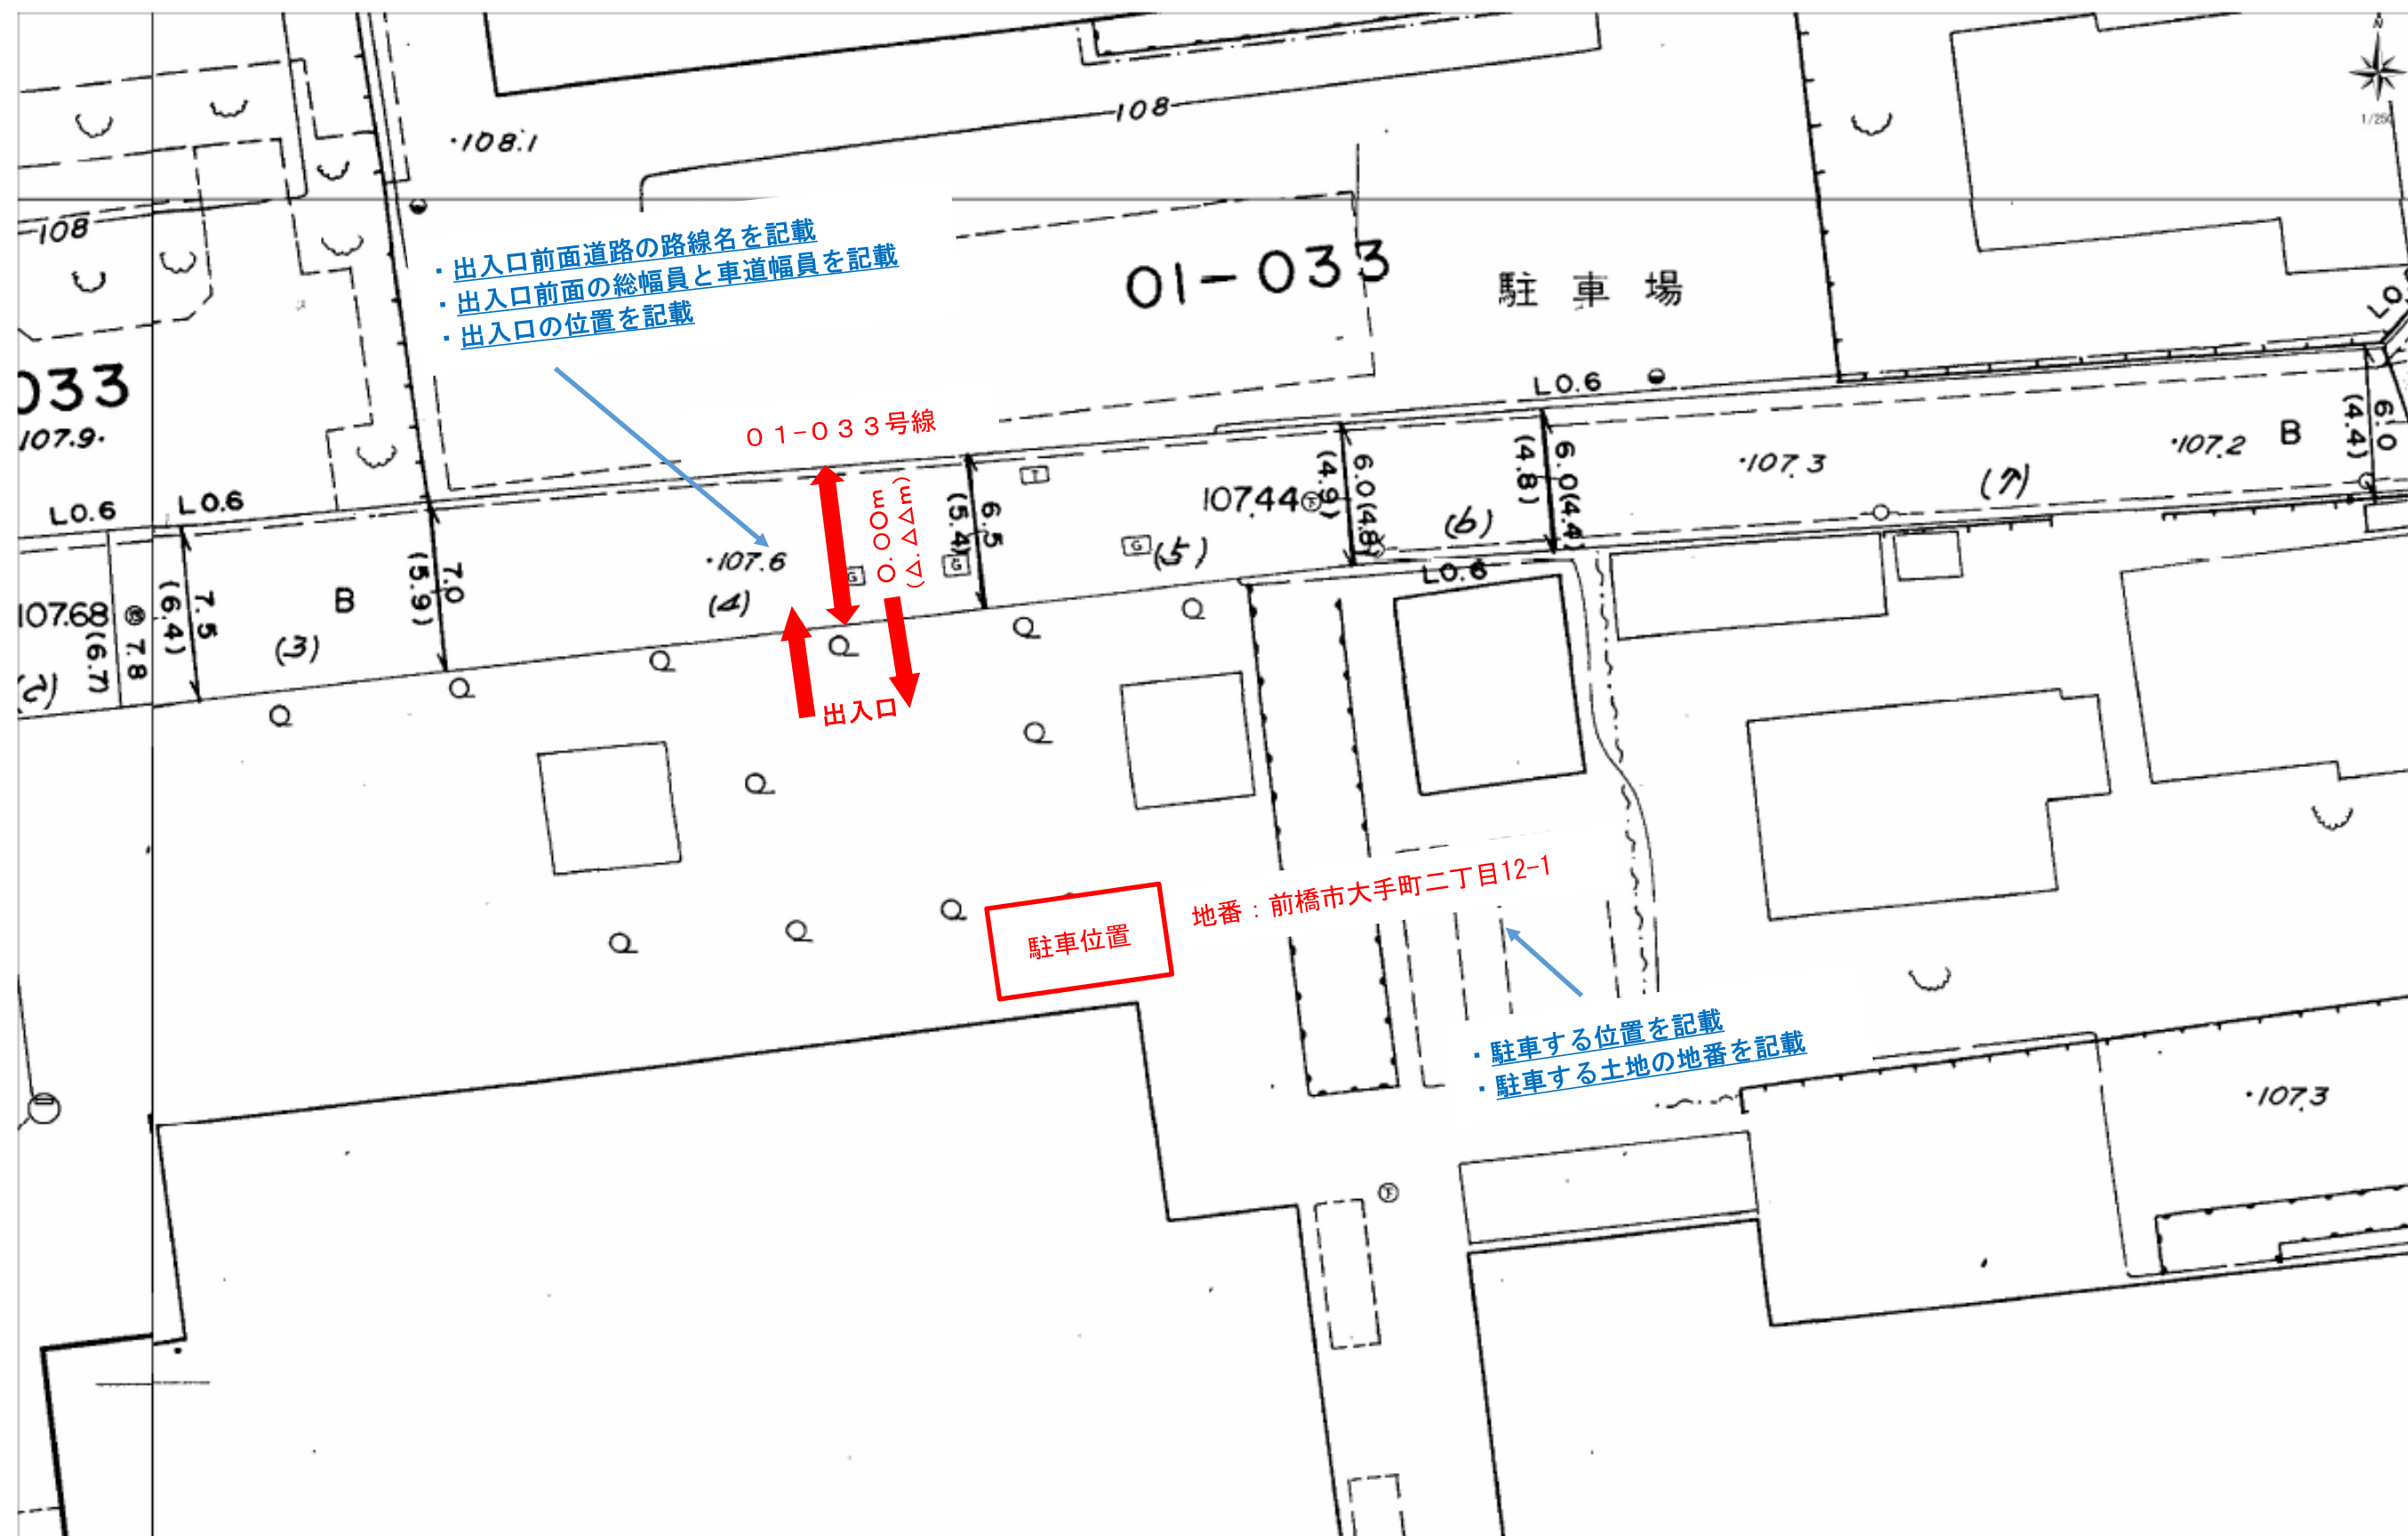


0m 5m 10m 15m 20m

前橋市建設部道路管理課
 出力：令和7年2月21日