


# 荻窪公園 設備配置図

排水設備

令和4年3月作成

建物 図面 番号	施設名称	構造
①	便所	鉄筋コンクリート造(一部木造)
②	便所	鉄筋コンクリート造
③	農産物直売所	鉄骨造
④	温泉水利用型健康運動施設	鉄筋コンクリート造(一部鉄骨)
⑤	情報発信施設	鉄骨造
⑥	便所	軽量鉄骨・GRCモルタル
⑦	便所	軽量鉄骨造
⑧	便所	軽量鉄骨造(一部木造)
⑨	管理事務所	鉄骨造
⑩	倉庫	鉄骨造
⑪	休憩所	鉄骨造
⑫	四阿	木造
⑬	四阿	コンクリート造
⑭	四阿	木造
⑮	四阿	木造
⑯	展望台	軽量鉄骨造
⑰	四阿	木造

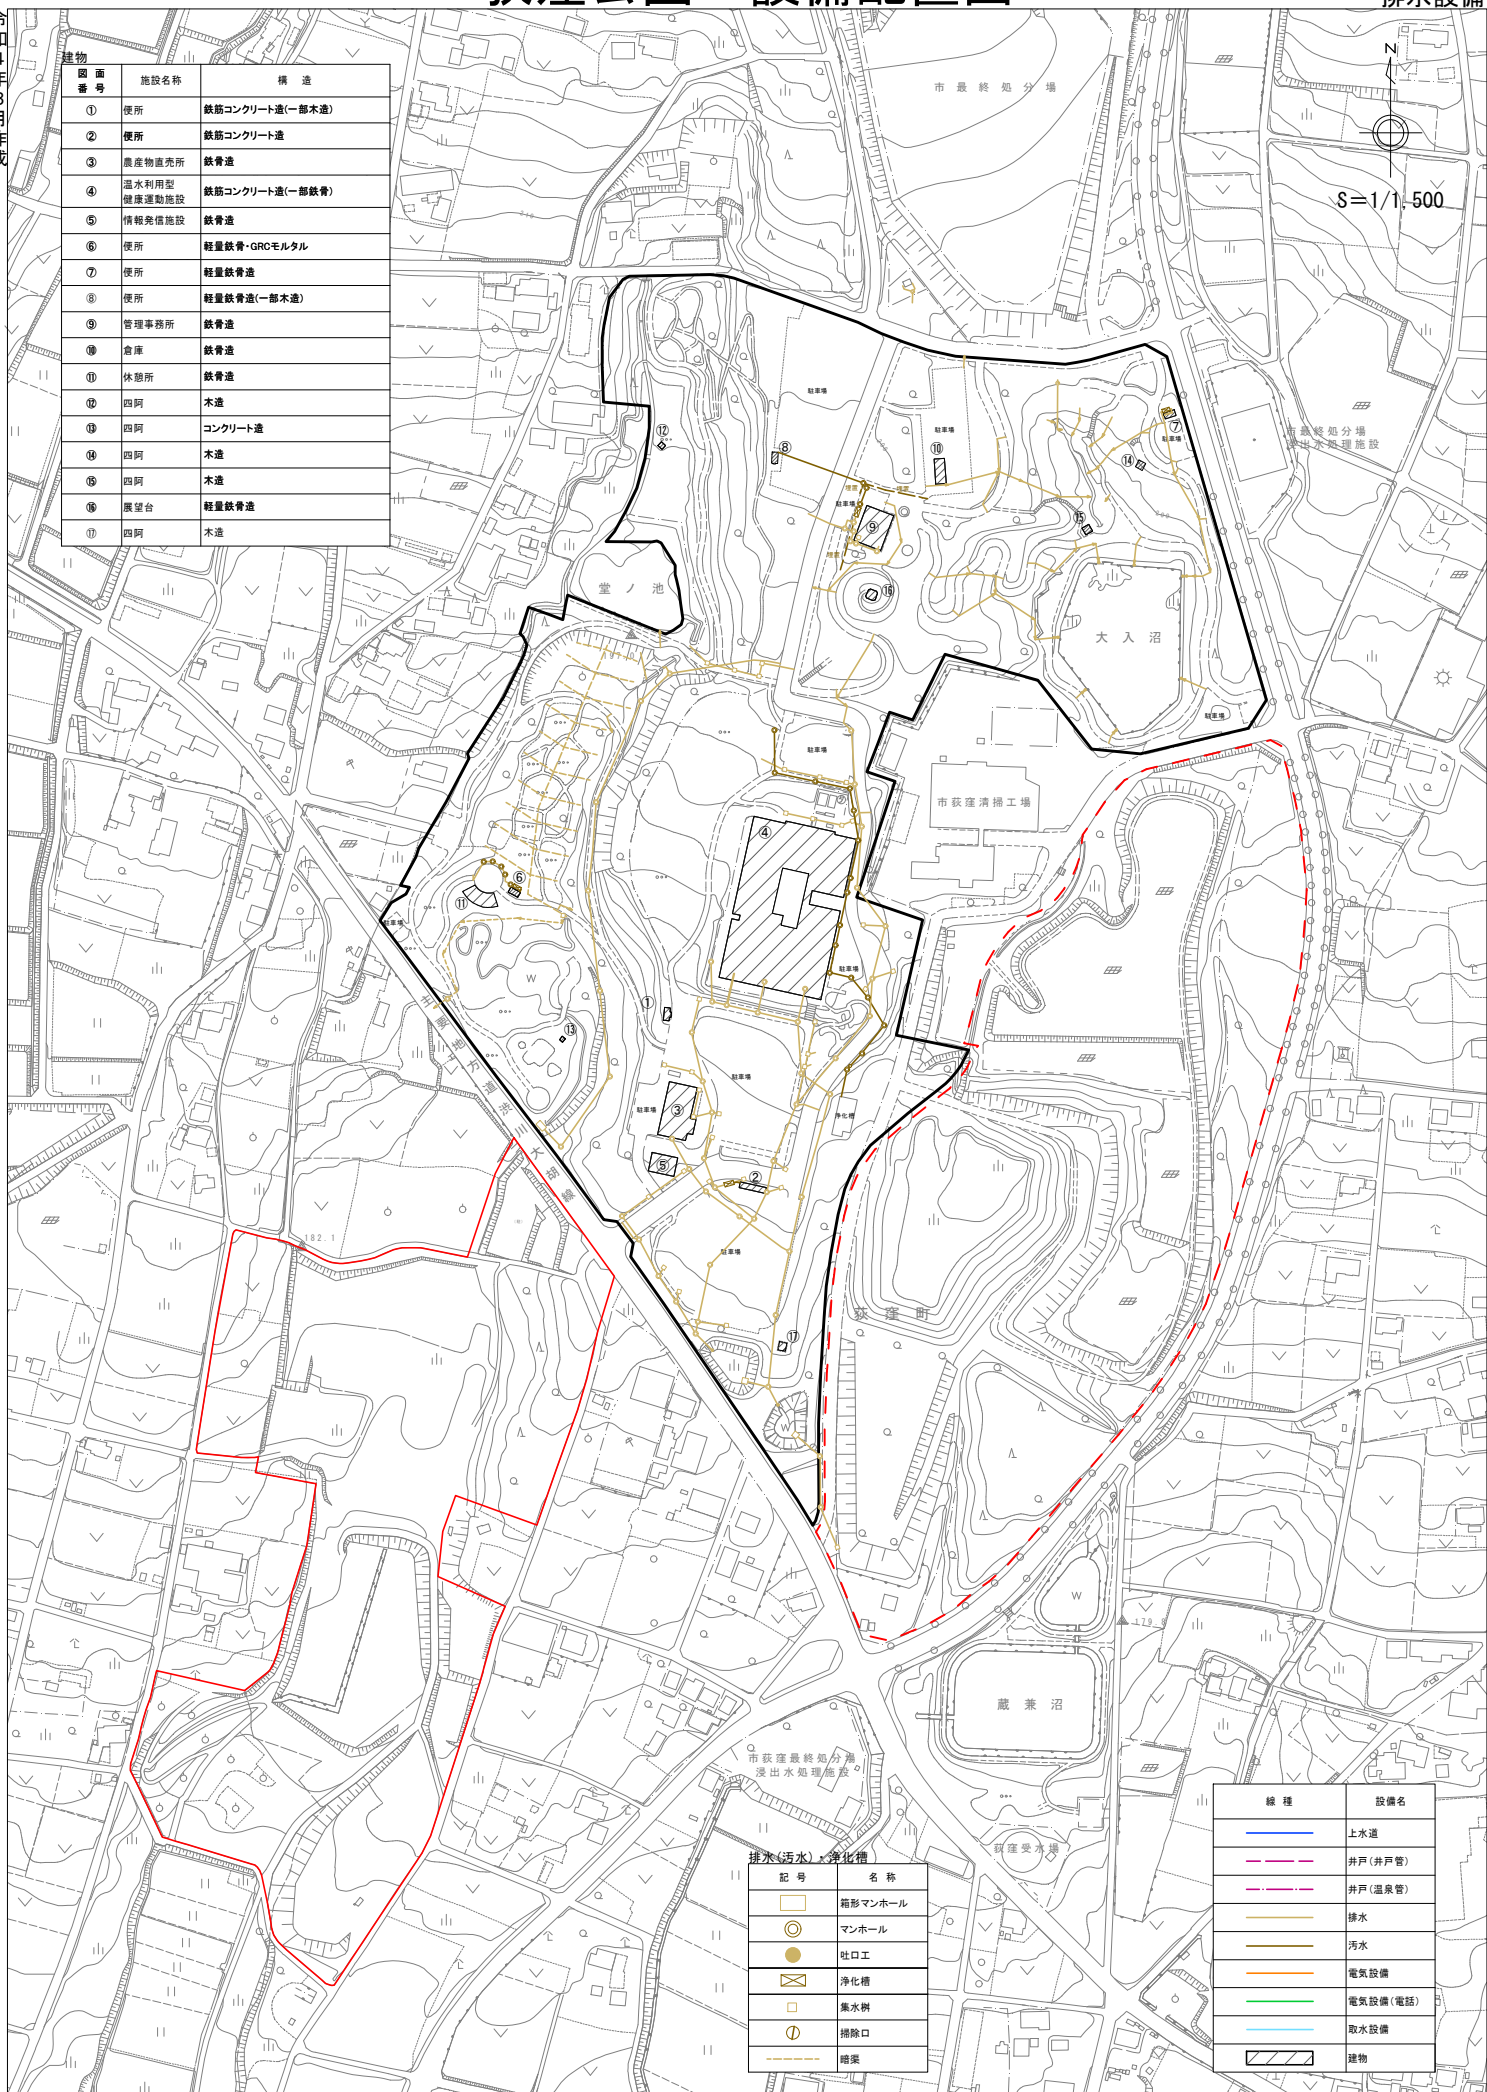

排水(汚水)・浄化槽

記号	名称
	箱形マンホール
	マンホール
	社口工
	浄化槽
	集水計
	掃除口
	暗渠

線種	設備名
	上水道
	井戸(井戸管)
	井戸(温泉管)
	排水
	汚水
	電気設備
	電気設備(電話)
	取水設備
	建物

※縮尺 1/1,500は、A1サイズ印刷時

前橋市公園管理事務所