

給水管接続替工事明細書

A3用紙で作成



【接続替え】

水道番号	123〇〇〇		
給水装置	〇丁目〇〇番〇〇号		
設置場所	〇〇町 番地		
給水装置所有者	※給水装置所有者欄の自署・押印は不要		
住所	〇〇市〇〇町〇丁目〇〇-〇		
氏名	〇〇 〇〇		
工事番号	令和〇年度 施震第〇号		監督
工期	令和〇年〇月〇日 ~ 令和〇年〇月〇日		
施工業者	※施工業者欄の自署・押印は不要		
	(株)〇〇設備		
主任技術者	〇〇 〇〇		
使用材料 (一次側)		使用材料 (一次側)	
名称	形状寸法	数量	単位
サドル分水栓	150×20	1	個
防食コア			個
不断水バルブ			個
ボール式止水栓	20	1	個
止水栓筐		1	個
1号弁筐	給水栓		個
直結止水栓	20	1	個
フレキ 1型			個
フレキ 2型	20	1	個
PEP用 EFメーターソケット	20	2	個
PEP用 EFILホ° 90°	20	2	個
公道 ( PEP ) 布設	20	4.4	m
宅地 ( PEP ) 布設	20	0.2	m
使用材料 (二次側)		使用材料 (二次側)	
名称	形状寸法	数量	単位
量水器筐	20	1	個
単式逆止弁	20	1	個
メータユニット			個
フレキ 1型			個
フレキ 3型	20	1	個
VPユニソケ	20	1	個

※該当項目にチェック

【工事種別】※該当するものに☑

- 取出変更 前橋市水道事業給水条例第11条第1項の規定による給水装置の変更等の工事
- 給水管未接続 前橋市水道事業給水条例第37条による給水装置の切離し ⇒ 経緯を備考欄等に記入
- 撤去工事 給水装置所有者等の依頼による元撤去工事 ⇒ 撤去工事確認欄記入
- その他 ( )

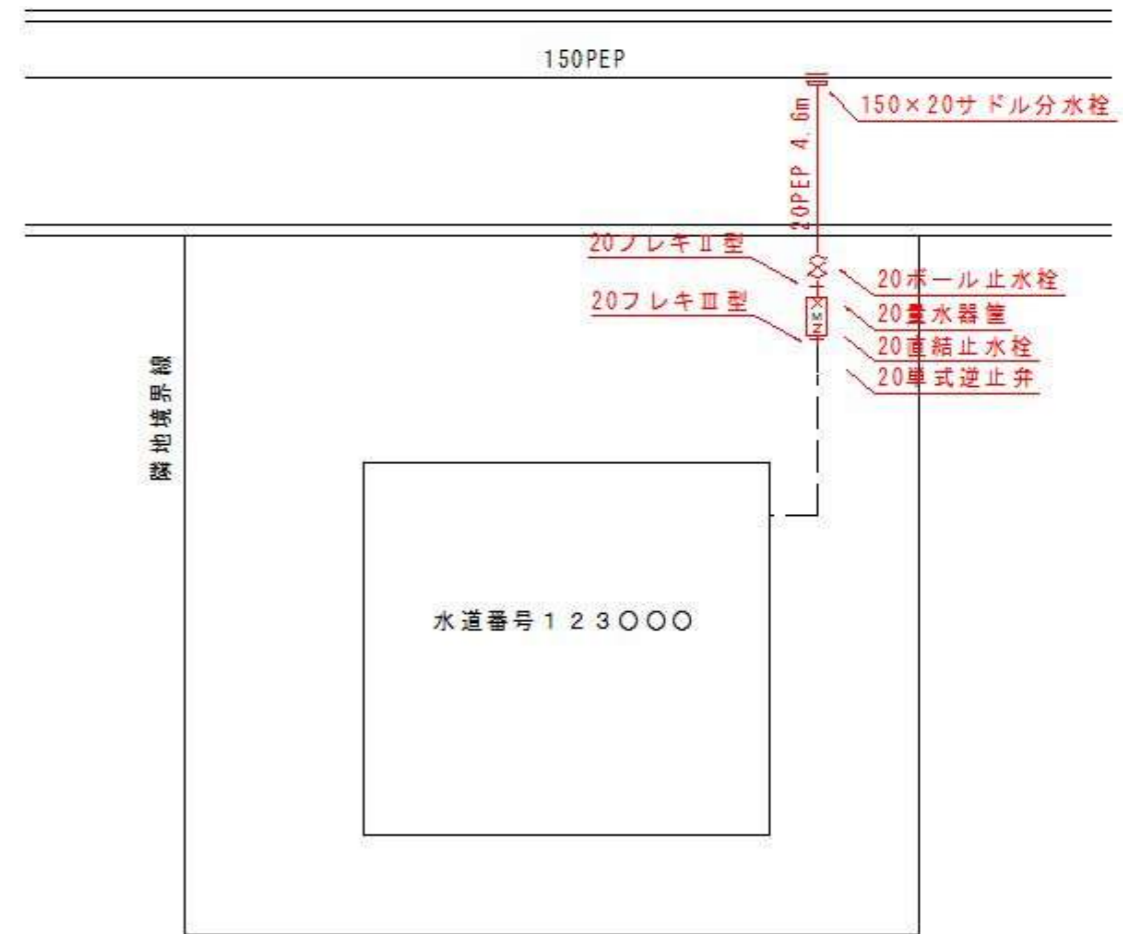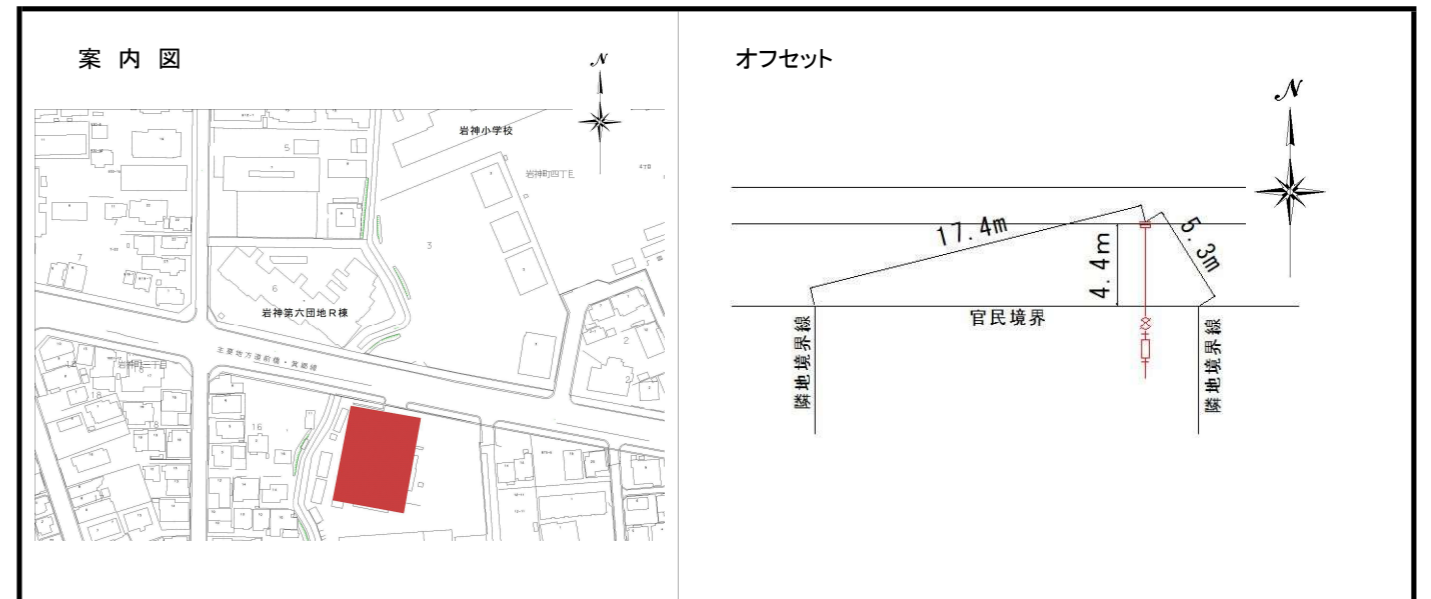

PE管使用材料メーカー：〇〇〇〇〇

本給水装置は、今後使用する予定がないため撤去を希望します。また、今後、水道の使用が必要となった場合の取出については、自費工事となることについても承諾します。

撤去工事確認欄 【撤去依頼者】 令和 年 月 日  
 住所 給水装置所有者との関係等  
 ※個人:自署 法人等:記名押印 氏名 ( )

備考