


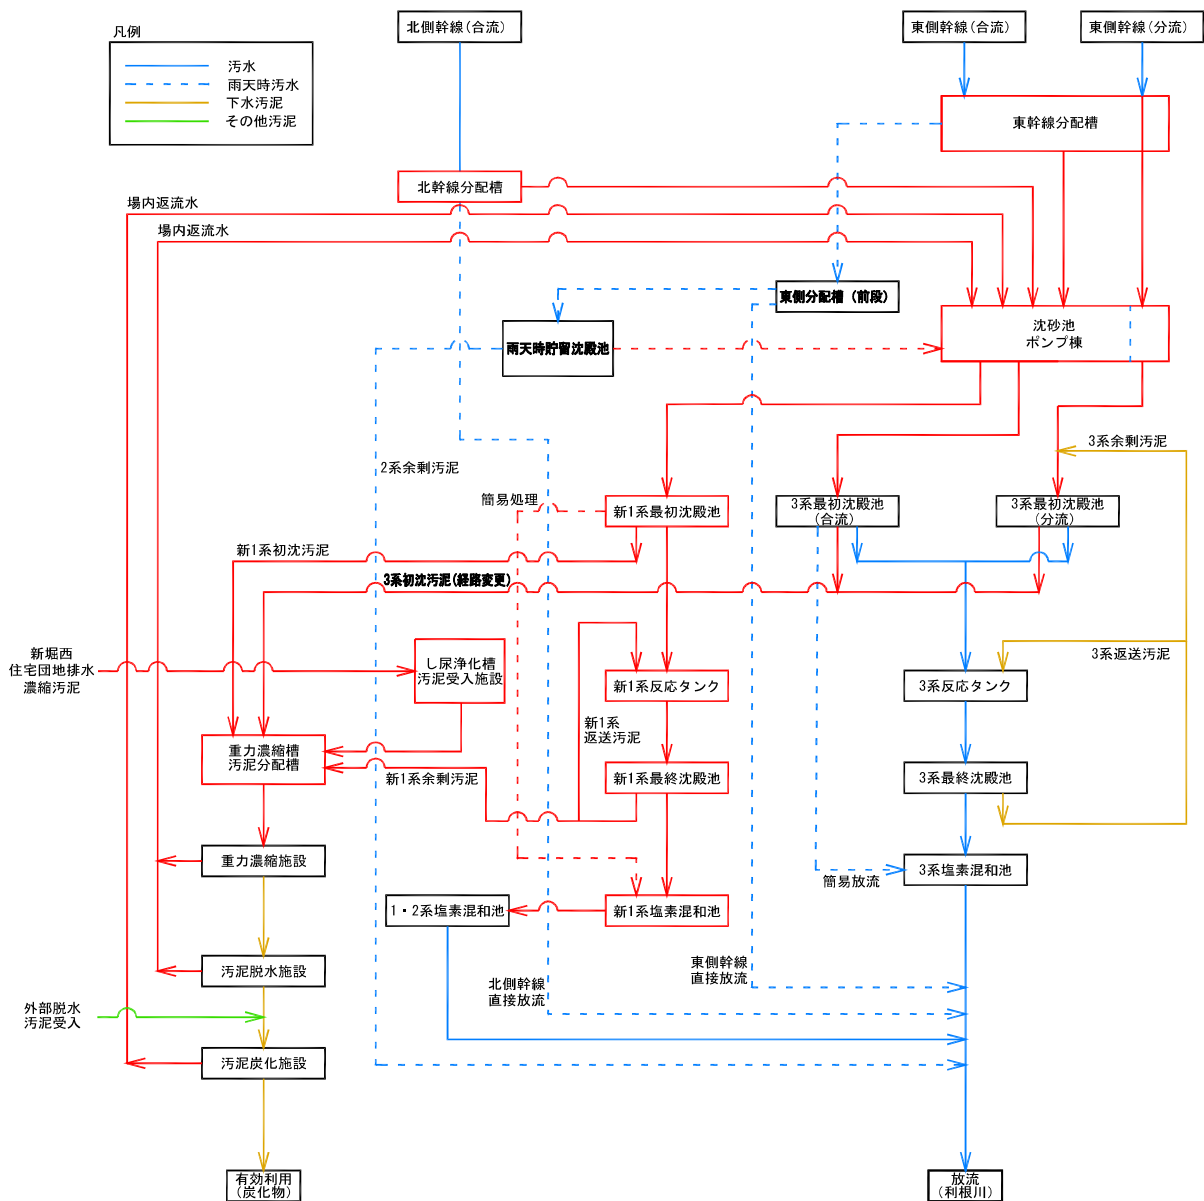

新1系水処理施設の供用開始時の処理フロー図(修正版)