

デマンドバスのバス停見直しについて

1 概要

デマンドバス（ふるさとバス・るんるんバス・城南あおぞら号）のバス停留所について、地域の方々のご意見を踏まえ、令和6年4月1日からバス停の新設・移設・名称変更及び廃止を行うもの。

2 変更内容

	るんるんバス	ふるさとバス	城南あおぞら号	計	
新設	4件	6件	6件	16件	報告事項
	(うち事務局3件)	(うち事務局3件)	(うち事務局4件)		
移設	0件	3件	0件	3件	協議事項
名称変更	0件	4件	1件	5件	
廃止	0件	1件	0件	1件	

※各バス停の名称や位置図については別紙参照。

※るんるんバスの芳賀地区への拡大は協議事項2で協議。

※事務局提案として新設するバス停について

3つのデマンドバスに事務局からの提案で設置するバス停は下記のとおり。

<設置予定バス停>

・るんるんバス

- ①セブンイレブン前橋富士見皆沢店 ③国立赤城青少年交流の家
- ②セブンイレブン前橋富士見大鳥居店

・ふるさとバス

- ①セブンイレブン前橋横沢町店 ③セブンイレブン粕川店
- ②セブンイレブン前橋柏倉町店

・城南あおぞら号

- ①セブンイレブン前橋西大室店 ③GCCザスパーク
- ②セブンイレブン前橋二之宮町南店 ④大室公園北駐車場

【理由】

デマンドバスを利用するためには目的地となる施設の追加が必要であるため、事務局より買い物施設等へのバス停新設を提案、実施するもの。

るんるんバス バス停見直し一覧

別紙

【新設を行うバス停】

自治会	バス停番号	バス停名	番地
石井一区	173	座禅草入口	富士見町石井1883-38
事務局	174	セブンイレブン前橋富士見皆沢店	富士見町皆沢111-2
事務局	175	セブンイレブン前橋富士見大鳥居店	富士見町小暮282-6
事務局	176	国立赤城青少年交流の家	富士見町赤城山27

【移設を行うバス停】

要望なし

【名称変更を行うバス停】

要望なし

【廃止するバス停】

要望なし

【位置図】

新設バス停

座禅草入口



セブンイレブン前橋富士見皆沢店



セブンイレブン前橋富士見大鳥居店



国立赤城青少年交流の家



【新設を行うバス停】

自治会	バス停番号	バス停名	番地
堀越町 (大胡)	大胡111	一丁田北	堀越町2781-7
滝窪町 (大胡)	大胡112	宮窪団地	滝窪町541-1
鼻毛石町 (宮城)	宮城106	英霊殿北三叉路	鼻毛石町2259-4
事務局	大胡113	セブンイレブン前橋横沢町店	横沢町7-1
事務局	宮城107	セブンイレブン前橋柏倉町店	柏倉町178-3
事務局	粕川91	セブンイレブン粕川店	粕川町込皆戸534番地5

【移設を行うバス停】

自治会	バス停番号	移設前	移設後
大胡町	70	アイム南 (大胡町399)	アイム東 (同一地番内での移動)
大胡町	78	ジョイビック南 (大胡町566-2東)	ジョイビック (おおg町546-1)
月田区 (粕川)	16	旧小林商店前 (粕川町月田1142-3)	茂木運送東 (粕川町月田1106)

【名称変更を行うバス停】

自治会	バス停番号	変更前名称	変更後名称
大胡町	70	アイム南	アイム東
大胡町	78	ジョイビック南	ジョイビック
月田区 (粕川)	16	旧小林商店前	茂木運送東
深津区 (粕川)	28	(株)東洋ゴムチップ前	日東化工前

【廃止するバス停】


自治会	バス停番号	バス停名称	廃止理由
中之沢区 (粕川)	5	エスワイエル前	利用実績が著しく少ないため

【位置図】
新設バス停

一丁田北




宮窪団地

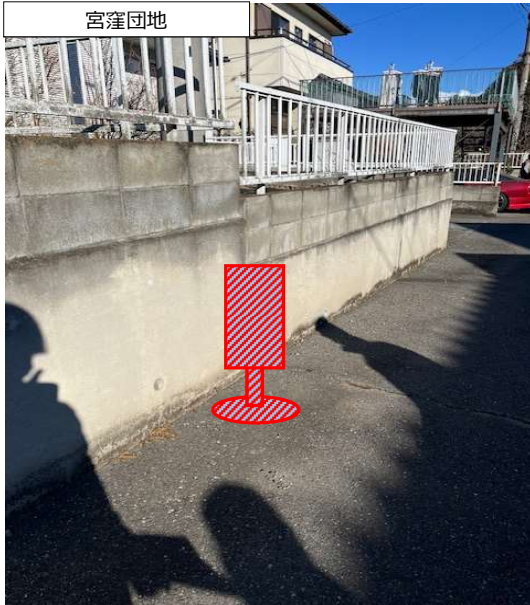

英霊殿北三叉路



セブンイレブン前橋横沢町店

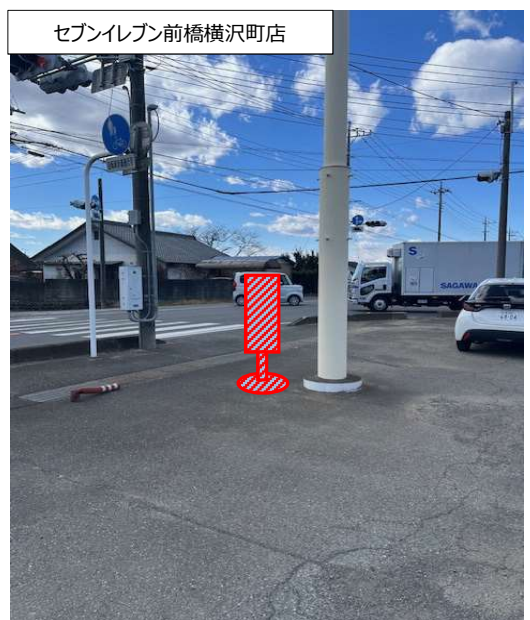

セブンイレブン前橋柏倉町店




セブンイレブン粕川店



【位置図】

移設バス停

アイム東

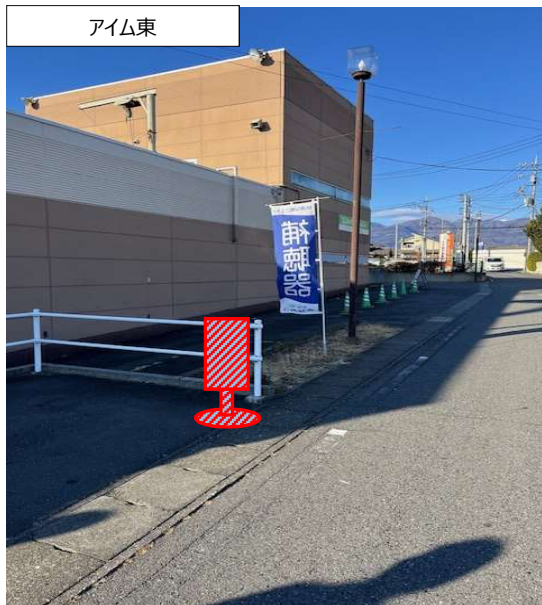

ジョイビク



廃止バス停

エスワイエル前



年間利用回数
令和4年度：0回
令和5年度：0回

城南あおぞら号 バス停見直し一覧

別紙

【新設を行うバス停】

自治会	バス停番号	バス停名	番地
東大室町	122	しろがね学園前	東大室町177-1
二之宮町	123	小鮒置店南	二之宮町1168-1
事務局	124	セブンイレブン前橋西大室店	西大室町2480
事務局	125	セブンイレブン前橋二之宮町南店	二之宮町2387-1
事務局	126	GCCザスパーク	富田町1674-8
事務局	127	大室公園北駐車場	西大室町2545

【移設を行うバス停】

要望なし

【名称変更を行うバス停】

自治会	バス停番号	変更前名称	変更後名称
西大室町	51	ノエル前橋西大室	大室公園西


【廃止するバス停】

要望なし

【位置図】

新設バス停

しろがね学園前

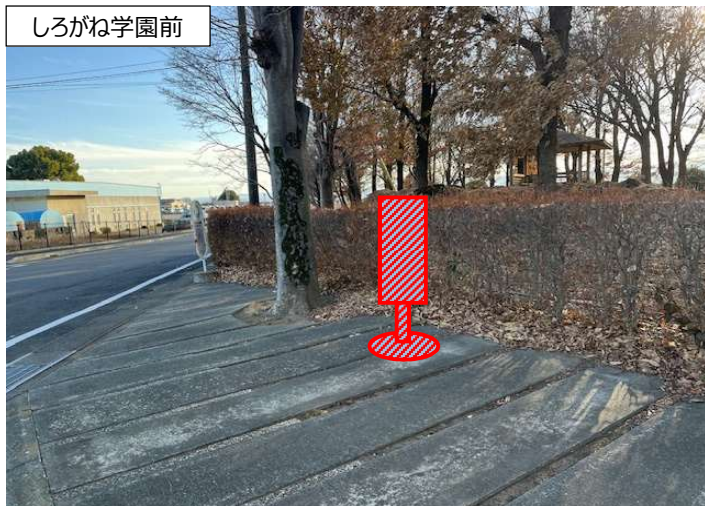

GCCザスパーク



大室公園北駐車場



小鮎畳店南





セブンイレブン前橋二之宮町南店



セブンイレブン前橋西大室店



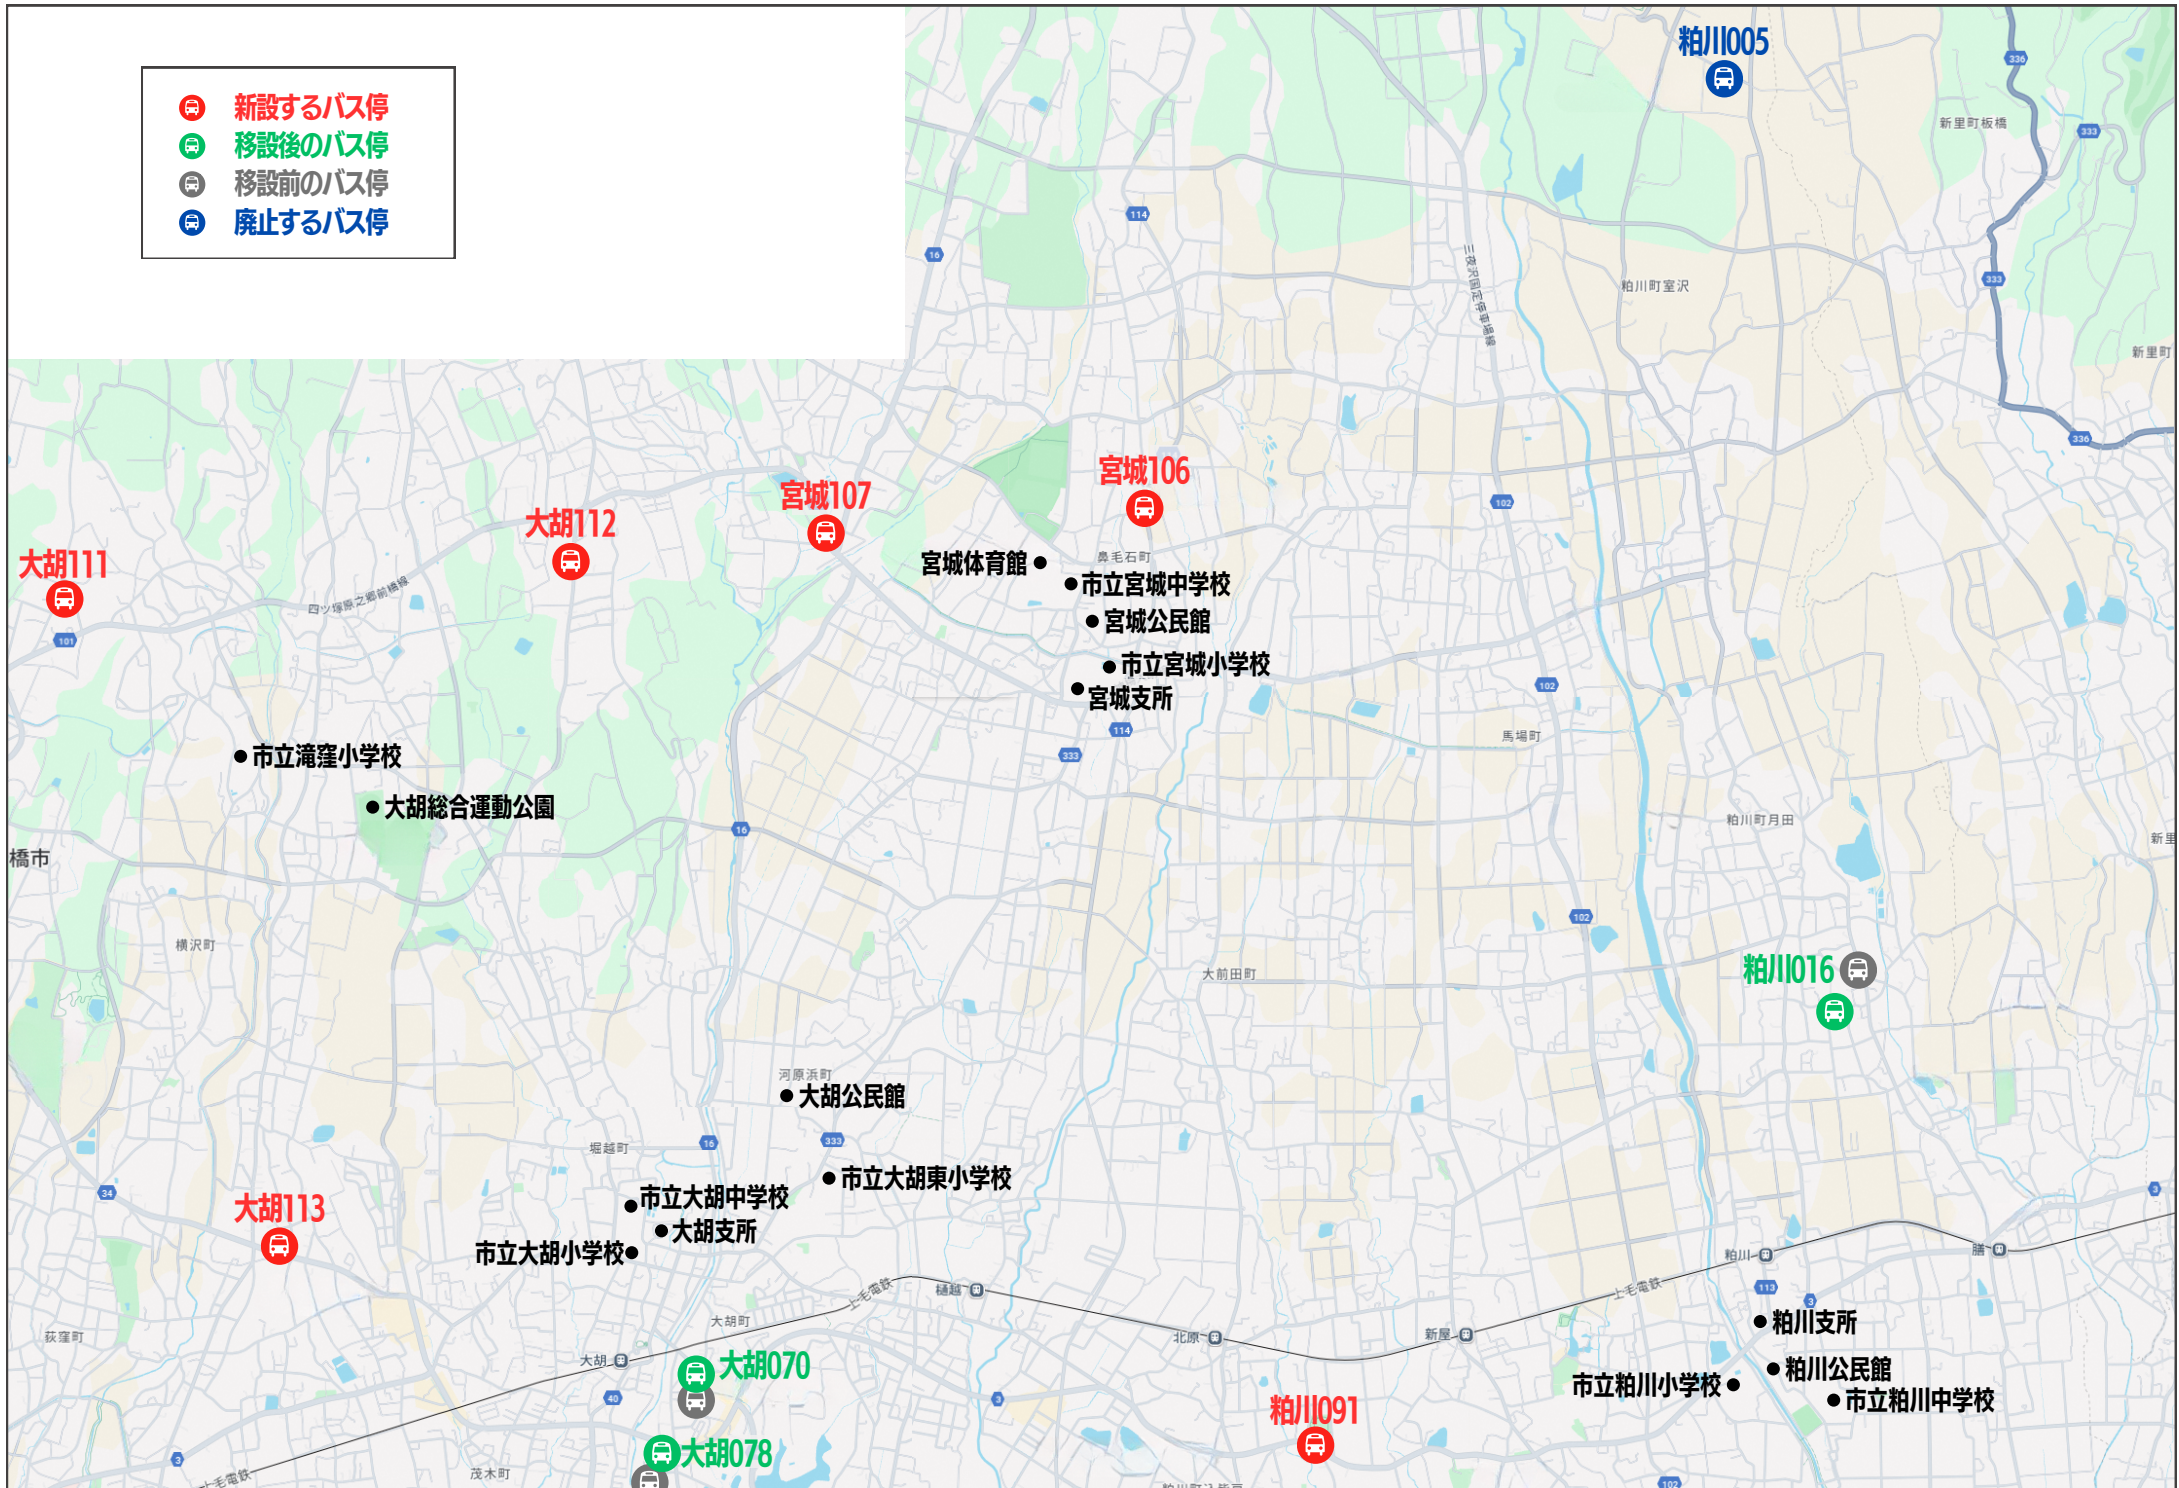

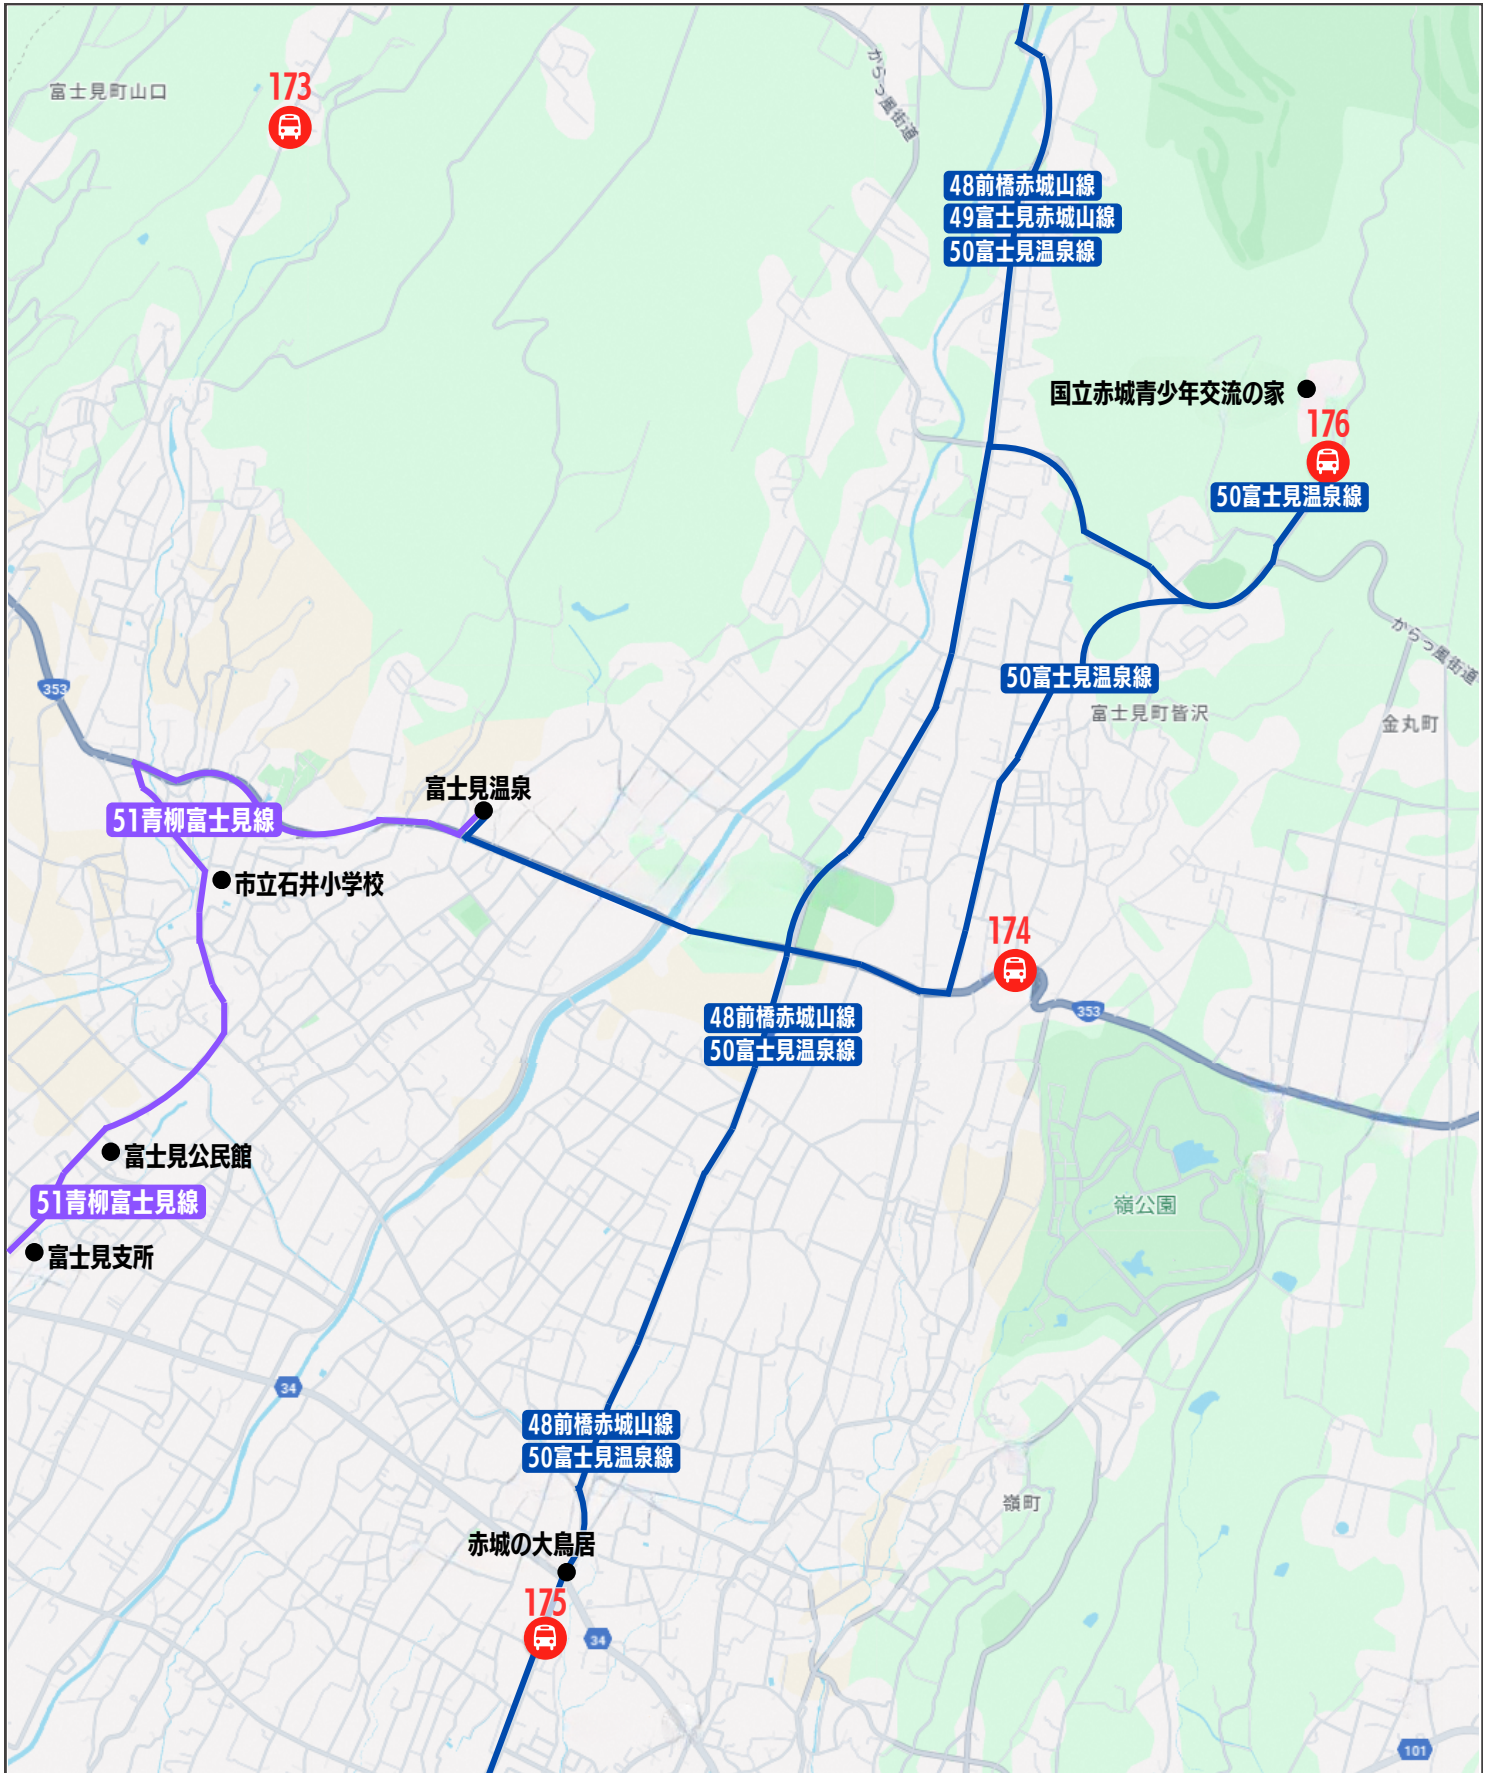

	新設するバス停
51青柳富士見線	日本中央バス・青柳富士見線経路
48前橋赤城山線	前橋赤城山線経路
49富士見赤城山線	関越交通・富士見赤城山線経路
50富士見温泉線	富士見温泉線経路



新設するバス停

40 東大室線

永井運輸・東大室線経路

41 城南運動公園線

日本中央バス・城南運動公園線経路