


都心幹線（中央前橋ライン）形成に向けた段階的な再編（案）


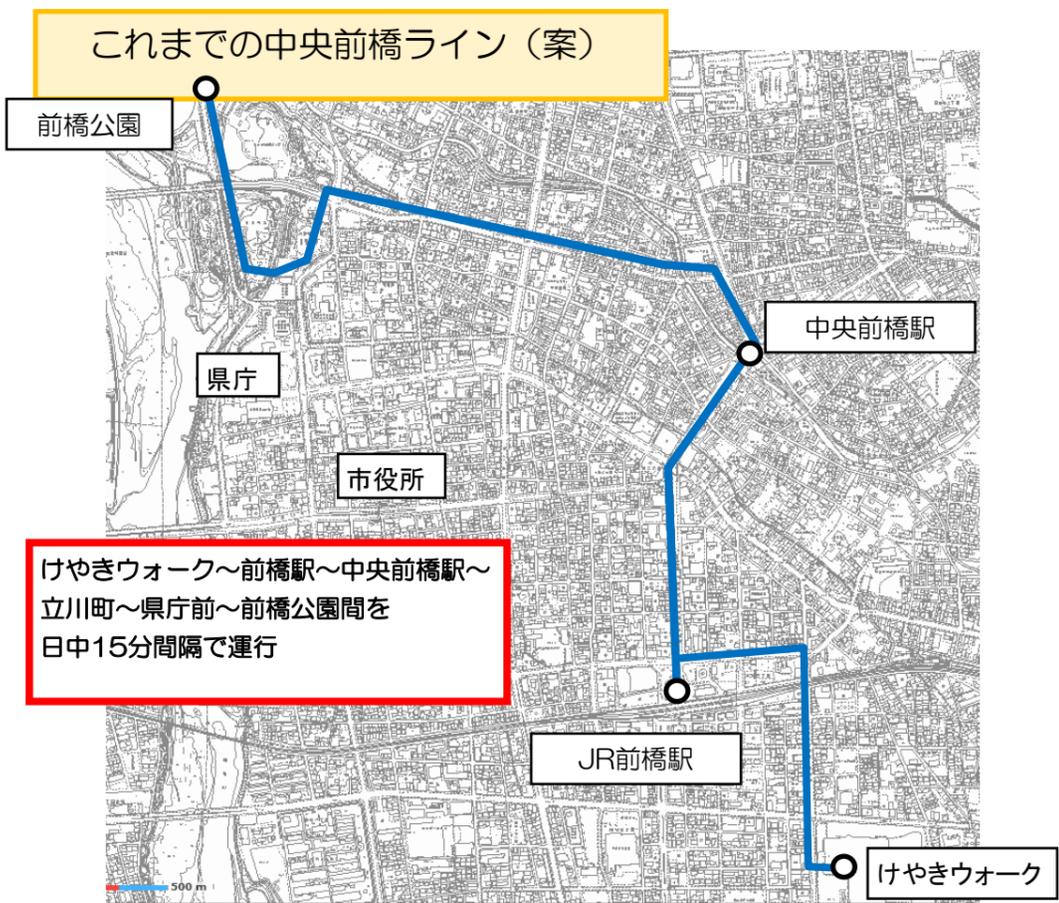


① シャトルバス延伸実証実験


開始時期：令和元年11月30日～
 区間：中央前橋駅～前橋駅～けやきウォーク前橋
 距離：約2300m
 所要時間：約17分
 運行本数（上下）：
 （平日）中央前橋～前橋駅 51本/日
 （土日祝）
 ・中央前橋～前橋駅 51本/日
 ・前橋駅～けやきウォーク 42本/日
 （午前9時から最終まで延伸）
 車両：2台（日本中央バス）
 ※都心幹線の形成に向けた第一段階

けやきウォークへ延伸
（土日祝のみ）

自動運転社会実装実験の延長 R2.1月～

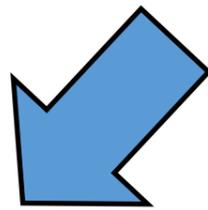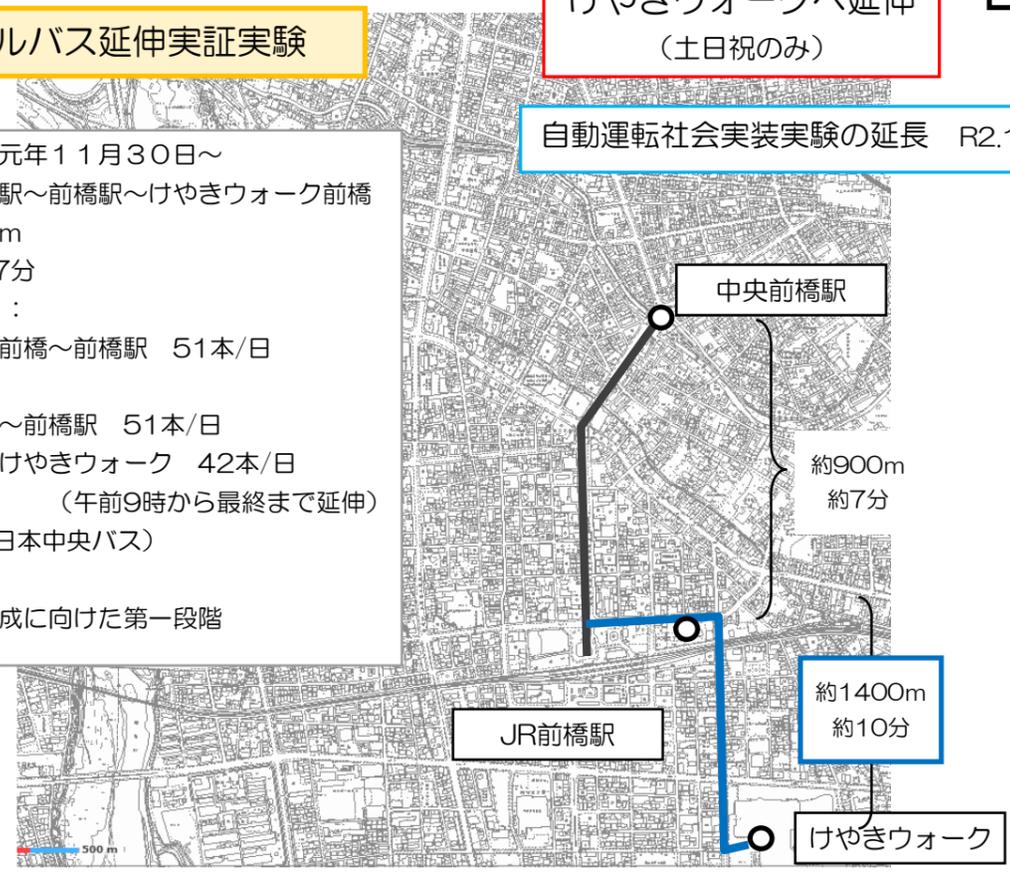

② 第1次再編 R3.10月～

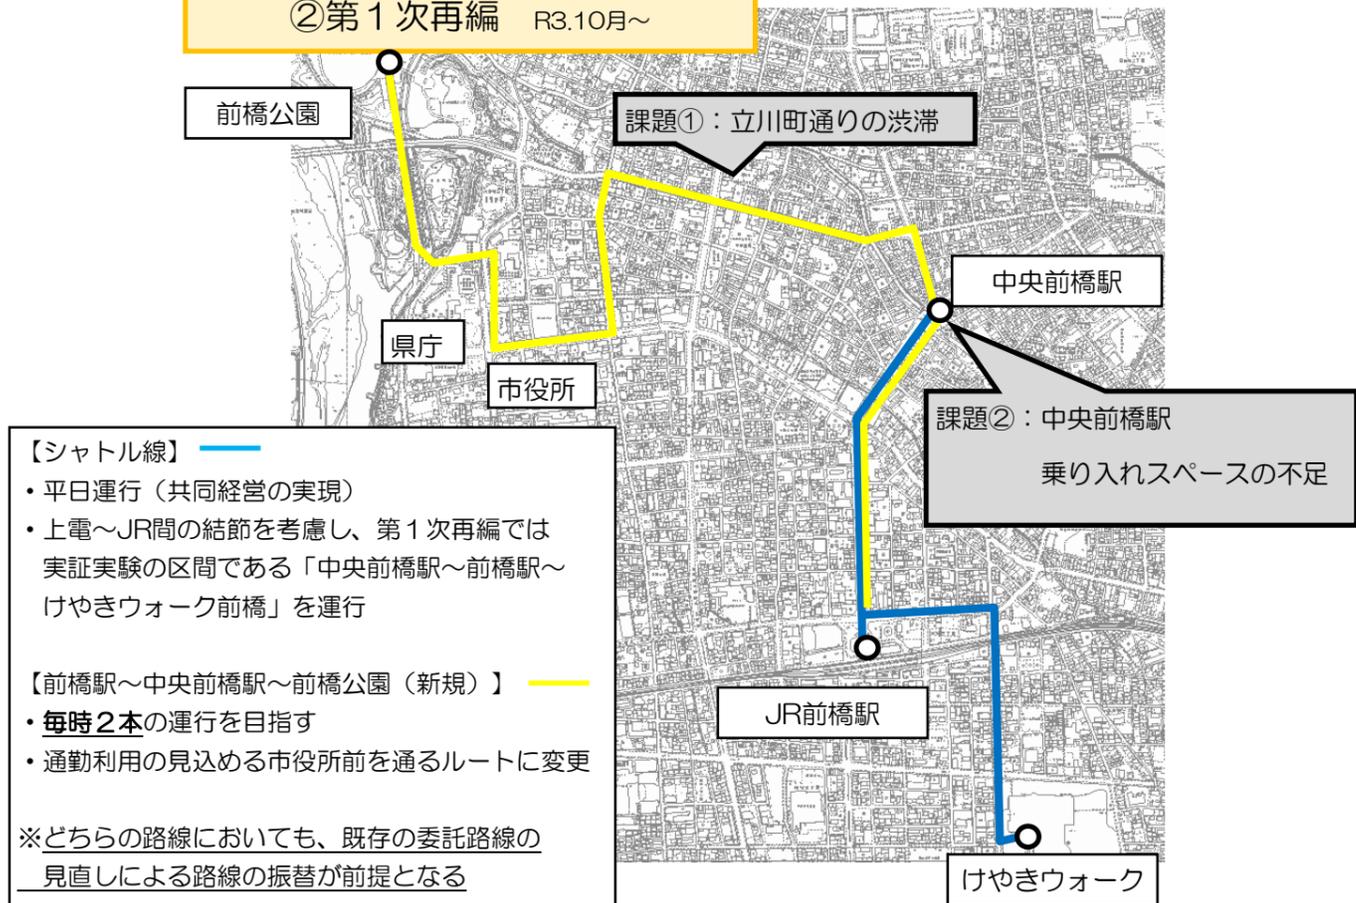

③ 第2次再編 R5年度以降～

