

# 令和2年4月1日から

# るんるんバスのバス停が一部変更します。


令和2年4月1日からバス停が一部変更となりますので、お知らせします。  
今後もたくさんのご利用をお待ちしております。

### 【新しく増えるバス停】

| バス停番号  | バス停名   | 所在地    |
|--------|--------|--------|
| 富士見165 | 高松十字路北 | 富士見町小暮 |

### 【位置変更及び名称変更を行うバス停】

| バス停番号 | 変更前名称        | 変更後名称 |
|-------|--------------|-------|
| 富士見90 | 所替戸農業者研修センター | オアシス前 |

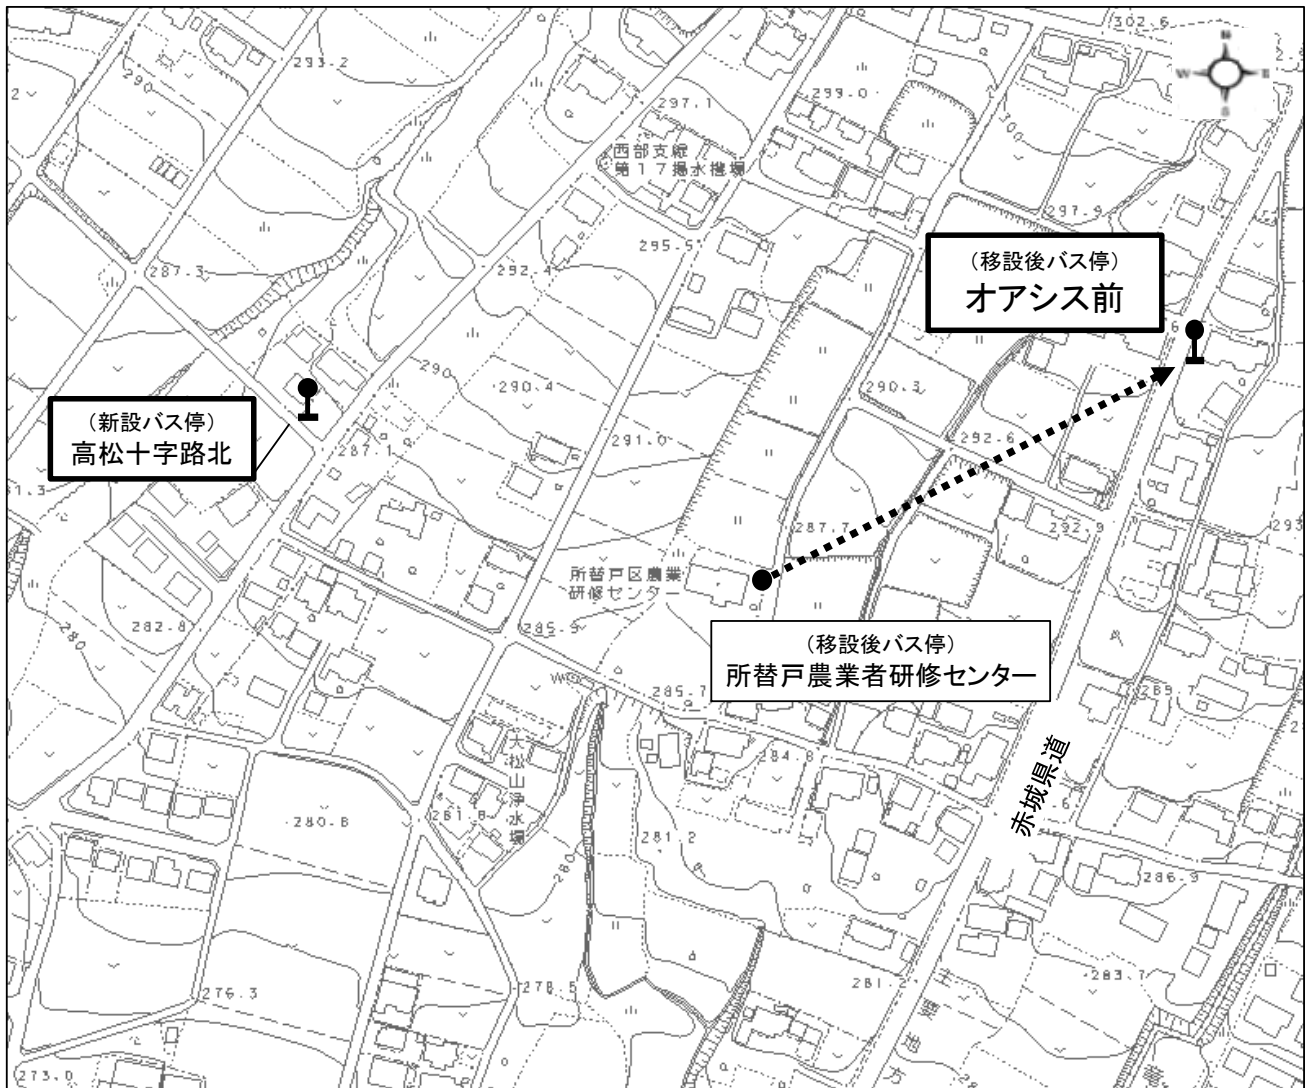

●バス停新設・移設に関するお問い合わせ先

前橋市役所 富士見支所:027-288-2211 交通政策課:027-898-5939

